

Block

Rack No.

Shelf No.

Serial No.

41

General No.

439

Secretary's Office
Protocol

VOLUME 17

61-15233

செயலாளர்
பிரதமர்

MADRAS RECORD OFFICE.

BLOCK

RACK No.

NUMBER

1

93 R

18233

From Page No. 95 to 96

No. 199 to 202

No. 543 to 544

were lost

Trouquebar

3rd October 1872

Mannapillay

Danish Transla

L. L. Munn

Spacch

5/10/72

Jan 1st 1840
Feb 1st 1840
Mar 1st 1840

Jan 1st 1840
Feb 1st 1840
Mar 1st 1840

Jan 1st 1840
Feb 1st 1840
Mar 1st 1840

Enne gennemdragna og forsegled. af 544. / Fem
Hundredes Fyrgetyve og Fire / Pagina biffaende
protokol, autoriseret jernad til Skjøde Protokol
for Secretariatet.

Castellet Dansborg i Gouvernementet den 6^{te} Febrer 1840.

Prebling Etiennez. C. A. Møller

Skjødene N^o 1072 til 1077 dugged inclusive
and indførd i Skjøderegisteret Ltr. A. naagtes
da bene jernad Datoen, and udfærdiggjedes
Datoen for nærværende protokol.

C. A. Møller

26. Febr. 1845

Enne gennemtrækt og forseglet af §44. / For
 Håndrede Fyrstelige af Tine / Sagindbragte
 Protokol, autoriseret forud til Skjøde Protokol
 for Sekretariatet.

Bestillet Damsborg i Gouvernements den 6^{te} Februar 1840.

Prebling Etiennez C. A. Møller

Skjødene N^o 1072 til 1077 hugget inclusive
 og indført i Skjodeprotokol Ltr. A. nægtes
 da bare forud Løst, og udført af
 Datas for nævnte protokol.


C. A. Møller

26. Aug 1845

Skide.
for H^r G. S.
Britain paa
et Huus med
Grund belig-
gende paa
Nygade i By-
en Tranque-
bar. —

Carl. August. Møller.
Constitueret Gouvernements Sec-
tair og Medlem af Gouvernements-
ret.

Gjør vitterligt: At for mig er forbeholdt Gør
S. Britain og samme bygget og maalt og sig tilføjet
et Huus med beliggende i Nygade i By-
en Tranquebar; og som samme Huus bliver eftermaalt
og befæstet af følgende Figur og Afmåling.

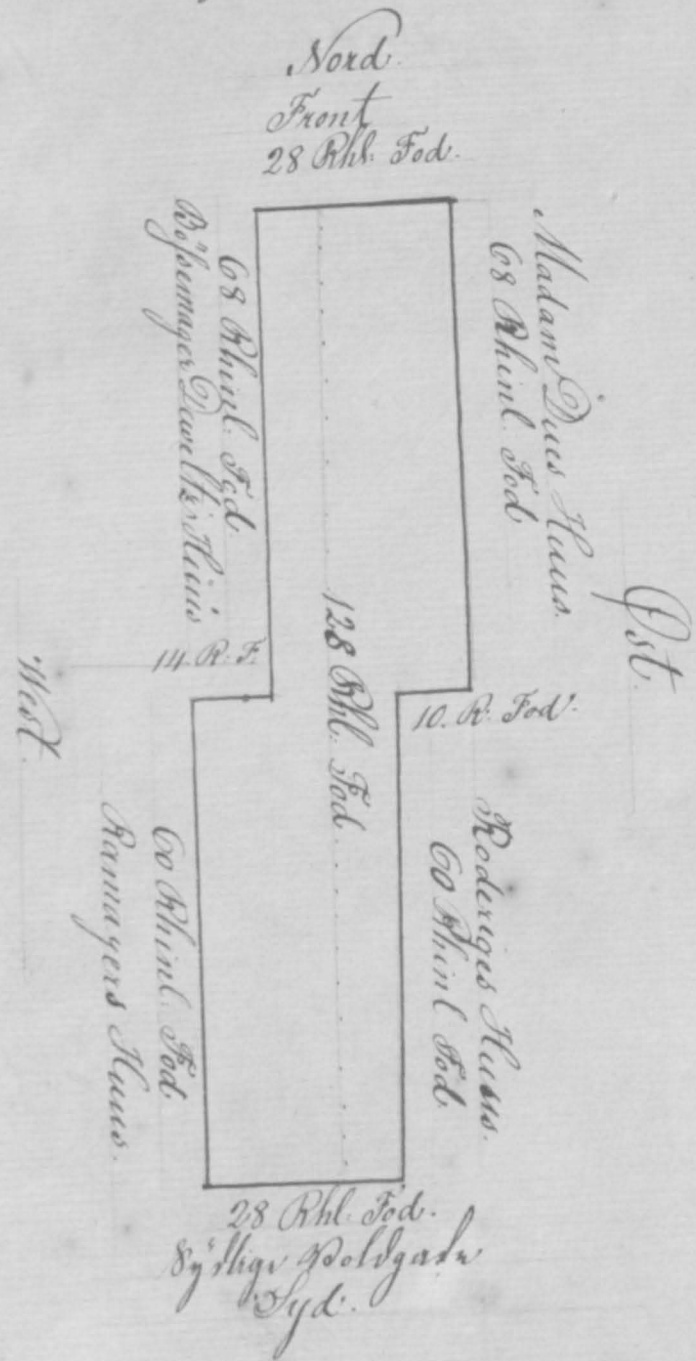

I. Nord Front Tyve og Otte Rhinlandske Fod.
" Syd Tyve og Otte " " "
" Øst Et Hundrede Tyve og Otte " " "
" Vest Et Hundrede Tyve og Otte " " "

Guds for igue Mure gav alle Sider indbygget
 og la bemeldte Herr J. P. Birch for mig sam-
 men benyttet sin lönlige Art og Arkonyst til om-
 skud og Grund foraf Kongens Røstlys-
 gant, som tilhøjede sam fornu samme som en
 og Konger med alle tilfornede simon, som
 eller de kan gøre sig saa nyttig, som de bly-
 vil og kan uden Paasat af Noget.
 Dette til Læsestykke under min Gaad
 og det kongelige Gouvennement Digt.

Tranquebar den 17^{de} Juni 1840.

C. A. Møller

Skide:

for H. J. P.
 Birch paa et
 Haue og Grund,
 beliggende i
 Admiral Gar-
 den i Byen
 Tranquebar

N^o 1079


Carl August Møller
 Constitueret Gouvennementet
 retair og Medlem af Gouven-
 mentet

Gjør vitterligt. At for mig er forbeholdt Herr J. P.
 Birch og samme bygget og maalt og sig tilhøjede et Gant
 med tilhøjede Grund beliggende i Admiral Gar-
 den i Tranquebar; si er samme simon blann af-
 maalt og befinde af følgende Figur og Afgrænsning



Ost
 Front
 33 Rhinl. Fod.

31 1/2 Rhinl. Fod.
 Sandbyes Haue
 Nord.

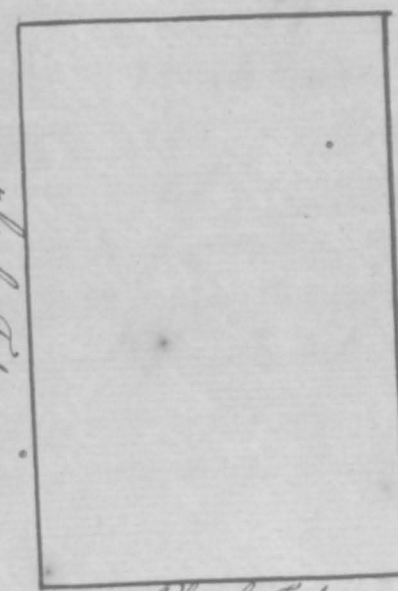

31 1/2 Rhinl. Fod.
 Sandbyes Haue
 Syd.

33 Rhinl. Fod.
 Bødker Haues Haue
 West.

1. Ost Front Trediv og Tre Rhinlandske Fod.
 " West Trediv og Tre 2^{de} . . . de.
 " Syd Halvtredsindstyve og Envoen halo. de. de.
 " Nord Halvtredsindstyve og Envoen halo. de. de.
 Guds for igue Mure gav alle Sider.

Og la bemeldte Herr J. P. Birch for mig sam-
 men benyttet sin lönlige Art og Arkonyst til om-
 skud og Grund foraf Kongens Røstlys-
 gant, som tilhøjede sam fornu samme som en
 og Konger med alle tilfornede simon, som
 eller de kan gøre sig saa nyttig, som de bly-
 vil og kan, uden Paasat af Noget.
 Dette til Læsestykke under min Gaad og
 det kongelige Gouvennement Digt.

Tranquebar den 17^{de} Juni 1840.

C. A. Møller

Skide

for Mullar

puller, Kana

gasabe, Naga

lingam og

Arumugam

haa et Linn

og Grinde,

bara Pullei og

beliggende

forresten

haa Karu, ha

deierhalet og

haa Catuchery

Distrikt

N^o 1080


Carl August M

Constitueret Gouvernment

og Medlem af Gouvernmentet

Gjor vitterligt

At for mig er fremkommet Sigs
Kana gasabe, Naga lingam og Arumugam, Arminge
Pullei og Jann begjort opmaalt og sig sig Jövd
at Grinde, bara Pullei og Jann begjort opmaalt og sig sig Jövd
beliggende forresten Jann og Grinde, beliggende ha Karudeanpall
haa Karu, ha Catuchery Distrikt, ha er den anden blann af
deierhalet og ha Catuchery af følgende Sigs og Udførelsing.

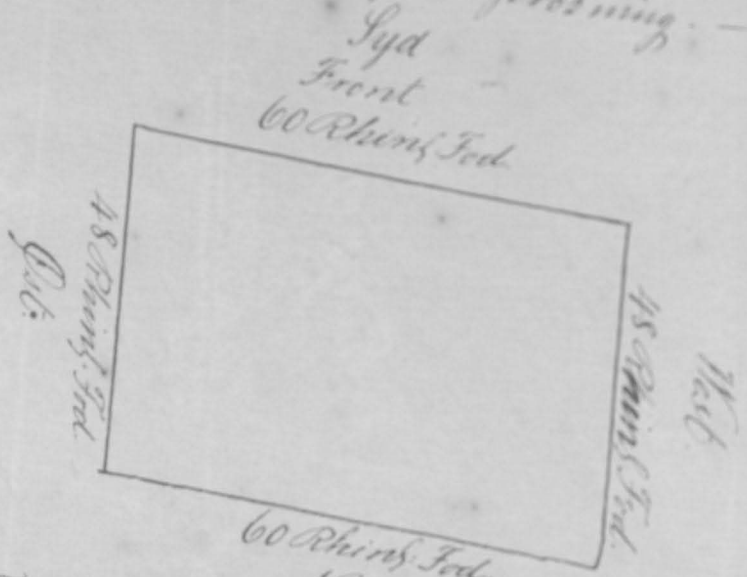


- 1 Syd Front Tredsindestye Rhinlandske Fed
- 2 Nord Tredsindestye
- 3 West Fyrgelyve og Otte
- 4 Ost Fyrgelyve og Otte
- 5 Jufat for egne Mura til alle Sider
- 6 Og sa bemeldte Mullapullei, Kana gasabe, Naga lingam
- 15 Tranquebar den 7^{de} Juli 1840.

C. A. Möller

N^o 1081

Carl August Möller
Constitueret Gouvernment
Secretair og Medlem af Gov-
vernmentet.


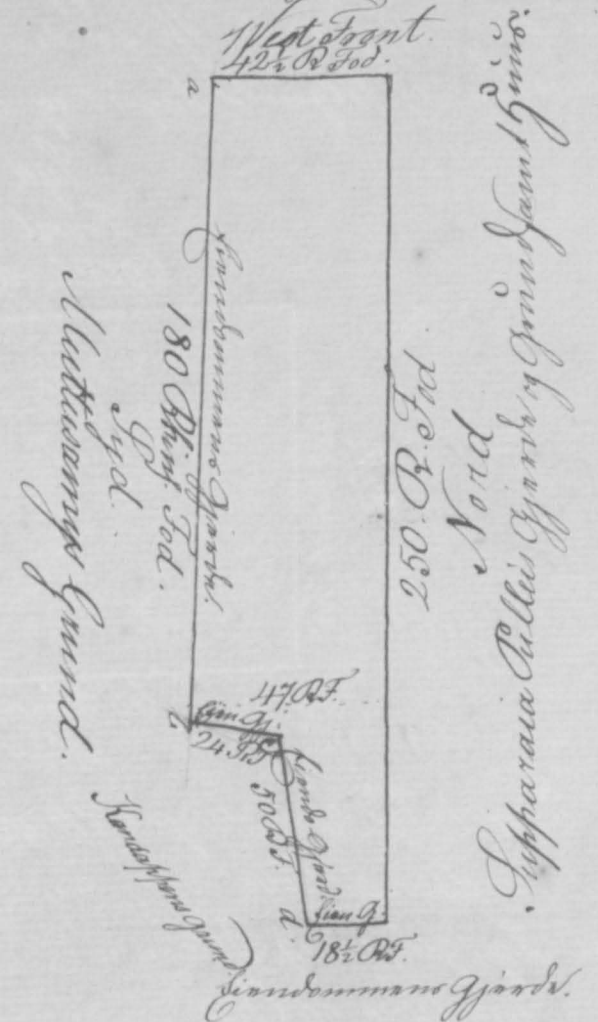

- 1 West Front Fyrgelyve og To og en halv Rhinlandske Fed
- 2 Ost Otte og en halv
- 3 Nord To Hundrede og Tredive
- 4 Syd fra a til b. Et Hundrede og Tredsindestye
- 5 " b. c. Fyve og Fire
- 6 " c. d. Halvtredsindestye
- 7 Jufat for egne Mura til alle Sider
- 8 Og sa bemeldte Mullapullei, Kana gasabe, Naga lingam
- 17 Tranquebar den 7^{de} Juli 1840.

C. A. Möller

Payeni Wilajuda Setty's Grund
Ost.

I Vest Front Tyggetyve og To og en halv Rhindlandske Sod
 Ist Otten og en halv d^o d^o
 Nord To Hundrede og Tredive d^o d^o
 Syd fra a til b. Et Hundrede og Treindstyve d^o d^o
 " " b. . . c. Tyve og Fire d^o d^o
 " " c. . . d. Halvtredsindstyve d^o d^o

Indsat for egne Minder til alle Sider -
 Va karnalete Sinnappa Pullei for mig sener for
 mig sin loelige Sæt og A. Berns til onanmalete Gm
 og Grund forwat bougus-Religiosus og original, saa

C. A. Möller

 Tranquebar den 24. August 1840.
 C. A. Möller

Syd Front Halvfemsindstyve, Rhinlandiske Tod.
 Nord Halvfemsindstyve og Sea. d. d.
 Ost Halvfemsindstyve og Otte d. d.
 West Halvfierdsindstyve og Lev. d. d.


 Kongelige Gouvernements Segl.
 Tranquebar, den 24. August 1840.
 C. A. Möller.

Nº 1082.

Carl August Möller

Constitueret Gouvernements Secrer
 og Medlem af Gouvernementet

Gör vittetigt. Ost for mig er forordt
 Wirapadeiathe og jager berisf sin lönliga Ost og Ostens till
 Ost et Gnis med tilliggande Grund beliggende i Ost
 ar Kivilegade paa Kidatalien Poliam paa Ostacheng.
 Priet; Sp er denna fiendern blann eftermaalt og
 befunden af folgende Signer og Udskrivning.

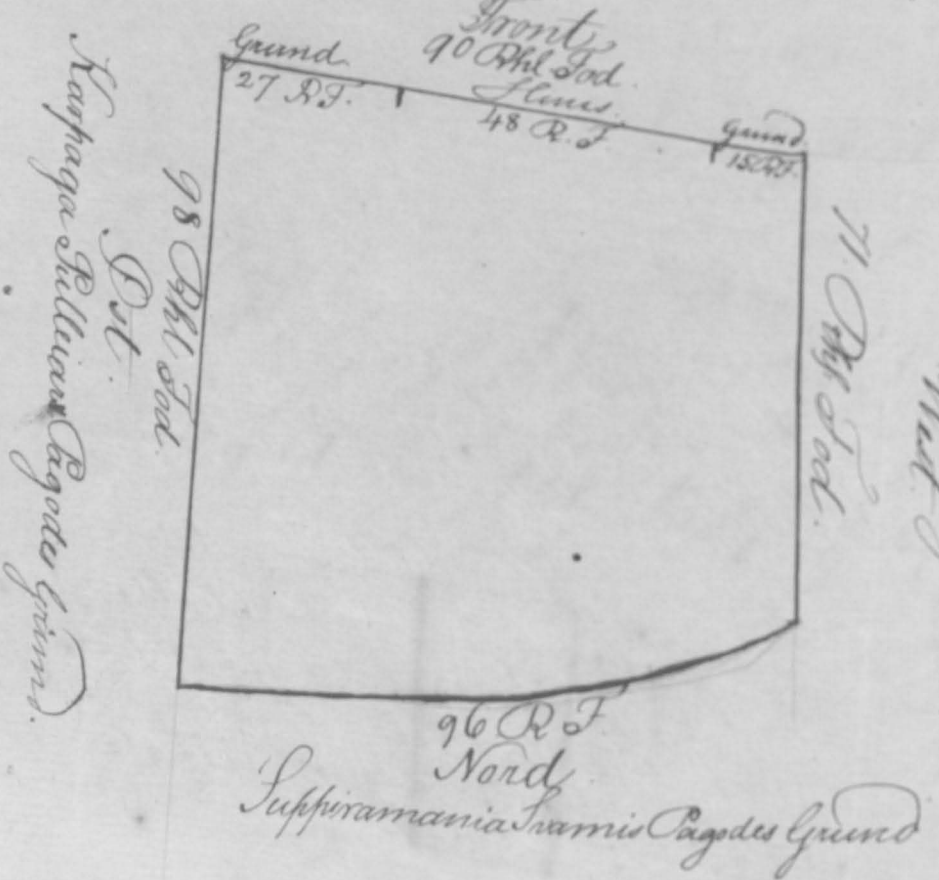

Skøde

for Rama Pullai
 paa Ostens og
 Grund beliggende
 de paa Tillali
 Sengiden kare.

Nº 1083.

Carl August Möller

Constitueret Gouvernements Secrer
 taier og Medlem af Gouvernementet.

Gör vittetigt. Ost for mig er forordt Rama
 Pullai og jager berisf sin lönliga Ost og Ostens till
 med tilliggande Grund beliggende paa Tillali Sengiden.
 kare; Sp er denna fiendern blann eftermaalt og befunden
 af folgende Signer og Udskrivning.



Alle Mænd og Kvinder til sin Guldsmide.
I West Front Høstsmide og Ige Rhinlandske
• Ist Eet Hundrede og Femten
• Nord Firsindstyve og Tre
• Syd Eet Hundrede Tyve og Sex

Nu bemeldte Rama Pullet for mig saar
for lonlige det og Arternet til vormalige hvide og
fjornt Høstsmide og Ige Rhinlandske
sam samet samme som en sam og Arternet
stiller tilfornede færdene, som sam eller de sam gjer
sig sam nyttig, som de bedst, med vil og sam, idet
saatals af Nogen.

Vetter til Løststaltet under min Gaard og det
galejs Grummenets Regl.
Tranquebar den 14^{de} September 1840.
C. A. Møller.

Skjode
for Sultai paa
et Hus og
Grund bllig,
gende paa
Narkerpaleam.

N^o 1084.

Carl August Møller
Constituert Gouvernements
Secretair og Medlem af Gou-
vernementet.

Gjer vitterligt At for mig er frændsmænd Sultai og sam
gjort egnaalt og sig tilstødt at hvide med tilliggende
Grund beliggende paa Narkerpaleam, si er sam frændsmænd
med istemnaalt og befandne af følgende Signer og Afstodning.



I West Front Sultai og en halv Rhinlandske Tod.
• Ist Sexten
• Syd Firsindstyve og Ige
• Nord Firsindstyve og Tre


Gjorte for mig saar bemeldte sin lonlige Plet og Arternet
til vormalige hvide og Grund færdene Rhinlandske og Ige
gende, som tilstødt hvide færdene samme som en færd og Arternet
med staller tilfornede færdene, som sam eller de sam gjer sig sam
nyttig, som de bedst, med vil og sam gjer sig sam nyttig, som de bedst
med vil og sam idet saatals af Nogen.

Vetter til Løststaltet under min Gaard og det Kongelige Gou-
vernements Regl.
Tranquebar den 10^{de} November 1840
C. A. Møller.

N^o 1085.

Carl August Møller
Constituert Gouvernements
Secretair og Medlem af Gou-
vernementet.

Gjer vitterligt At for mig er frændsmænd Pava de og sam be-
gjort egnaalt og sig tilstødt at hvide med tilliggende Grund
beliggende paa Narkerpaleam, si er sam frændsmænd hvide istem-
naalt og befandne af følgende Signer og Afstodning.

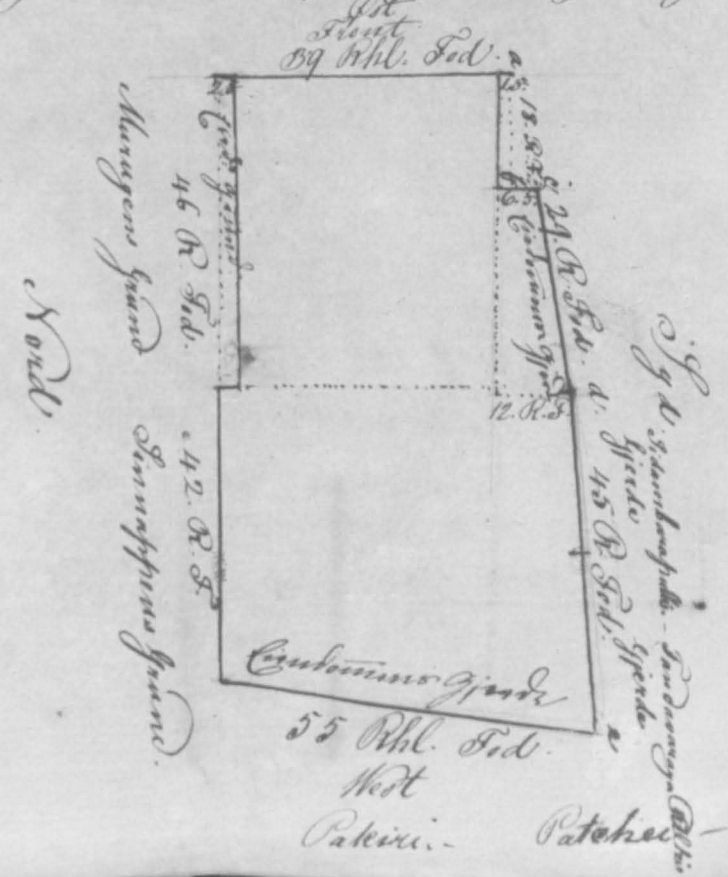

E. A. Miller


 Franquebar den 10^{ten} November 1840.
 E. A. Müller

Gjii vatterligt. Alfor mig enformdennet af de
Vord.



Guernseyto Engl:—
 Franquebar den 10^{de} November 1840.
 C. A. Møller.

4^{te} 1090.
 Carl August Møller.
 Constitueret Gvernements Secretær
 og Medlem af Gvernementet.
 Gjør vittetligt: At for mig er fremkommet Ramen af femer be-
 jød og maalt og sig selv jo det er min og min beliggende i Asten-
 gade Taden gaa Chugamangalam; Ha er Lunde fremkomme bl.
 min Astenmaalt og beliggende af følgende Sigur og Mjøs & Lunde
 2^{de} 1090

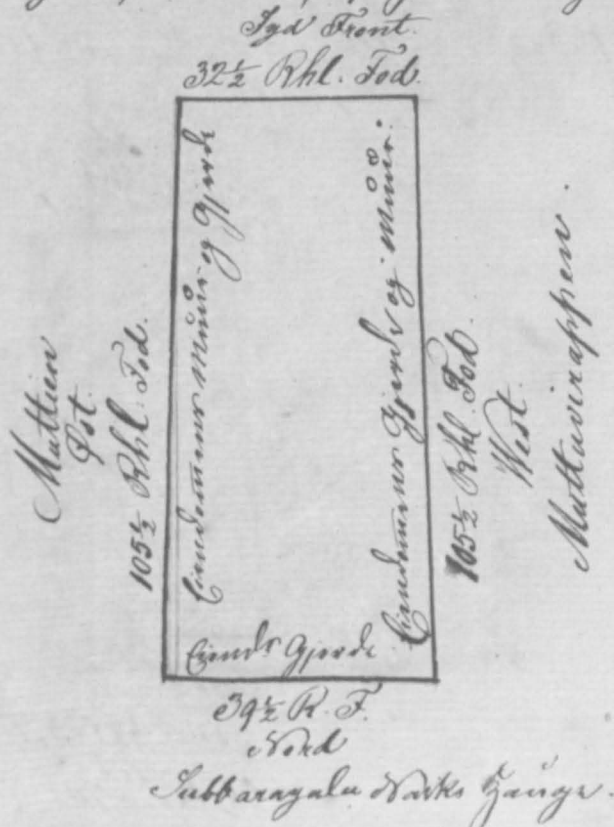

 Tranquebar den 30^{te} November 1840.
 C. A. C.

Shjode
for Pællehøved
Lette og Anvendsale
Lette paa et Huus
og Grund beliggende
de i Compagnie.
hængegaden paa
Coirav. —

Lærdom, som sin aller de kan gjøre sig saa rigtig; som de bedst
 kan, vil og kan, inden Kantale af Hogen. —
 Dette til Læroftelse inden min Jaar og det Lønge,
 lige Gennemgange og Gl. —

Tranquebar den 21^{ten} December 1840.
C. A. Moller.

N^o 1094.

Carl August Möller.

Gjør vitterligt: At her er en samfundsmæssig Havnets
 Lyen og saar sigst og omst og Pantehanaa Felt og
 Kunnasala Felt tilføjet at her er en tillyggende Grænd
 beliggende i Kompagnisangegaden gav Perrean; Ii er en
 en lundeen bluen eftermerket og befinder af selgunde
 Signe og Høfvedning

Hort. Tjent
 22^{de} Okt. 1764

West Front
33 1/2 W. L. To d.

Skide
 for Meinat.
 ehias paa en
 hende, tethorau,
 di Thoni, Kaldet
 Miramadaw.

Nº 1093

Carl August Moller
Constituent Government
retains of Medlem of General
ment.

Gjør vitterligt: At for mig er fornømt med Almindelighed
 med sin Høllingsdyg Wapattira Puller og som begynder
 at se sig tilfældigt i sinde tilfældige Thene, kaldet
 Miriamadan. -
 Sommer 17

Samme Thoni er med Glumming besøgt af den
 Lørdag 66 Fredsindstyret af det Rhinlandske
 " Brev 17. Styret af det Rhinlandske
 " Brev 12. Styret af det Rhinlandske
 og at den Dage 1. 60. Fredsindstyret Tons.


Ford

friend: Maria

42½ Bhl. F.d.
St.
Waldkermondsgrade

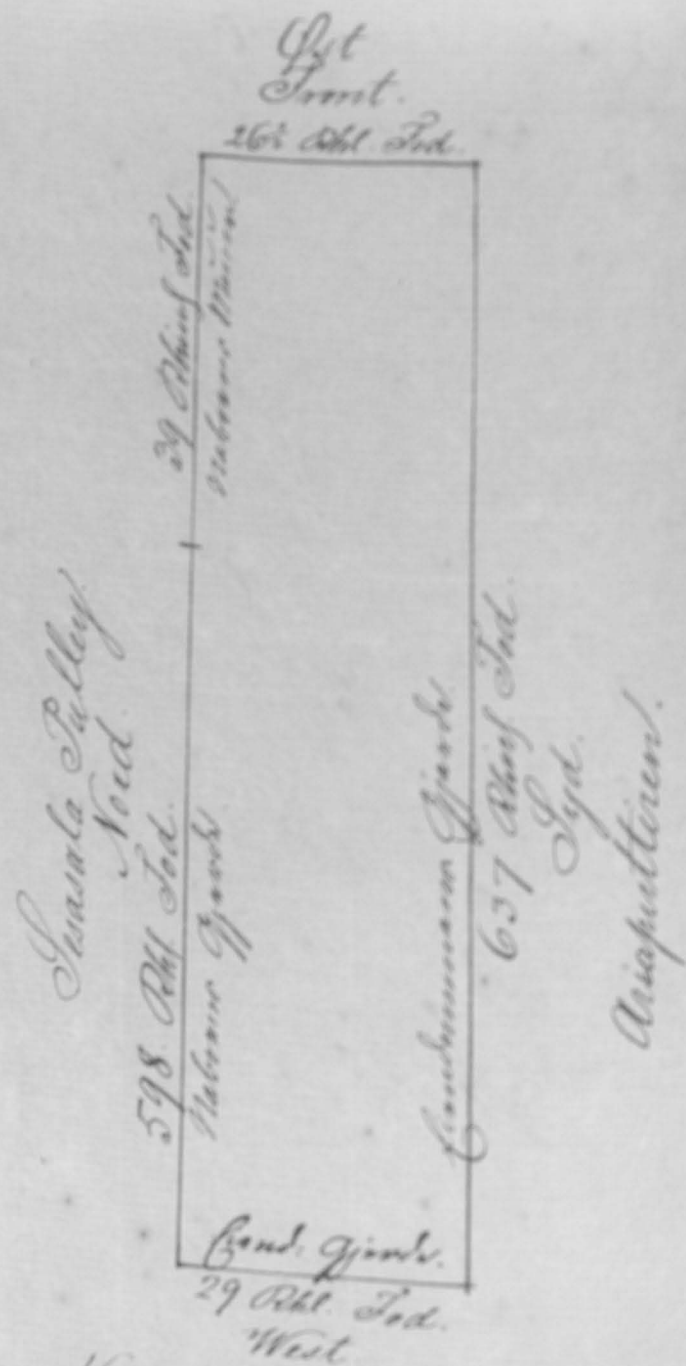

Kavalku Sidambara paduatchi.

I Øst Front Tyve og Sex og en halv Rhinlandske Fod.
West. Tyve og Ni
Grundmuren for egen Mure og Gjorde til
alle Sider indtagen med Nord.
Da bemeldte Luffkapatten for mig som
migt sin loutige Chat og Adhæst til enarmet
Jern og Grund, som i længere Tidligstid er afbrændt
for tilfældet som formet samme som en
mengen med alle tilførende Gænder, som
eller de kan gøre sig på nyttig som de
mit og kan være skade af Nogen.
Vælle til Lægehelpe inden min
det Engelige Jernarmets Segl.
Tranquebar den 26^{de} April 1841
C. A. Møller


Skøde
for Sahubibi
sammat paa
et Huus og Grund
beliggende i
Nagaden paa
Pattangudy.

N^o 1097.

Carl. August Møller.

Constitueret Gouvernements Secretair
og Medlem af Gouvernementet.

Gør vitterligt: At for mig er sammat Sahu-
bibiammat og som bejdet gemaalt og sig tilføjet
at Jern med tiliggende Grund beliggende i Naga-
den paa Pattangudy; og er denne Gænder blaa
afbrændt og befunden af følgende Signi og Udfor-
ning.

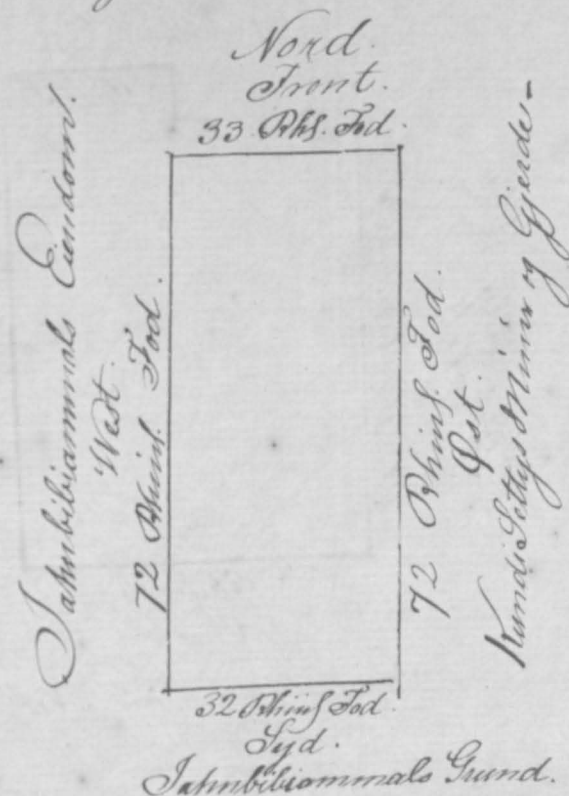

I Nord Front Trediv og Tre Rhinlandske Fod.

Syd. Trediv og Tre
West. Halvfjerdsindstyve og To
Øst. Halvfjerdsindstyve og To
Jern for egen Mure og Gjorde til alle Sider ind-
tagen med Øst.

Da bemeldte Sahubibiammat for mig som
hvijs sin loutige Chat og Adhæst til enarmet Jern og
Grund, som i længere Tidligstid er afbrændt, som til-
føjer Jern foruden samme som en Jern og Koning
med alle tilførende Gænder, som som alle de
kan gøre sig på nyttig, som de bedst med mit og kan
inden skade af Nogen.

Vælle til Lægehelpe inden min Jern og det
Engelige Jernarmets Segl.
Tranquebar den 26^{de} April 1841
C. A. Møller.

Skøde


for Sakhibiammal
paa et Hus og Grund
beliggende i Kottu-
cheri paa Sattangudy.

N^o 1098

Carl August Møller

Constituent Government
og Medlem af Governmentet.

Skøde vitterligt: At for mig er forment
bikammal og senere begjort gemaalt og sig
et hus med beliggende grund beliggende
teu paa Sattangudy, og er denne grund
afstemaalt og befinde af følgende Signe-
ring.

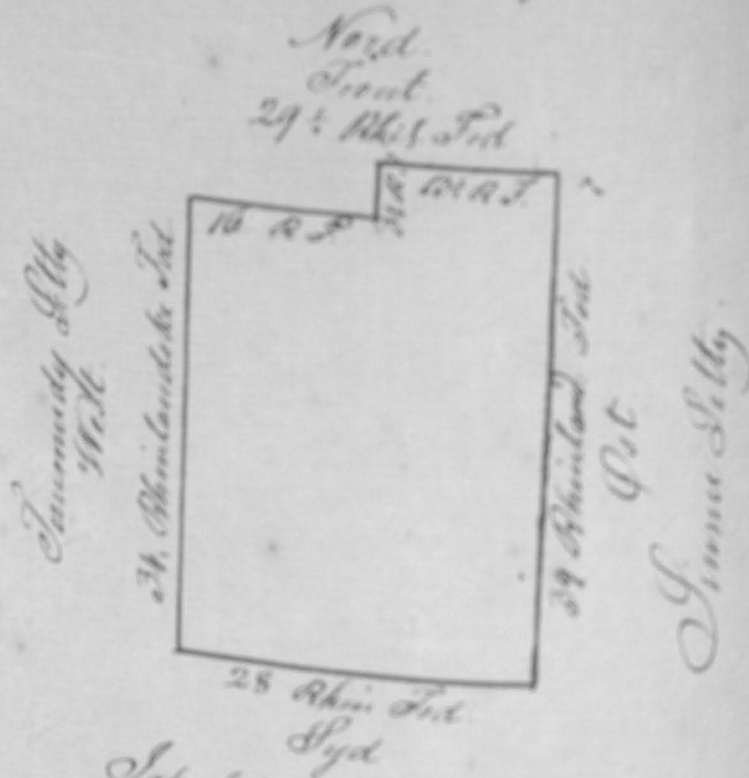

Sakhibiammal Kullamack.

Jeg for mig Mura og Gjerdet til alle
tagen med. Og da bemeldte Sakhibiammal for mig
barnet sine landlege og Adhøp til ommealt
og Grund, senere begjort Kalliged er eftergivet
tilfjødte funde senere senere som en funde
nogen med alle tilførende funde, som
de kan gøre sig for nyttig som de best
kan være. Dette til Ledsættelse under min
kongelige Gjenvarer Pøgl.

Trouquetar den 26^{de} April 1841.


1) Nord Front Syd og N. og en halv Rhinlandsk
Syd Syd og N.
Vest Syd og N.
Øst Syd og N.

N^o 1099

Carl August Møller

Constituent Governmentes Sekretær og
Medlem af Governmentet.

Skøde vitterligt: At for mig er forment
Angalai paa et Hylbelhuus
og Grund belig-
gende paa Kuma-
rakattalei paa Katta-
chery District.

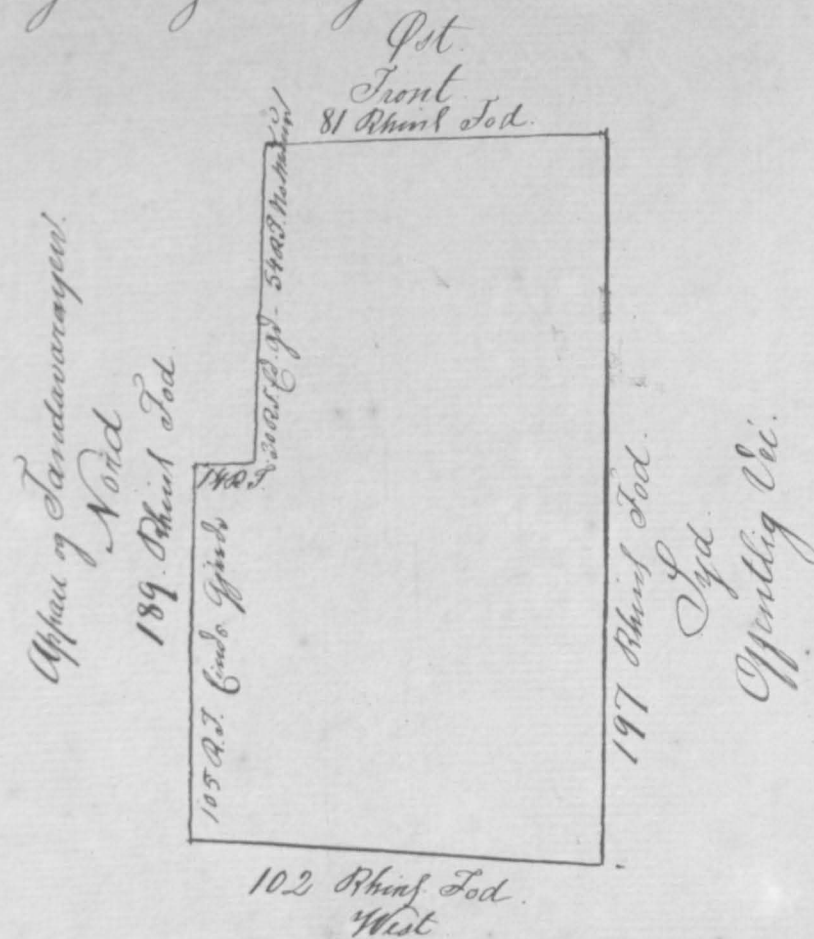

Offentlig Vei

1) Øst Front Sidsindstøve og en Rhinlandsk Tod.
West. Et Hundrede og 80.
Nord. Et Hundrede Sidsindstøve og 80.
Syd. Et Hundrede Halvsidsindstøve og 80.

fiendensan for mig Gjerdet og Mura til alle
tider, medtagen Mura med Nord, for under Grund
nævende Lørd af begjort i Sattangudy med Naboerne
Apparu og Tandavara Padiaichi.

Og da bemeldte Angalai for mig senere barnet sine landlege
et hus og Adhøp til ommealt. Hylbelhuus og Grund,
senere begjort Kalliged er eftergivet, paa Hylbelhuus funde
senere senere som en funde og Arvinger med alle
tilførende funde som sine alle de kan gøre sig
for nyttig som de best kan, vil og kan være. Dette
af Høgen.

Dette til Ledsættelse under min fund og det kongelige
Gjenvarer Pøgl.
Touquetar den 26 April 1841

C. A. Møller


Skøde

for Appara og Tan.
davaraya Sade.
atchi paa et Hg.
belhues og Grund
beliggende paa Kw.
manskattale paa
Kattuchery District.

N^o 1100

Carl August Möller
Constitueret Gouvernements Secrétaire
og Medlem af Gouvernementset.

Gjør vitterligt: At for mig er fremkommet App.
og Tandavaraya Sadeatchi og som begjært gemaal
den tilkjendte at den tilførende Hylssum med
liggende Grund beliggende paa Kammarskattale paa
Kattuchery District, og er denne Grundens blanen af
maal og befunder af følgende Signer og Afmærk.

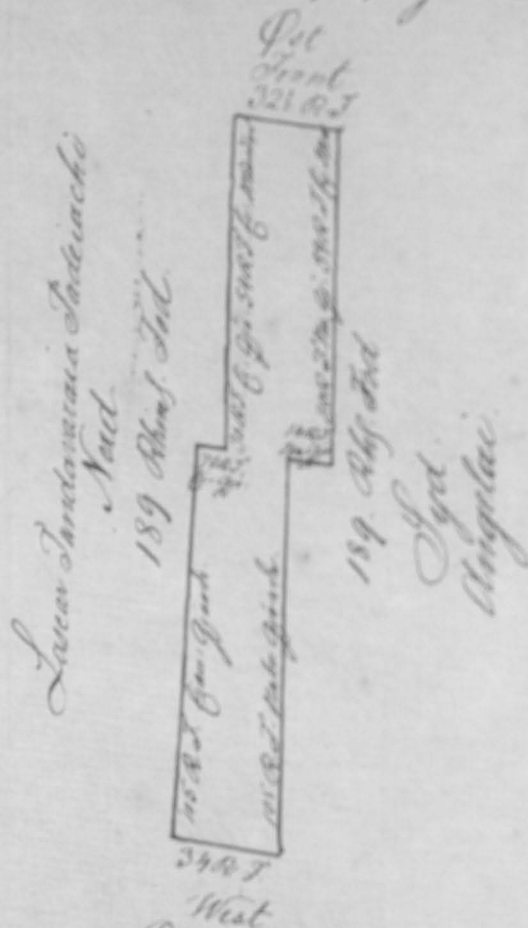

I det Trint Indvi og To gen halv Rhind. Tod.
West Indvi og Tod.
Nord. Et Hundrede Tiesindstyger og No. d.
Sylt. Et Hundrede Tiesindstyger og No. d.
Grundensmaal for egne Indvi og Jorde til alle
den indtegnede Gjerde med Byd.
Og da de berømte Appara og Tandavaraya Sade

Gouvernements Indl.

Tranquebar den 26 April 1841.

C. A. Möller.


N^o 1101

Carl August Möller
Constitueret Gouvernements Secrétaire
og Medlem af Gouvernementset.

Skøde

for Adeikalam
Supparajen paa
et Hues og Grund
beliggende i Sitt.
nada Suram
Gade paa Eukit.
tanchery.

Gjør vitterligt: At for mig er fremkommet Adeika.
Karr Supparajen og som begjært gemaal og sig tilfø.
det et Hues med tiliggende Grund, beliggende i Sittina.
da Suram Gade paa Eukittanchery, og er denne Grundens
blanen afmaal og befunder af følgende Signer og
Afmærk.

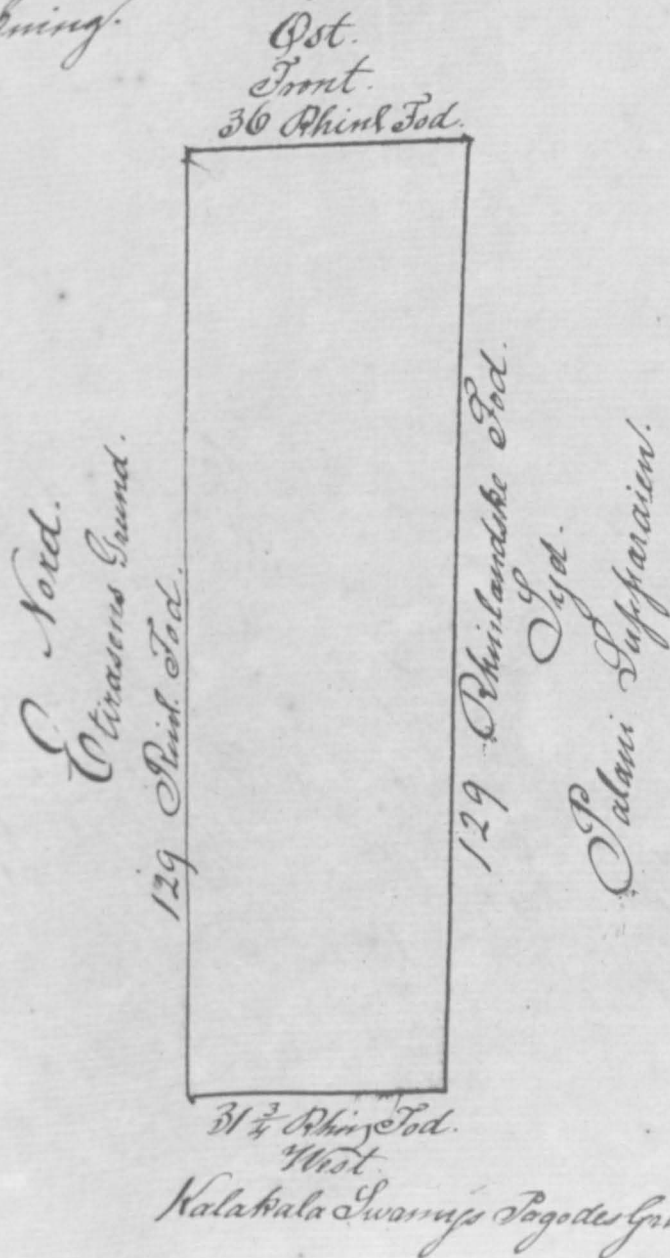


Skøde

for Appara og Tan.
davaraya Sade-
atichi paa et Hø-
belhuus og Grund
beliggende paa Ku-
marras katteloo paa
Kattuchery District.

N^o 1100

Carl August Möller
Constitueret Gouvernements
og Medlem af Gouvernementset

Gjør vitterligt: At for mig er fremkommet App.
og Tandakaraya Sadeatichi og samv. begjært ommaalt
den tilføjet at den tilførende Højhedsmaalt
liggende Grund beliggende paa Kumarras katteloo paa
Kattuchery District, og er denne Grundens blænd
maalt og befunden af følgende Signer og Afmåling

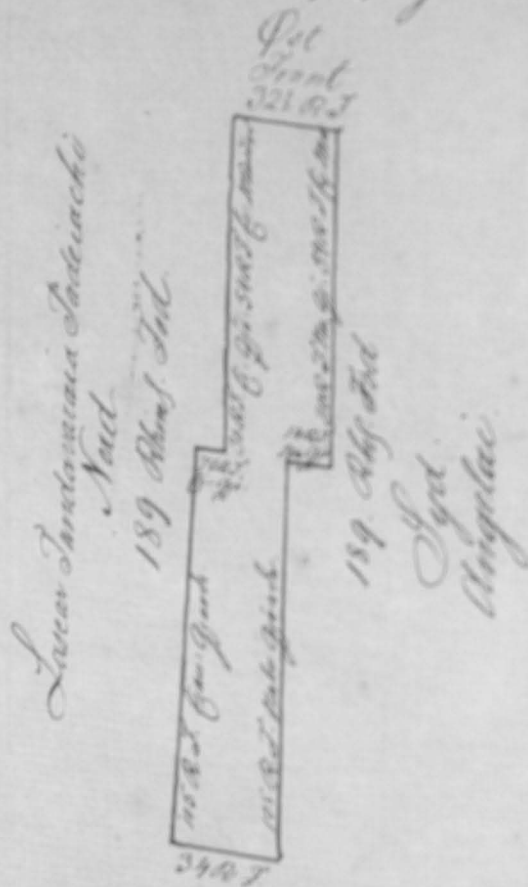

I Ost Front Indev og To egen halv Rhind Tod.
West Indev og Tod
Nord Et Hundrede Tirsindstog og No. 8. d.
Syd Et Hundrede Tirsindstog og No. 8. d.
Grundmæn for egne Mærke og Jærde til ill.
Jærde indlagte Jærde med Højde.
Og da de kænndte Appara og Tandakaraya

Gouvernements Engl.

Tranquebar den 26 April 1841.

C. A. Möller.


N^o 1101

Carl August Möller
Constitueret Gouvernements
og Medlem af Gouvernementset

Skøde

for Adeikalam
Lappara og paa
et Hø og Grund
beliggende i Sittina
næder Svaras
Gade paa Enkittan-
chery.

Gjør vitterligt: At for mig er fremkommet Adeika.
Lappara og paa Højde og maalt og sig tilfø-
det et Højde med liggende Grund, beliggende i Sittina.
da Svaras Gade paa Enkittan-
chery. Denne Højde og befunden af følgende Signer og
Måling.

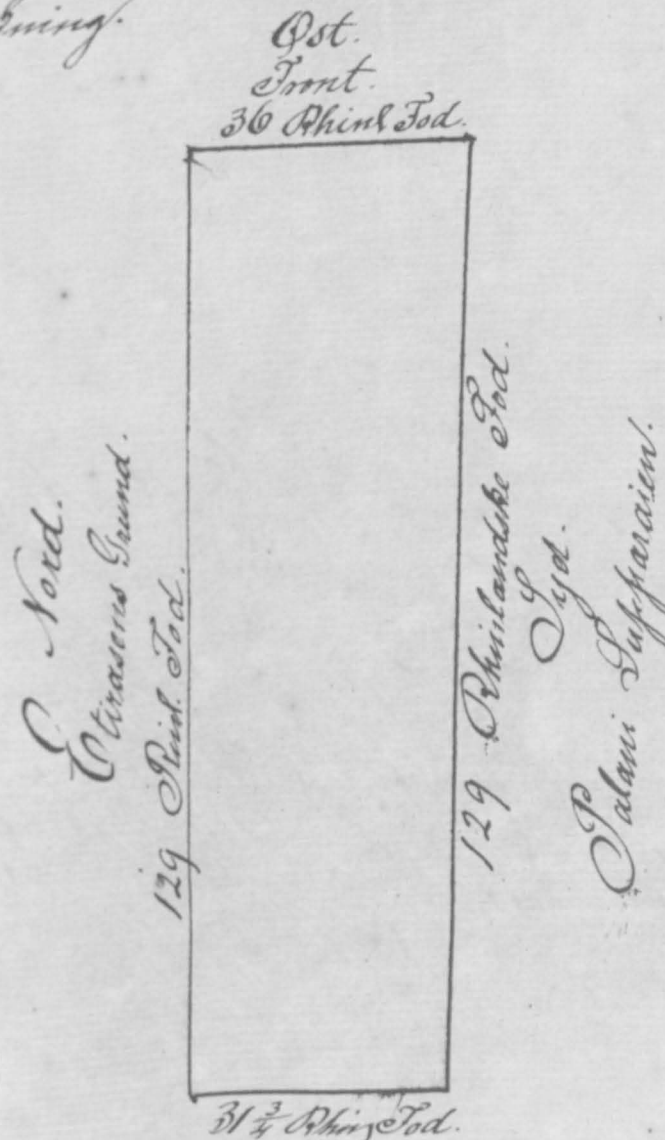

Kalakala Svaras Pagodes Grund.

Og da bemeldte Adivaraga Puller for mig jantes bemeldte for lovlige det og Adhærens til enanimelste Juri og Grund, jantes Tingsam Rattigfæd er eftergivet, jante tilfældes jante jante samme, jante an jante og Arvinger med dette tilførende Gænder jante jante altan de kan jante sig jante nyttig jante de best med mil og Land jante af Regent.


Veste til Læsestafel inden min Jante og det Kongelige Govenruments Segl.
Tranquebar den 26 April 1841.
C. A. Møller.

Skide

for Adivaraga Puller
jante et Huis og
Grund beliggende
i Wirana Puller Gade
jante Porear.

N: 1102

Carl August Møller
Constitutional Govenrments
tan og Medlem af Govenrments


Murgen

Jyd

206 1/2 Rhinlandske Tod


231 Rhinlandske Tod

Vord

Letchmanarv.


58 Rh. Tod.

Qst

Wirasully, Wengidasamy.

I West Tont Halvtredsindstjve og En og en halv Rhin Tod.
Qst Halvtredsindstjve og Alle
Jyd To Hundrede og Sex og en halv
Vord To Hundrede Trediver og En

Jante for og en Mure og Gjorde til alle Jente imke
jante med Jyd.

Og da bemeldte Adivaraga Puller for mig jantes be-
melt jante lovlige det og Adhærens til enanimelste Juri og
Grund, jantes Tingsam Rattigfæd er eftergivet, jante
tilfældes jante jante samme jante an jante og Ar-
vinger med dette tilførende Gænder, jante jante altan
de kan jante sig jante nyttig jante de best med mil og Land
jante af Regent.


Veste til Læsestafel inden min Jante og
det Kongelige Govenruments Segl.
Tranquebar den 26 April 1841 C. A. Møller.

N^o 1103

Carl August Möller

Constitueret Gouvernements Secretair
og Medlem af Gouvernementset

Gjør vitterligt: At for mig er forekommet
Lascar Tandavaraja Tadiatchi og fæner begjært og
maalt og sig tilfjældt en Grund beliggende paa
Kumarakatalei paa Katuchery District, og at disse
Grundene blaar eftermaalt og befunden af følgende
Signer og Udforskning

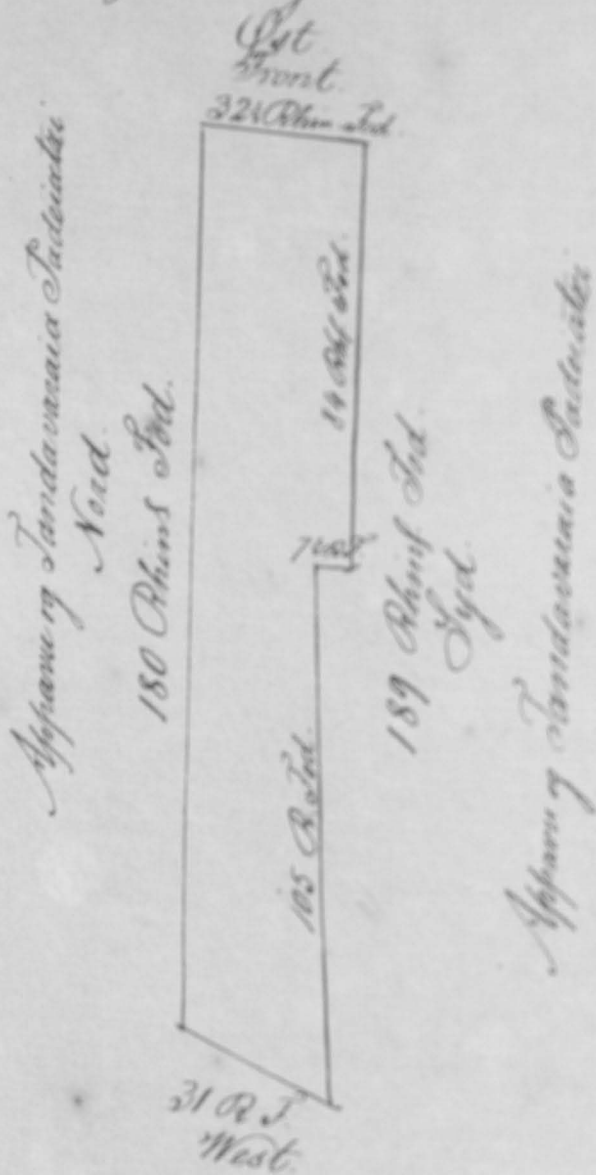

Offentlig Vei.

I Øst Front Tadiatchi og To og en halv Rhin. Syd.
" West Tadiatchi og Ren. d.
" Nord. Et Hundrede og Treindstyve f. d.
" Syd. Et Hundrede og Treindstyve og Ni d.
Grundene har som Gjærdet til alle
Sider indtaget med Jyd.

Skøde
for Lascar Tandavaraja Tadiatchi
paa en Grund be-
liggende paa Kumarakatalei paa Katuchery District.

Og da bemeldte Lascar Tandavaraja Tadiatchi for
mig fæner begjært sin lundige Kat og Afskyld til en gammel
Grund, fæner Lungen Rattigfæd og Afskyld, paa tilfjæl-
de som fæner fæner, som en fæner og Arvinger med
dette tilfjældt fæner, som fæner eller de fæner gjærd sig
paa sigtlig, som de fæner med til og fæner ind i fæner
af Regner.


Dette til Læsestafu under min fæner og det
fænerige fænerige fæner. -
Tranquebar den 26. April 1841.
C. A. Möller.

N^o 1104

Carl August Möller

Constitueret Gouvernements Secretair
og Medlem af Gouvernementset

Gjør vitterligt: At for mig er forekommet
Lascar Tandavaraja Tadiatchi og fæner begjært og
maalt og sig tilfjældt en Grund beliggende paa
Kumarakatalei paa Katuchery District, og at disse
Grundene blaar eftermaalt og befunden af følgende
Signer og Udforskning

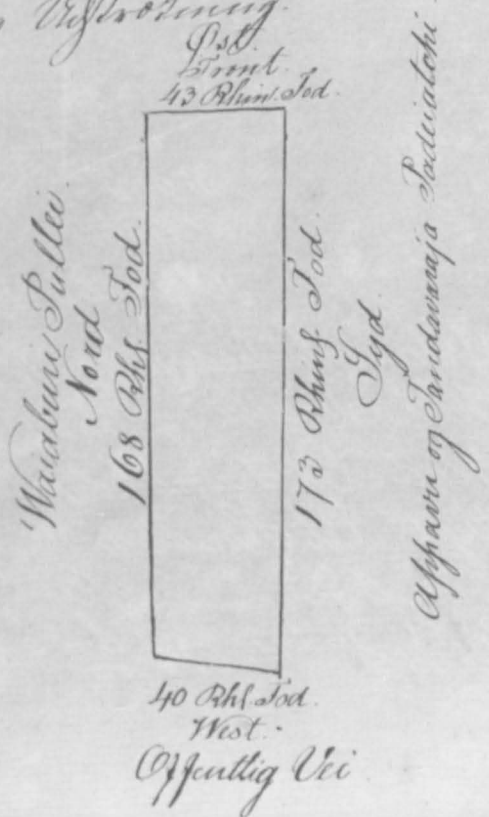

Offentlig Vei.

Skøde
for Lascar Tandavaraja Tadiatchi
paa en Grund beliggende paa
Kumarakatalei paa Katuchery.

I Ost Trent Syngeltyve og tre Rhinlandske Tod.
 " West Syngeltyve d.
 " Nord. Et Hundrede Treksindstyve og Otte d. d.
 " Syd Et Hundrede Halvfjerdindstyve og Tre d. d.
 Landmændene får egne Gjælder til alle Sides
 indtagene med Sjæl.

Og da bemærkede Lascar Tandavaraja Padai-
 atchi for mig som bemyndiget for kongen det og at
 bemærkede til omamulite Grund, som af Kongen
 Kattigfad er afstøjet, saa tilføjede jeg som
 færdig, som en sam og Arvinger med alle
 tilføjede Landen, som jeg eller de har gjort
 sig saa nyttig, som de best med vil og kan inden
 Raadene af Reger.

Ville til Læsestelse inden min Færd og det
 Kongelige Gjenmænkende Sgl.
 Tranquebar den 26 April 1841.
 C. A. Møller.

Skide

for Apparu og
 Tandavaraja Padai-
 atchi paa den Grund
 beliggende paa Hu-
 matakattalei paa
 Katchery District.

N^o 1105

Carl August Møller

Constitutionel Gouvernements Råd
 og Medlem af Gouvernements Råd

Hør vitterligt: At for mig som Landmændene Apparu
 og Tandavaraja Padaiatchi og som begjært og maalt
 og tilføjede en dem tilføjede Grund beliggende
 paa Humarakattalei paa Katchery District i
 dem Landen blaar afstøjet og befærdet
 af følgende Sgl. og Beskrivelse.

Ost
 Front
 42²/₄ Rhinl. Tod.

Lascar Tandavaraja Padaiatchi

Nord.
 173 Rhinl. Tod.

180 Rhinl. Tod.

Syd.

Lascar Tandavaraja Padaiatchi

38¹/₂ Rhinl. Tod.

West.

Offentlig Vei.

I Ost Trent Syngeltyve og tre og tre quart Rhinl. Tod.
 " West Tredivs og Otte og en halv d. d.
 " Nord Et Hundrede Halvfjerdindstyve og Tre d. d.
 " Syd Et Hundrede og Treksindstyve d. d.
 Landmændene får egne Gjælder til alle Sides
 indtagene med Sjæl.

Og da bemærkede Apparu og Tandavaraja Padaiatchi
 for mig som bemyndiget for kongen det og at bemærkede
 omamulite Grund, som af Kongen Kattigfad er afstø-
 jet saa tilføjede jeg som færdig Apparu og Tandavaraja Padai-
 atchi færdig, som en sam og Arvinger med alle
 tilføjede Landen som jeg eller de har gjort dem saa
 nyttig som de best med vil og kan inden Raadene
 af Reger.


Ville til Læsestelse inden min Færd og det
 Kongelige Gjenmænkende Sgl.
 Tranquebar den 26 April 1841.

C. A. Møller.

Skivde.

for Matgatchu Tul.
Koi paa et Huus og
Grund beliggende
i Wisawattada
Swamis Pagodes
Gade paa Porrean

Gjør vitterligt. At for ung er frumdommer Mangat
 Pallei ej somme bygget og maalt og sig siggjort at jener
 med helliggrunde grunde beliggende i Wiswanadaswami
 Pagodes Gade paa Porwar, der i disse grunde bliver
 afbrændt og brændt af selvske Diger og Hestebier

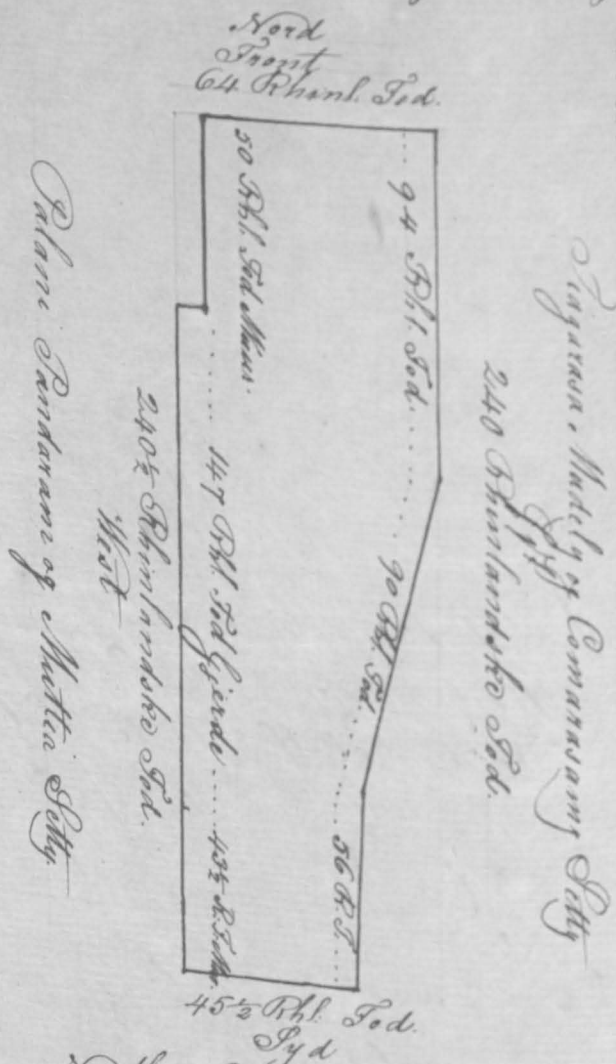

Nordlige Compagnie Ringe Gade.

Nord Front Fædsindstyre og Fire Rhind. Jord
 Syd Fægetyre og Fem og en halv. Le. de
 Ost 20 Hundrede og Fægetyre de de
 West 20 Hundrede og Fægetyre de de
 Murre med 1/2 og 1/2 tilføje. Nabomure. de
 onrige Mure samt 147 Tnl. Søl Gjorde med 1/2 for
 til Grundmure.

Og da bemeldte Mangateke Puller for mig samt be
 myt sin Venlige Ost og 1/2 Bømt til onnunderen.

Grundsnor af Engren D. siges at eftergivet; på til.


Hermed sendes fra mig Sammen, som nu sam og Arvinger med Rette
 tilfjendestanden, som sam aller de har gjort sig saa nyttig som
 de har vil og som inden Paatale af Nogen.
 Dette til Erkedistrikken i den min Gæld og det Engelige.



N^o 1107

Carl August Möller

Constitueret Gouvernements Sec.
taire og Medlem af Governmentet.

Skøde.
for Ammalu
og Kutteriammal
paa et Hums og
Grund beliggen-
de paa Arisi-
katapaleam.

Gjør vitterligt: At for mig som forsamlingen
 Ammalen og Kitteriammal og som begjort gemaalt
 og som sigtjivdet at den Kitteranda Jumo mand
 Kelliggende Jomind beliggende paa Anisikarapaleam
 spi er denne Lindeom. Blamen afstirraalt og
 Kofinden af følgende Siguen og Udforsening.
 Ind.

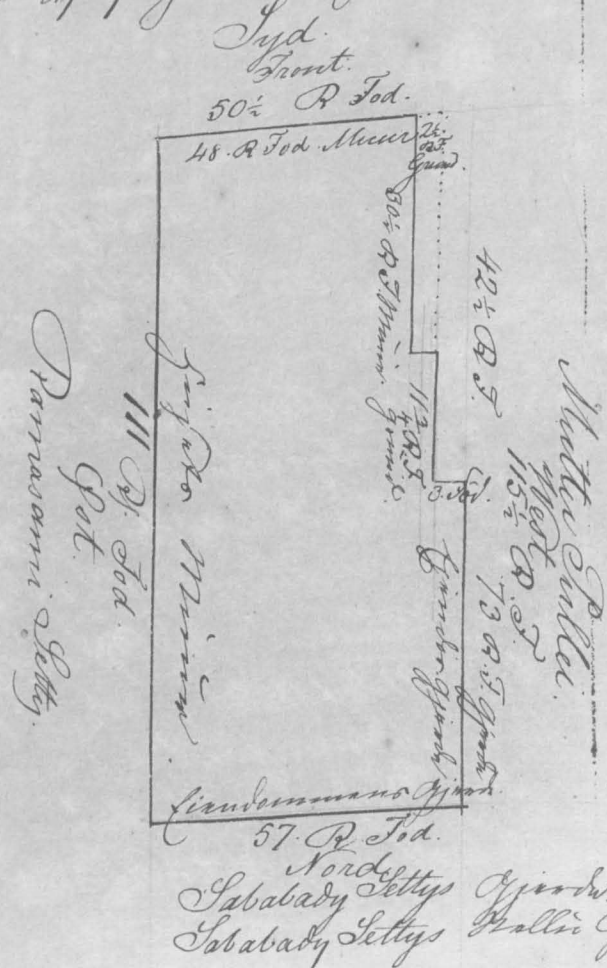


Nordgett
 Sababady Lettys
 Sababady Lettys

Skøde.

for Matgatche Sæl.
Hoi paa et Hues og
Grund beliggende
i Wadwanada
Swamis Pagodes
Gade paa Porrean.

Gjør vitterligt. At for mig er frimodigst Mangatche
Pallei og fæmme bagjord ogmaalt og sig tilhøjdet et fæmme
med tilliggende Grund beliggende i Wadwanadaswami
Pagodes Gade paa Porrean, og i denne Grundens blivne
afstemaalt og befunden af følgende Sign og Udfærdig.

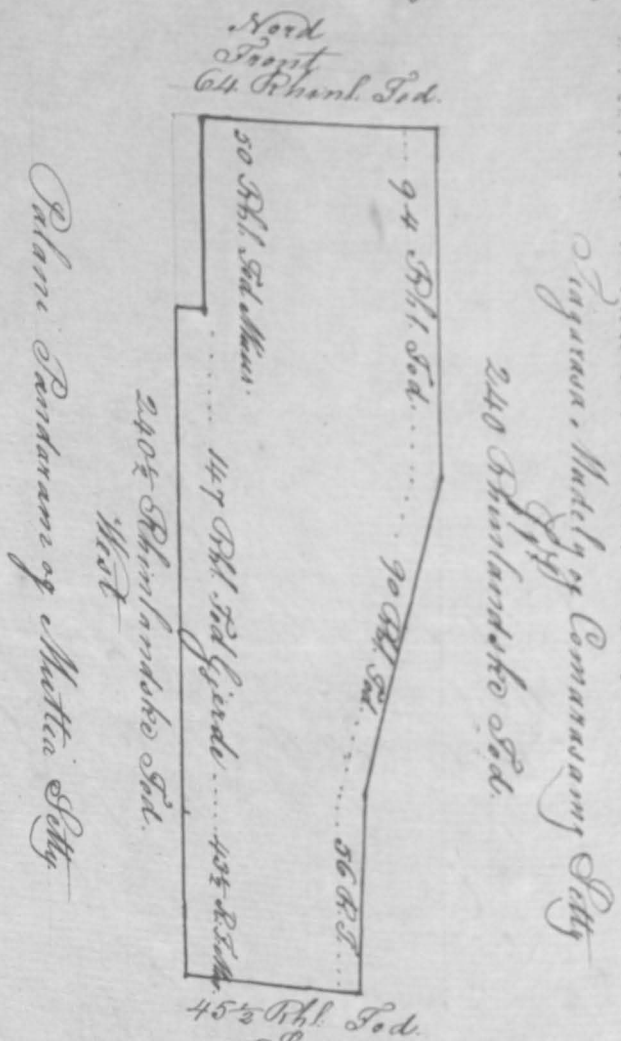

Nordlige Compagnie Range Gade.

I. Nord Front Treindstyve og Fire Rhind. Sæl.
Syd Tygetyve og Fem og en halv.
Øst To Hundrede og Tygetyve.
Vest To Hundrede og Tygetyve og en halv.
Mærke med 1/2 og 1/4 Sæl. tilføje. Naboerne
onrige Mærke samt 147 Ahl. Sæl. Grund med 1/2 Sæl.
til frimodigst.
Og da bemælte Mangatche Pallei for mig fæmme be-
nytt sin herlige Sæl. og 1/2 Sæl. til onnemærke grund og
Grund fæmme Sætt og 1/2 Sæl. afstemaalt og befunden af følgende Sign og Udfærdig.

N^o 1106

Carl August Møller.

Constitueret Gouvernements Sec-
retær og Medlem af Gouvernements

37.
Tranquebar den 29^{de} Mai 1841.
C. A. Møller.


N^o 1107

Carl August Møller.

Constitueret Gouvernements Sec-
retær og Medlem af Gouvernements

Skøde.
for Ammalu
og Kitteriammal
paa et Hues og
Grund beliggen-
de paa Anisi-
karapaleam.

Gjør vitterligt. At for mig er frimodigst Ammalu
Ammalu og Kitteriammal og fæmme bagjord ogmaalt
og den tilhøjdet at den tilføje Grund fæmme med
tilliggende Grund beliggende paa Anisikarapaleam
og i denne Grundens blivne afstemaalt og
befunden af følgende Sign og Udfærdig.

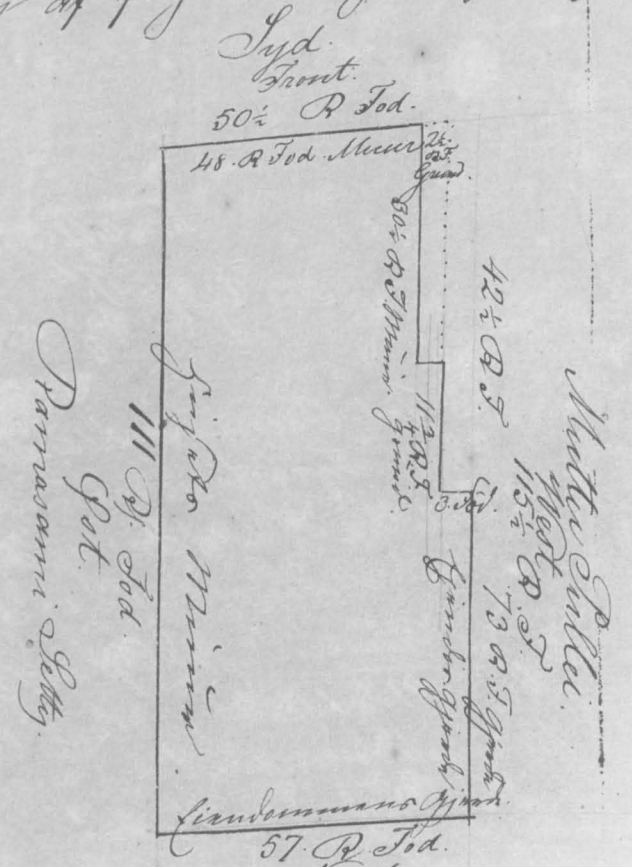

Nordlige Compagnie Range Gade.


Skjøde

(L.S.)

for Ramasami
Letti fra et
Kans og Grund
beliggende paa
Mehengadu
Chirugamangala
Lam.

Gjør vitterligt: At for mig er fremkommet Ramasami
Letti og samer bygget og maalt og jeg tilkjendte at Letti og
Grund beliggende paa Mehengadu Chirugamangalam, og
er som en del af min afstammelse og befinder sig af
de Lige og Afstammelse.

Nord
Front
53 1/2 Rhinl. Tod.

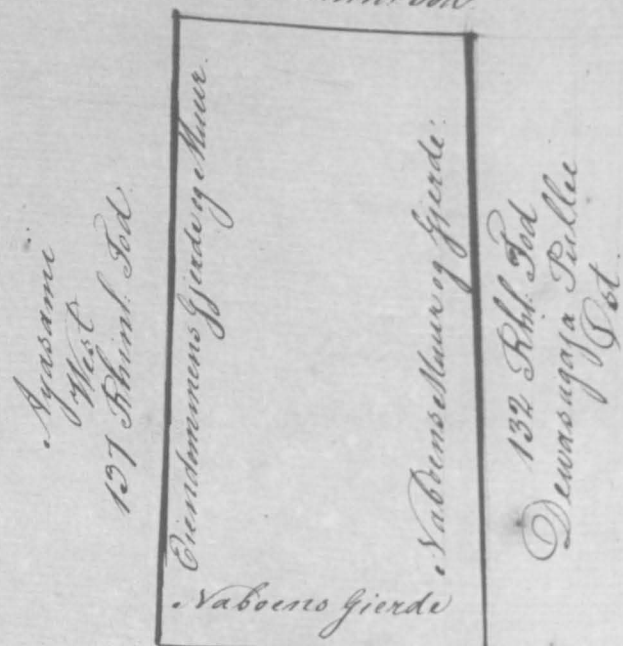

Et Rh. Tod.
Syd
Tommene og Wela Letti

I Nord Front Halvtredsindstyve og Tre og en halv Rhinl. Tod.
" Syd Tredsindstyve og Cerv
" Ost Et Hundrede Tredive og To
" West Et Hundrede Tredive og Syv.

Imidlertid Min og Gjorde samt i alle Gjorde
sifre Nabov. d. onrige Min og Gjorde sifre Grundov.

Da bemeldte Ramasami Letti for mig samer

At Dengelige Govennummerte sigl.
Tranquebar den 11^{te}. 8. December 1841.

W. C. Petersen

N^o 1112


Wilhelm Christian Petersen
Constitueret Gouvernements Secre-
tair i Tranquebar.

Skjøde

for Dewapirasa.
nam Pilly paa en
Grund og der paa.
Stander Min og
Gjorde i Papike-
mole Gaden paa
Chirugamangalam.

Gjør vitterligt: At for mig er fremkommet Dewapirasadama
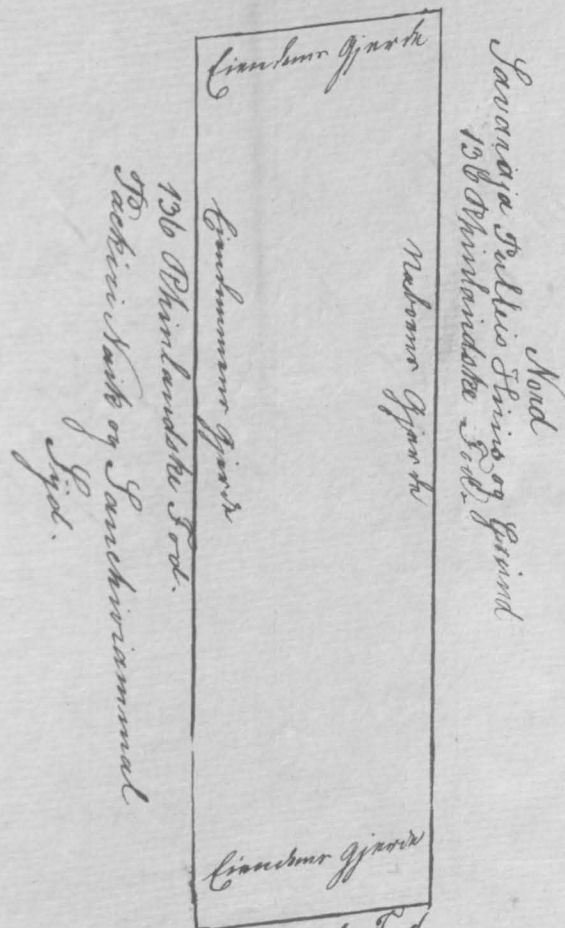
Og da bemeldte Dewapirasadam Pulli for mig forer bemeldt
sin landlige Pat og Albmyst til enammelte Grund og den
gaaftaarske jern og jyske, foraf Lingen Rattig for
er eftergivet, saa vil tjener som forer samme som an
sam og Arvinger med Ratta tilførende Landom, som
saa allier de kan gøre sig saa rigtig som de bedst vil
vil og kan inden faadale af Nogen.

Dette til Læbrostale under min haand og det
Lingelige Gouvvernements Dagle.
Tranquebar den 30^{te} April 1842.
W C Petersen

Skøde


for Kanagasabai
Pulli paa et
Kans og Grund
beliggende i
Ayankovils
Gaden paa Po
near.

N^o 1113.

Wilhelm Christian Petersen
Constitueret Gouvvernements Secretair
i Tranquebar

Gior vitterligt: At for mig er fremkommet Kanagasabai
Pulli og forer sigjort og maalt og sig tilføjdet at jern
med beliggende Grund beliggende i Ayankovils Gaden
paa Po near, og er Lunden Lunden eftermaalt og
bifunden af følgende Signer og Måltroening.

Ost
Front 133 Pth. Fod

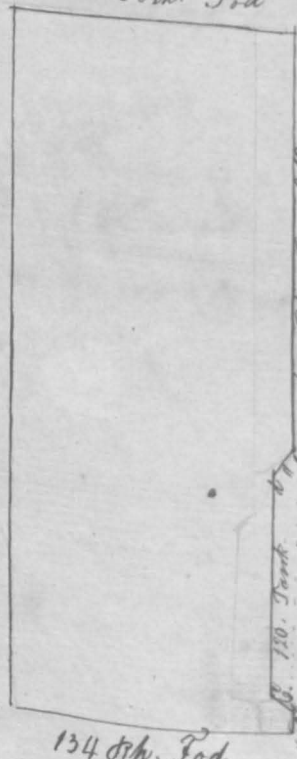

Nord
462 Pth. Fod.

134 Pth. Fod.

West

Syd

462 Pth. Fod.

I Ost Front Et Hundrede Fædve og Tre Rhinlandske Fod
West Et Hundrede Fædve og Tre
Nord Tre Hundrede Fædsindstve og To
Syd Tre Hundrede og Fædsindstve.
Lunden som forer sigjort til alle Riter indlaget det
syrlige Gjærte vide fra Ltr. e til f.

Og da bemeldte Kanagasabai Pulli for mig forer bemeldt
sin landlige Pat og Albmyst til enammelte jern og Grund
foraf Lingen Rattig forer eftergivet, saa vil tjener
som forer samme, som an sam og Arvinger med Ratta
tilførende Landom, som saa allier de kan gøre sig saa
rigtig som de bedst vil og kan inden faadale af
Nogen.

Dette til Læbrostale under min haand og det
Lingelige Gouvvernements Dagle.
Tranquebar den 30 April 1842
W C Petersen.


N^o 1114.

Wilhelm Christian Petersen
constitueret Gouvvernements
Secretair i Tranquebar.

Gior vitterligt: At for mig er fremkommet Kumbalinga Pulli
og forer sigjort og maalt og sig tilføjdet at jern med beliggende
Grund beliggende i Kumbalinga Gaden paa Po near; og er
Lunden Lunden eftermaalt og bifunden af følgende Si
gner og Måltroening.

Nord
72 Pth. Fod.

West
Front 26 Pth. Fod.

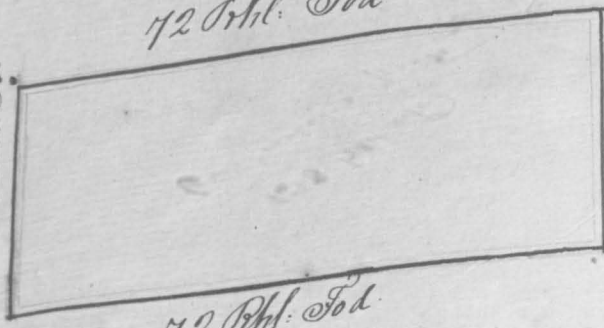

72 Pth. Fod
Syd

29 Pth. Fod.

Ost

I Vest Front Tyve og Sex Rhinlandske Fod.
 " Ost Tyve og Ni d: d:
 " Nord Halvfjerdsindstyve og To d: d:
 " Syd Halvfjerdsindstyve og To d: d:

Grundmuren for nye Mure og Gjerdor indtages
 det østlige Gjerd.

Og da bemeldte Humbalinga Pullei for mig faar
 bemagt sine kongelige Art og Adkomst til ommaalede Grund og Grund
 foraf Kongens Adkomst er afregnet, saa tilhøder jeg mig
 med samme, som nu sam og Arvinger med dette tilførende
 Grund, som jeg eller de kan gøre sig saa rigtig som de
 bedst vil og kan inden Raadets af Reger.

Dette til Lebskøstelse under min Gaard og det
 gselige Gjensvarer til Sigl.

Tranquebar den 30^{te} April 1842

W. C. Petersen.


Skøde

for Mariap.
 pen fra
 en Kange
 grund be.
 liggende
 paa Br.
 Kithanchay

N: 1115.

Wilhelm Christian Petersen
 Constitueret Gouvernements Sec-
 tair i Tranquebar.

Giv vitterligt. At for mig er fremkommet Mariap.
 og som begjort og maalt og sig tilhøder i mange Gjensvar
 beliggende paa Br. Kithanchay, si er denne Grund
 nu afregnet og besindet af følgende Signer og Afstrekning.

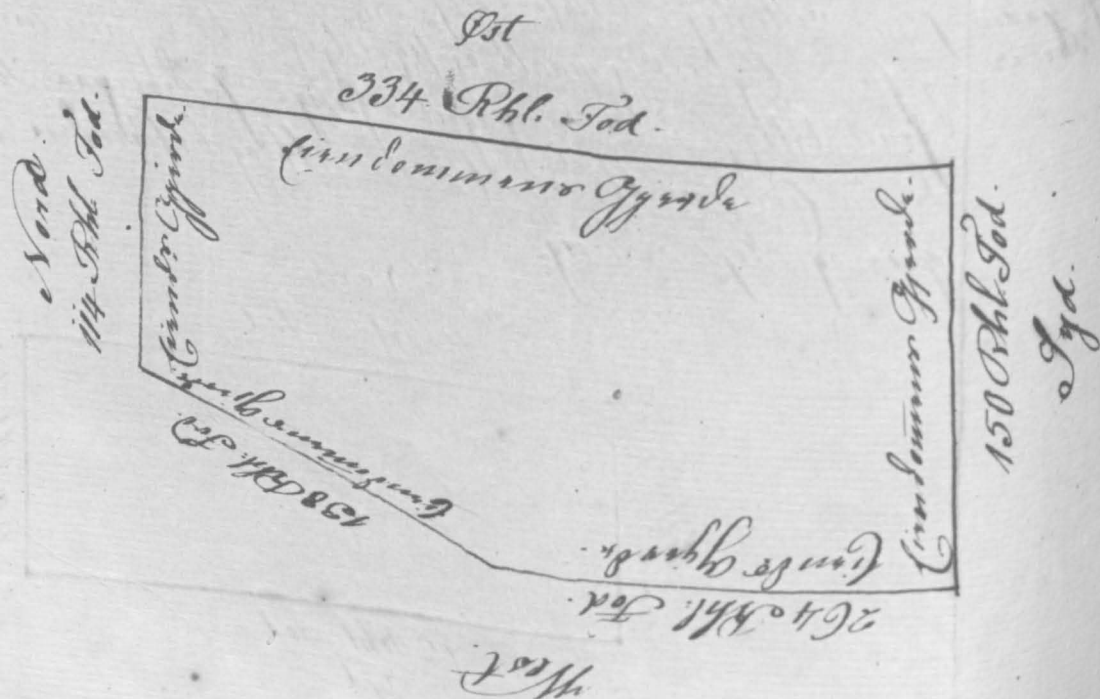

I Nord Ost Hundrede og Fjorten Rhinlandske Fod.
 " Syd Ost Hundrede og Halvtredsindstyve d: d:
 " Ost Tre Hundrede Trediv og Fire d: d:
 " Vest Tre Hundrede og To d: d:

Grundmuren for nye Gjerd gaa alle Sider.

Og da bemeldte Mariapen for mig faar bemagt sine
 kongelige Art og Adkomst til ommaalede Grund og Grund, foraf
 Kongens Adkomst er afregnet, saa tilhøder jeg mig
 med samme, som nu sam og Arvinger med dette tilførende
 Grund, som jeg eller de kan gøre sig saa rigtig som de
 bedst vil og kan inden Raadets af Reger.

Dette til Lebskøstelse under min Gaard og det
 gselige Gjensvarer til Sigl.


Tranquebar den 30^{te} April 1842.

W. C. Petersen.

N: 1116.

Wilhelm Christian Petersen
 Constitueret Gouvernements Sec-
 tair i Tranquebar.

Giv vitterligt. At for mig er fremkommet Paradi og som begjort
 og maalt og sig tilhøder at Grund med beliggende i
 Pulliar Kovils Gaden paa Sattangudi. si er denne Grund
 nu afregnet og besindet af følgende Signer og Afstrekning.

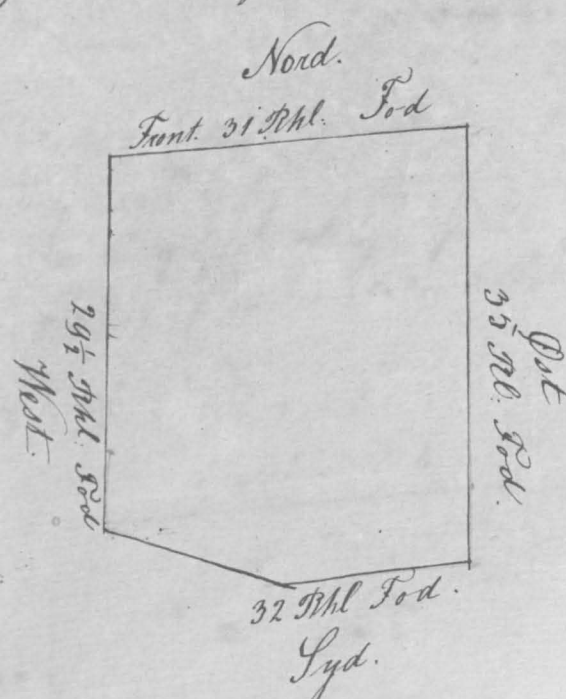

I Nord Front Trediv og Een Rhinlandske Fod.

I Syd Tredive og To Rhinlandske Tod.
 Ost Tredive og Fem. do. do.
 West Tyve og Ni og en halv do. do.


Tranquebar den 30^{te} April 1842.


W. C. Petersen

Skide
 for Parvadam
 jaar at jinn
 og Grinn
 beliggende i
 Pidiapalcam

N^o 1117

Wilhelm Christian Petersen
 constitueret Gouvernements Secretair
 i Tranquebar.

Gjor vitterligt: At for mig ar framkommet Parvadam og saar
 bygget oymaalt og sig tilførs at jinn med beliggende Grinn
 beliggende i Pidiapalcam, de ar samma Gandsomman blivende
 maalt og bafinden af folgende Signer og Udförning-

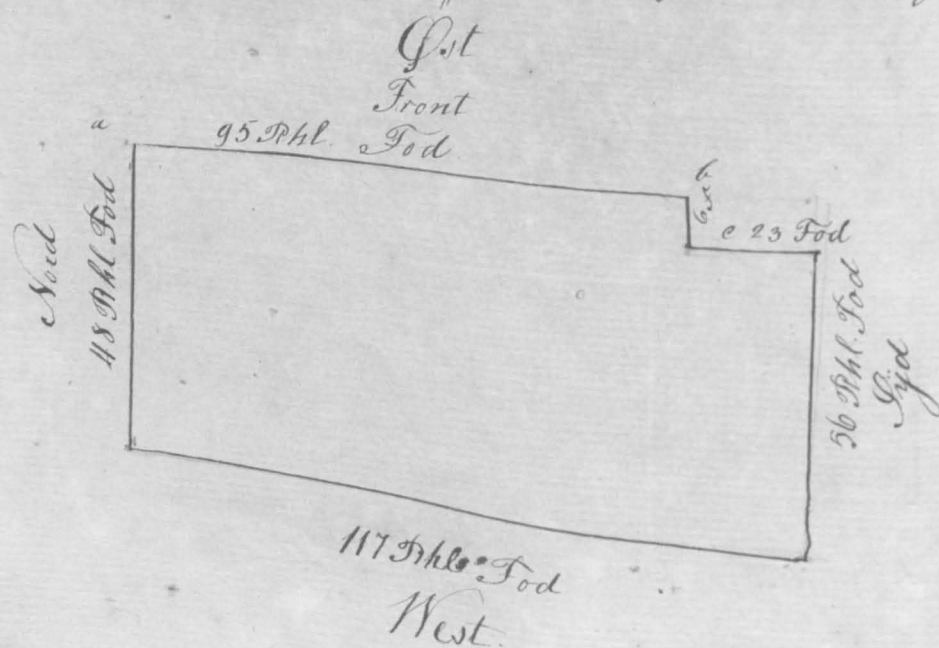

I Ost Front fra a til b Halvfemsindstyve og Fem Rhinlandske Tod
 b c Sea do. do.
 c d Tyve og Tre do. do.
 Syd Halvfemsindstyve og Sea do. do.
 West Et Hundrede og Sytten do. do.
 Nord Tyvetyve og Otte


Tranquebar den 30^{te} April 1842.


W. C. Petersen

Skide
 for Banden
 Last paa et
 Huns og Grinn
 beliggende i
 Wattavia March
 kaus Gaden i
 Byen Tran-
 quebar

N^o 1118.

Wilhelm Christian Petersen
 constitueret Gouvernements Secre-
 taire i Tranquebar.

Gjor vitterligt: At for mig ar framkommet Banden Last
 bygget oymaalt og sig tilførs at jinn med beliggende
 Wattavia March kaus Gaden i Byen Tranquebar, de ar samma
 Gandsomman blivende maalt og bafinden af folgende Signer og Udförning-

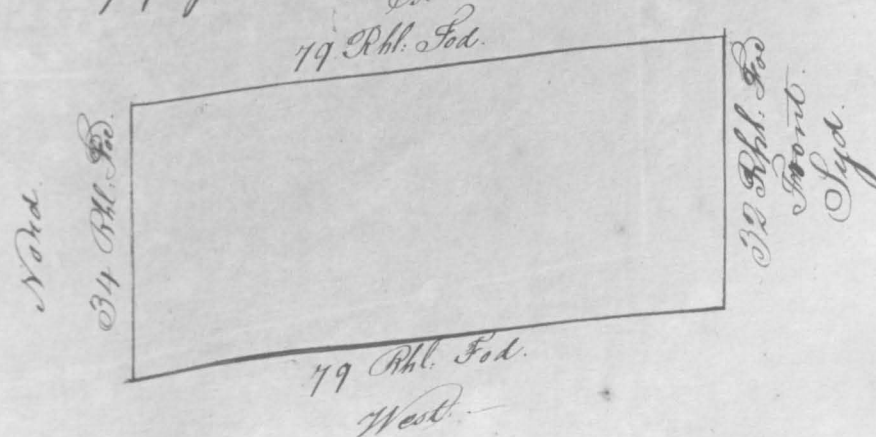

I Nord Fredive og Tre Rhinlandske Tod.
 Syd Front Fredive og So. d. d.
 Ost Halvfjerdsindstyve og Ni. d. d.
 Vest Halvfjerdsindstyve og Ni. d. d.
 Gistet for egen Miste til alle Sider.


Tranquebar den 15^{de} Juni 1842.

W. C. Petersen.


Skrede

for Mariappens
 fra et Rydel.
 huss og Hange
 beliggende i
 Madua Gaden
 paa Bruckstau-
 chery -

N^o 1119.

Wilhelm Christian Petersen
 constitueret Gouvernements Secre-
 tair i Tranquebar.


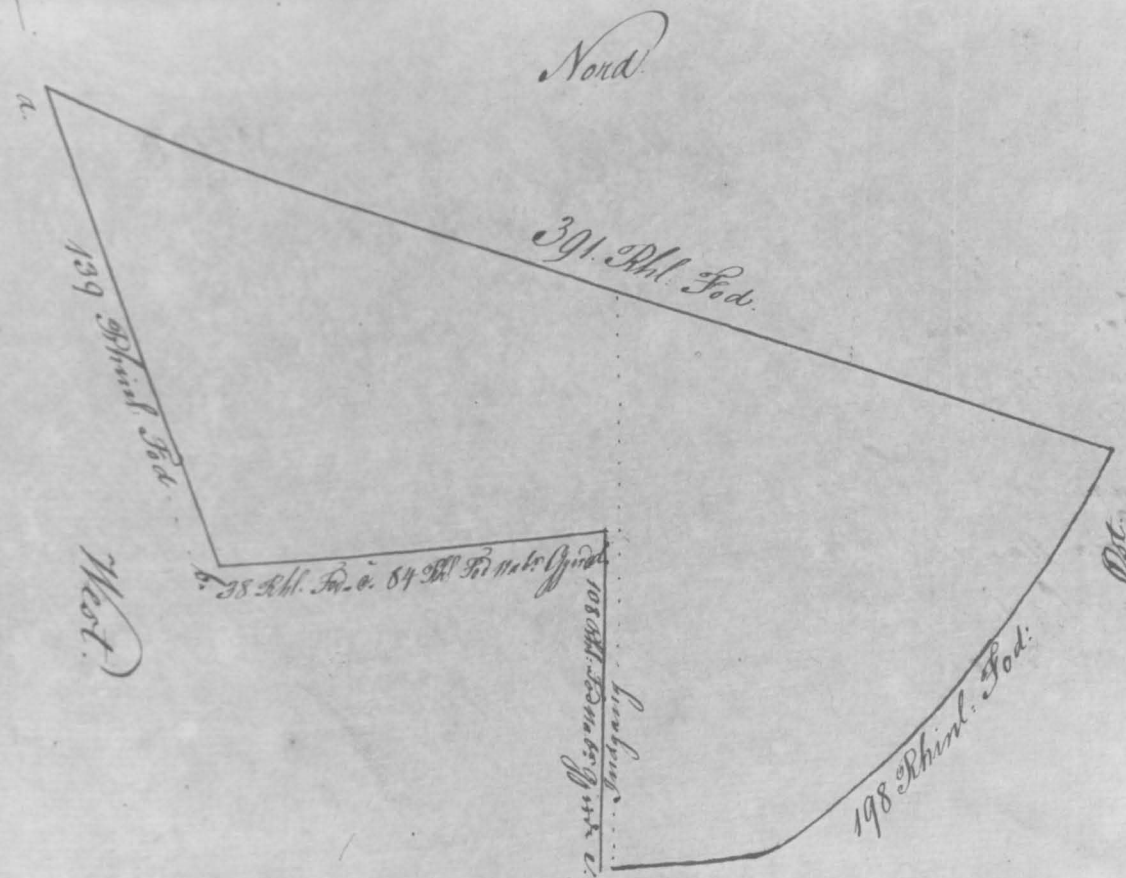

 West fra a til b Eet Hundrede Fredive og Ni. d. d.
 b. c. Fredive og Otto d. d.
 c. d. Fjerdsindstyve og Tre d. d.
 d. e. Eet Hundrede og Otto d. d.


Tranquebar den 15^{de} Juni 1842.


W. C. Petersen.

N: 1120

Wilhelm Christian Petersen
Constitueret Gouvernements Secre-
tair i Tranquebar.

8 Siöde
for Amindam
pa et Hirs
og Grundt.e.
liggende i
Senia Mandag
gam Gaden
pa et Porreer

Gjør vitterligt. At for mig er frambommet Amindam
og samer bygget og maalt og sig tilbyttet at giinrommet
helliggunde Grunn beliggende i Senia Mandagam
Gam Gaden Porreer, si er samer frambommet blamar afstør-
maalt og befunden af følgende Signer og Afstørning.

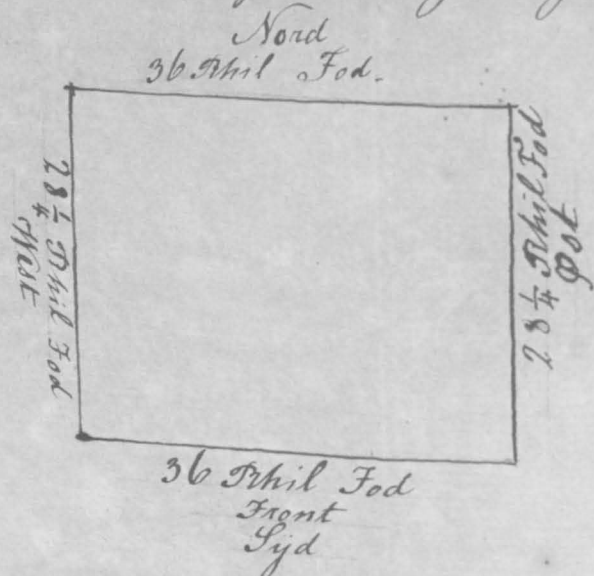


I Nord Trediv og Sex Rhinlandiske Fod
Syd Front Trediv og Sex. do. do
Øst Tyve og Otte og en quart. do. do
West Tyve og Otte og en quart. do. do
Hjufat for nogen Minne til alle Tidher.
Og da Amindam for mig samer bærst sin
konlige Ret og Adkomst til sammentale giin og Grunn
foraf Longano Rattigfar er afstørning, som tilbyttet
samer samer samer som en sam og Amindam
med Ratta tilfjærde frambommet, som sin aller da kan
gjøre sig som rigtig som da bærst med vil og kan
inden faatale af nogen.
Latta til Lubroftatse indfor min samer
og det Longalige Gouvernements Dagh.
Tranquebar den 15. Juni 1842.
W.C. Petersen

N: 1121

Wilhelm Christian Petersen
Constitueret Gouvernements Secre-
tair i Tranquebar.


Gjør vitterligt. At for mig er frambommet Amindam
og samer bygget og maalt og sig tilbyttet at giinrommet
helliggunde Grunn beliggende i Senia Mandagam
Gam Gaden Porreer, si er samer frambommet blamar afstør-
maalt og befunden af følgende Signer og Afstørning.

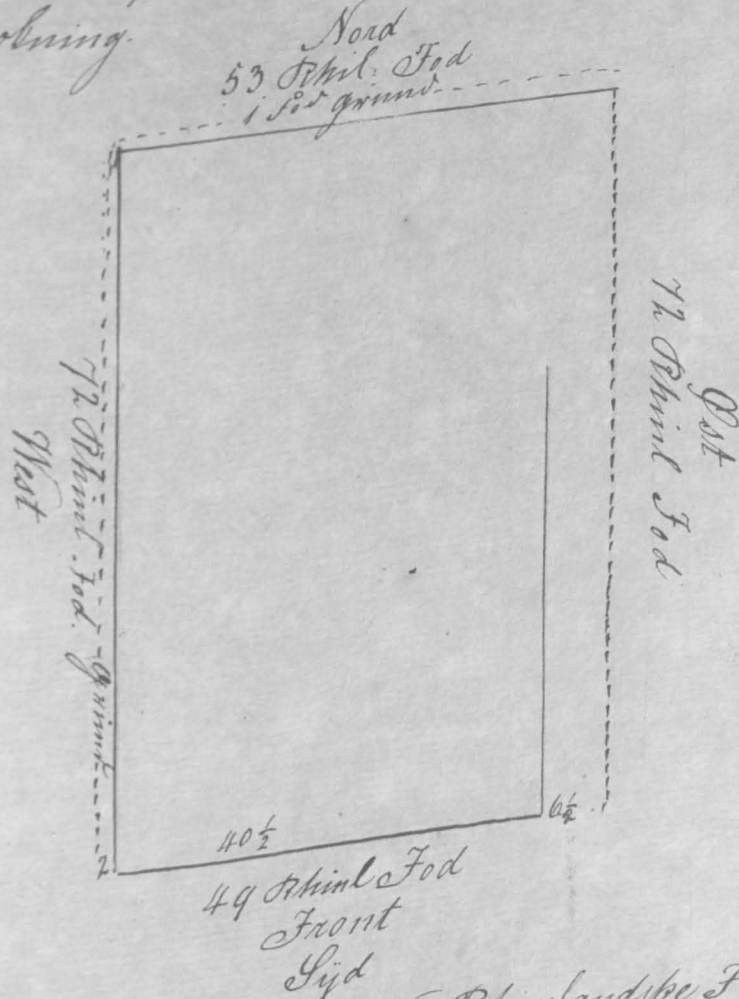


I Syd Front Tyngetyve og Ni Rhinlandiske Fod
Nord Halvtredsindstyve og Tre. do. do
Øst Halvfierdsindstyve og To. do. do
West Halvfierdsindstyve og To. do. do
Hjufat for nogen Minne til alle Tidher.
Og da Amindam for mig samer bærst sin
konlige Ret og Adkomst til sammentale giin og Grunn
foraf Longano Rattigfar er afstørning, som tilbyttet
samer samer samer som en sam og Amindam
med Ratta tilfjærde frambommet, som sin aller da kan
gjøre sig som rigtig som da bærst med vil og kan
inden faatale af nogen.

N^o 1120

Wilhelm Christian Petersen
Constitueret Gouvernements Secre-
taire à Tranquebar.

Skib
for Amiralen
paa et Skibs
og Grund (C.
liggende i
Sena Mandat
gam Gaden
paa Porten

Gjör vitterligt. At för mig är framkommet Amörden
og samar buggert oymaalt og sig klybrikt at jinnom
kalligande frunt kaligande i Lonia. Mandag
Gardm. ja Porrea; Hje är vanna fruntlen bloman affter.
maalt og befinnen af fölgande. Signix og Hf. Hrobning.

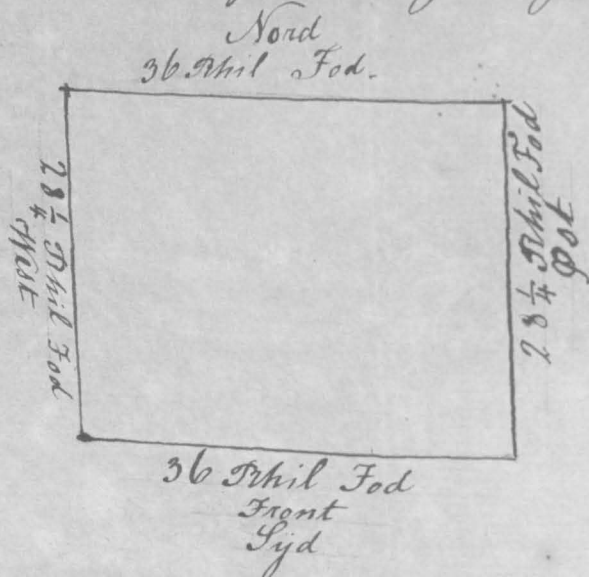

I Nord Tredive og Sex Rhinlandske Fod
 Syd Front Tredive og Sex. do. do
 Ost Tyve og Otte og en quart. . do. do
 West Tyve og Otte og en quart. . do. do

Gifst for agna minde til alle Dider.
 Og da kunnat Amiralen for mig som en barmhjertig
 Venlig Råd og Adkomst til sømmelige Gæster og Gæster
 foraf Longano Raddigstet afstegimad, som tilhørende
 fandt som en samme som en færd og Arvingen
 med Rette tilførende færd, som sin aller da han
 gjorde sig som rigtig som da det var vil og han
 inden færd af nogen.

Indtekt til Lebrostykke indkom min Jævnst
og det Kongelige Gjensvarer Vægl.
Tranquebar den 15^{te} Juni 1842.

W. C. Petersen


Ni 21

Wilhelm Christian Petersen
Constituent Gouvernement Secrétaire
taire à Tranquebar.


Gjør vitterligt: At for mig nu franskomment Wailliolinga sette
og samne begjort og maalt og sig siglið at sinne med samne
beliggende i Kelti Loxar Gården og Porccar; Ise og samne
samne blanne eftermaalt og befunden af følgende figen
og 24. Stroling.

Nord
53 Phil. Fod

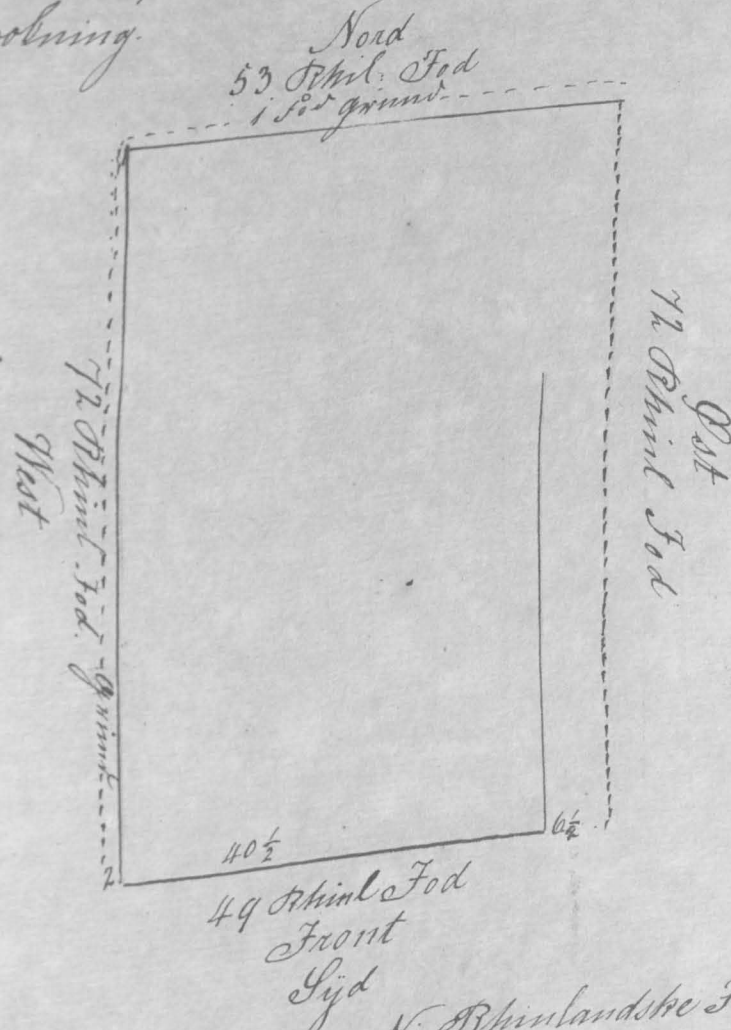

Tid

I Syd Front Fyngestyve og Ni Rhinlandske Fod		
Øst Halvfierdsindstyve og To	do.	do.
Vest Halvfierdsindstyve og To	do.	do.

Minne det alle Tider

West Halofierdsindstyre og
 Højst for ngen Minne til alle Virker
 den bemælte Waithialinga Leth for mig foran bærst sin
 lovliga Røt og Røtning til svømmende Linn og Grind,
 foraf Linnens Røtting for en udførelse for til Linn
 for sinne for en for og Anvendelse
 Røt til for en Linn, for for alle de Linn
 gøre sig for rigtig for de Linn, for vil og for

inden Paatale af Neger.

Detta til Læbrostolpe inden min Jænnel og det
Lingaliga Goumnamantur Dagle.

Tranquebar den 15^{de} Juni 1842.

W. C. Petersen

Skøde

for Madar
Læb paa et
Grund belig
gunde i Ma.
Mamma Mare
Kars Gaden
paa Porreav.


N^o 1122.

Wilhelm Christian Petersen
constitueret Gouvernements Secretair
i Tranquebar.

Gjör vitterligt. At for mig er fremkommet Madar Læb
og samer bigjort ommaalt og sig tilføjet in Grund beliggende
Mamma Marekars Gaden paa Porreav; si in druen
firndom blann afstemmaalt og befunden af følgende Sign
og Afstregning.

Nord.

55 Rhinl Fod.

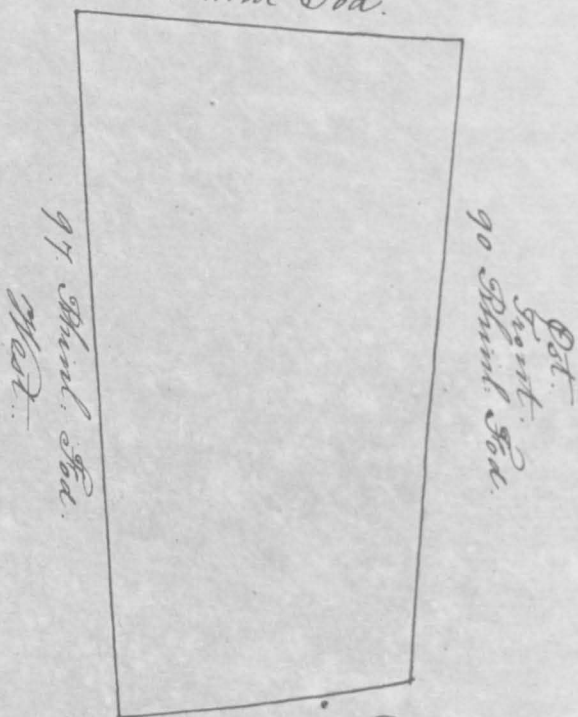

41 Rhinl Fod.

Nord Halvtrædsindstye og Fem Rhinlandske Fod.
Sud Fygetstye og Een
Pot Halvtrædsindstye
West Halvtrædsindstye og Fy
de de de de

Condominium for egne Gårder til alle Nider.

De da bemeldte Madar Læb for mig samer bigjort sin lunde.
ge Rø og Adkomst til enmæltde Gode, hvor af Konger og det.
tegsiden afstregnet, saa tilføjet samer frem Jænnel som er
sam og Adkomst med det tilføjet firndom, som sam alle
de kan gjöre sig saa nyttig som de best med ind og sam inden
Paatale af Neger.

Detta til Læbrostolpe inden min Jænnel og det Lingaliga
Goumnamantur Dagle.


Tranquebar den 15^{de} Juni 1842

W. C. Petersen

N^o 1123.

Wilhelm Christian Petersen
constitueret Gouvernements Secu.
tair i Tranquebar.

Gjör vitterligt. At for mig er fremkommet Læb Nait
og samer bigjort ommaalt og sig tilføjet at Jænnel
telligende Grund beliggende i Chingadia Gaden paa
Chingamangalan; si in druen firndom blann afstema
maalt og befunden af følgende Sign og Afstregning

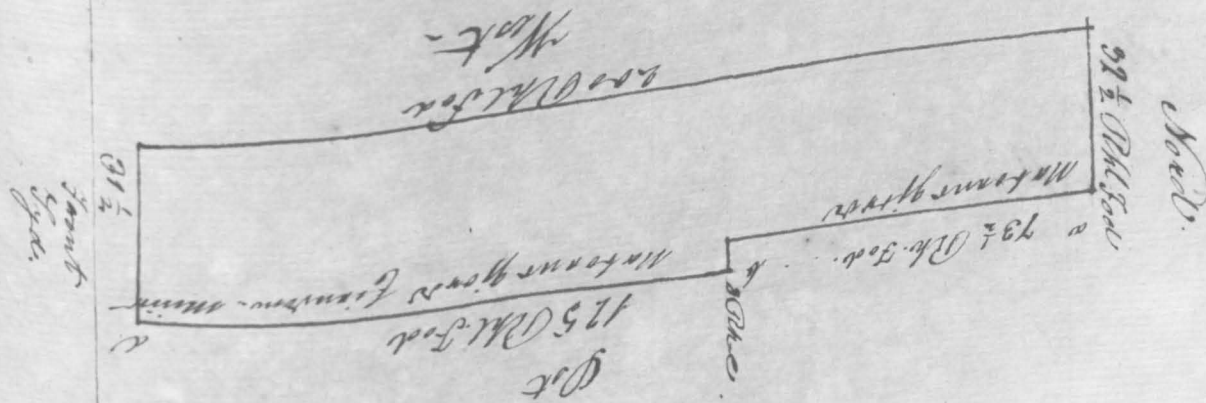

1. Nord Tredive og To og en halv Rhinlandske Fod
 2. Syd Front Tredive og Een og en halv. do.
 3. Ost fra a til b. Halvfjerdsindstyve og Tre og en.
 4. Ost fra b. c. Otte Rhinlandske Fod
 5. d. Et Hundrede Tyve og Fem do.
 6. West To Hundrede Tyve do. do.

Jøst for ngen Mør og Gjorden paa alle
 sider indtagen de i tlig Gjorden.

Og da Samalide Supra Nails for mig som barnst
 sin lortign Rut og Arbejst til ommanalide Jør og
 tilliggende Grund, smør af Løngær Rutligst
 nstarginat, paa til Løder som smør som
 and som og Arvinger med Rutte tilførende smør
 som som ulla de, kan gjør sig paa rigtlig som
 bær, man vil og kan inden paa de af Nogen.

Dette til L. brostale i inden min Jør og
 Løngelig Jørmanen de Dngl.
 Tranquebar den 30^{te} Juni 1842.

W. C. Petersen


Skjøde
 for den Konge.
 Nige Missio i
 Tranquebar paa
 et Heins og
 Grund belyg.
 Gende paa
 Gaden paa
 Porrean.

N^o 1124.

Wilhelm Christian Petersen
 constitueret Gouvernements Secre-
 tar i Tranquebar.

Gjør vitteligt: At for mig er framløst for
 Knadsen og som bryder omvald og den Kongelige
 paa i Tranquebar tilfødt et Jør og Grund
 gunde i Damer Gaden paa Porrean, de i inden
 som blaar i smør og bryder af følgende
 gunde og bryder i mig.

Skøde
 for Natter
 paa et
 Land og grund
 beliggende i Mian
 mæstet
 Gaden i Byen
 Tranquebar

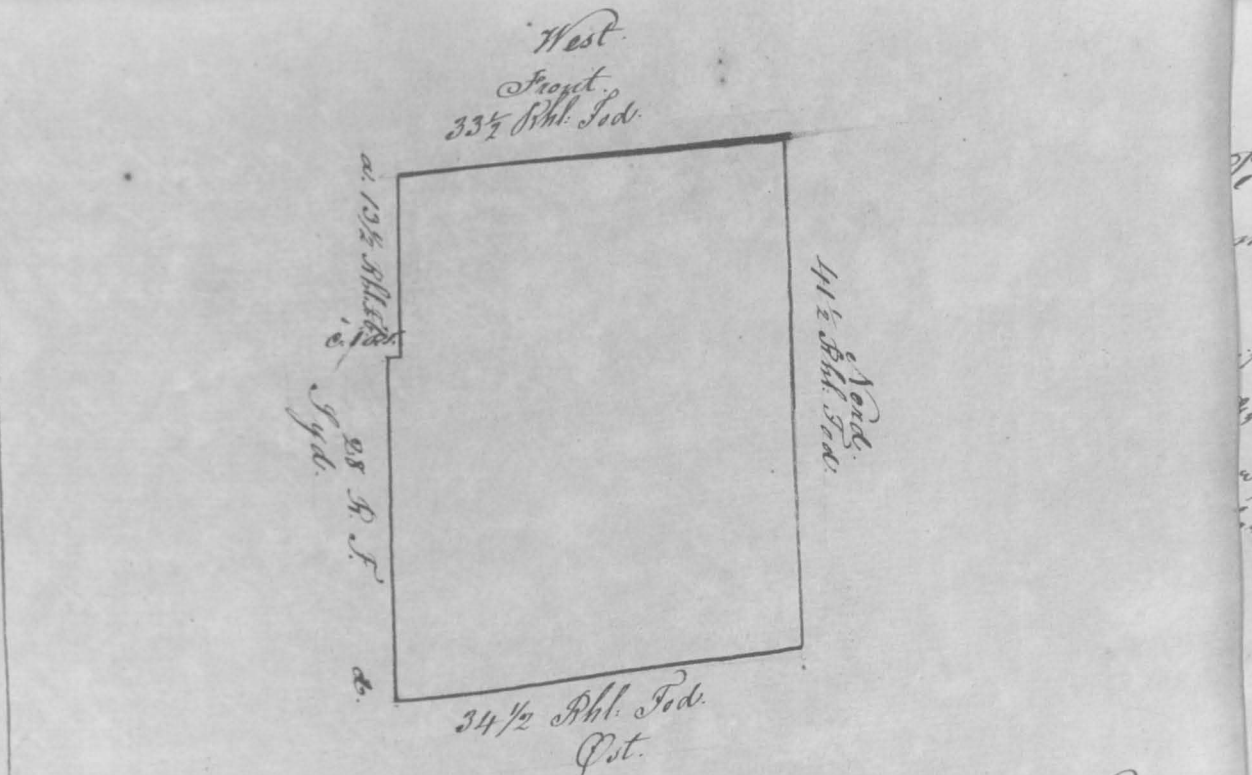

1. West Front Tredive og Tre og en halv Rhinlandske Fod.
 2. Ost Tredive og Fire og en halv do.
 3. Nord Tredive og Een og en halv do.
 4. Syd fra a til b. Tretten og en halv do.
 5. b. c. Een do.
 6. e. d. Tyve og Otte do.

Jøst for ngen Gjorden og Mør paa alle sider.
 Og da bryder den Kongelige Missio lortign Rut og
 som bryder den Kongelige Missio lortign Rut og
 Arbejst til ommanalide Jør og Grund smør af Løngær
 Rutligst in i smør, paa til Løder den Kongelige
 Missio som som som i bryder Missio med
 Rutte tilførende smør.

Dette til L. brostale i inden min Jør og
 det Kongelige Jørmanen de Dngl.
 Tranquebar den 5^{te} August 1842.


W. C. Petersen.

N^o 1125.

Wilhelm Christian Petersen
 constitueret Gouvernements Secre-
 tar i Tranquebar.

Gjør vitteligt: At for mig er framløst

Nattar Laib og samer bygget og maalt og sig tilføjet at fine
med tilføjet Grund beliggende i Miramapulle Gaden
i Lysen Tranquebar, og er disse firedeklarede af
skat og befærdet af følgende Figur og Afstrekning

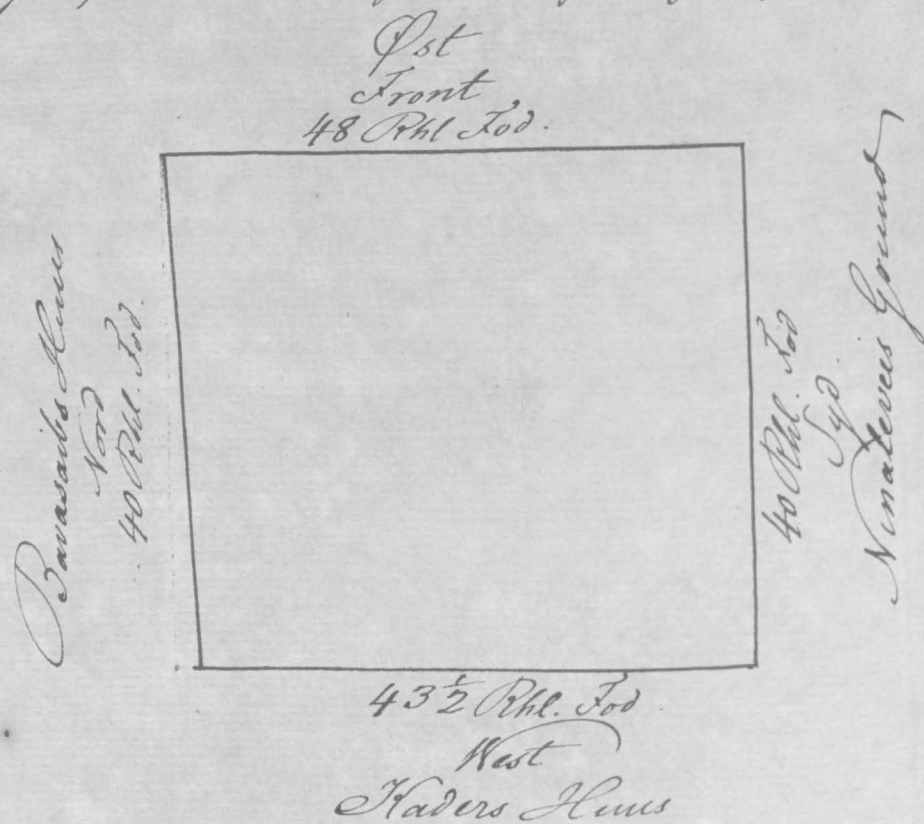

Øst Front Syrgetye og Otte Rhinlandske Tod
West Syrgetye og en halv — — — — —
Nord Syrgetye — — — — —
Syd Syrgetye — — — — —

For sig selv og sine Mænd paa alle Sider indlagte den tilføjet Mænd
Og da bemeldte Nattar Laib for mig samer bygget
sin lovlige del og Adkomst til overmældte Grund og Grund
for af Dagens Adkomst og afstrekning, saa tilføjet samer
samer samer, som en samer og Adninger med alle tilføjet
tilføjet Grund, som samer eller de kan gøre sig
for sig selv som de vilst ved vil og kan ved skat
af Nogen.

Vilke til Detsforstærkning under min Taal og det.
Daglige Gennemseende Begl. —
Tranquebar den 15^{de} August 1842 —


W. Petersen

Skøde

for Maria.
mariska etgen.
gar paa en
Grund be-
liggende i
Tennemalke
vike Gaden
i Lysen Tran-
quebar.

Ljör vitterligt: At for mig er samer bygget og maalt og sig tilføjet en Grund,
Afstrekning og samer bygget og maalt og sig tilføjet en Grund,
vike Gaden beliggende i Tennemalke Gaden i Lysen Tranquebar, og er
disse firedeklarede af skat og befærdet af følgende
Figur og Afstrekning.

Tennemalke Grund.
Nord.
26 Rhin. Tod.

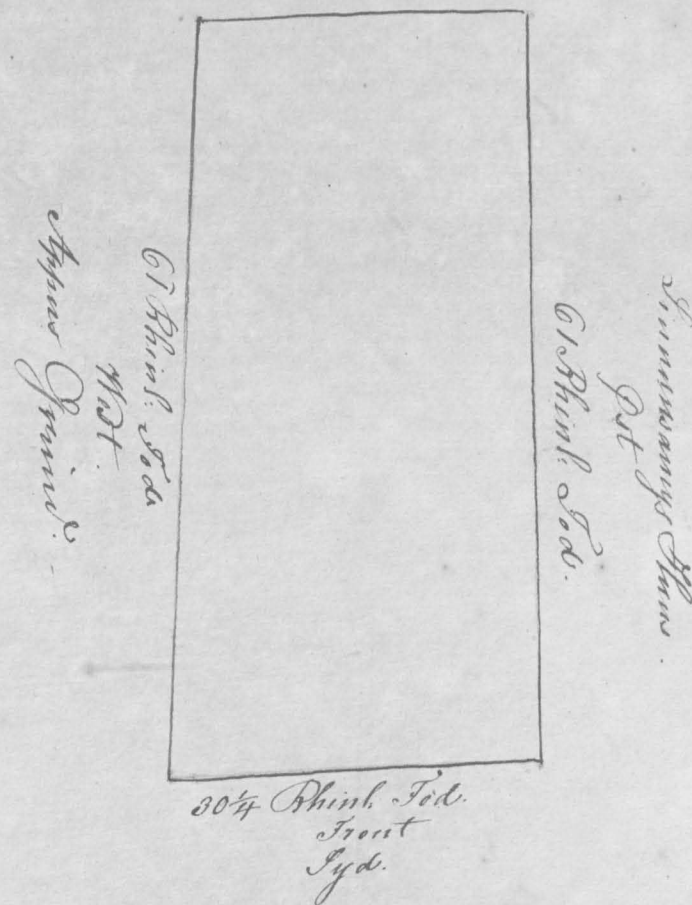


Præstale af Nogar.
Dette til Leberstale under min Jæand og det Kongelige
Gouvernement. Dngl.
Tranquebar den 15. August 1842.
W.C. Petersen.

Skide
for Supp
maama. Set
gaa en Grind
beliggende
Angalammens
Pagode Gaden
i Byen
Tranquebar


N: 1129.

Wilhelm Christian Petersen
Constitueret Gouvernements Secre.
tair i Tranquebar.

Gjør vitterligt. At for mig er fremkommet Suppmaama
ma Petty, og samer begjort og maalt og sig tilføjet en
Grind beliggende i Angalammens Pagode Gaden i Byen
Tranquebar, Hvi er hun frænden blann afsmalt og
besindet af følgende Signer og Afstrebning.

Livasidambarams Hus

Lyd
Front
27 1/2 Aln. Fod.

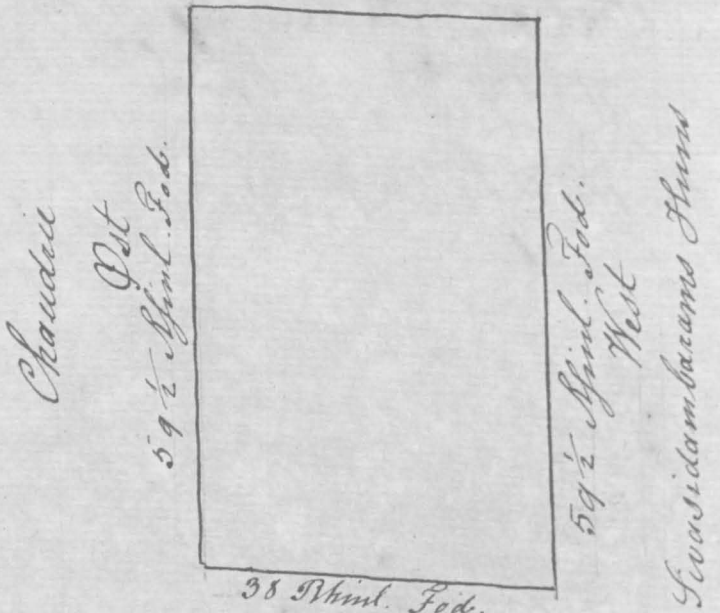

Supparaja Pullis Hus.

I Syd Front Indside og Syd og en halv Afstandsko Fod.
Nord Indside og Otte.
Øst Halvtredsindstyve og Ni og en halv.
West Halvtredsindstyve og Ni og en halv.

Det indre Tranquebar er det indre i den 12. September 1842 og derfor indført
i Bogen af Byens Indbyggere 1842.
E. A. Møller.
Censur.


Miner i Øst ligesom og Miner i Syd fra 1 til 30 1/2 Aln. Fod.
tilføje Hæder og de andre Gjænder og Miner tilføje frændene
Og de bemeldte Suppmaama Petty for mig samer begjort
sin Kongelige Ret og Afstreb til bemeldte Grind foraf Nogar.
Rettigfærd er afstregnet, som tilføjes sam foraf samma
som en sam og Anviser med dette tilførende frændesam
sam eller de sam gøre sig sam nyttig som de bedst kan med
og den indre Præstale af Nogar.
Dette til Leberstale under min Jæand og det Kongelige
Gouvernement. Dngl.
Tranquebar den 15. August 1842.
W.C. Petersen.

Skide
for Nagam
maa de Hus
og grund be
liggende i
Sandaveli
Gaden med
Porreer.

N: 1130.

Wilhelm Christian Petersen
Constitueret Gouvernements Secre.
tair i Tranquebar.

Gjør vitterligt. At for mig er fremkommet Nagam
og samer begjort og maalt og sig tilføjet et hus med tillig.
gende Grind beliggende i Sandaveli Gaden med Porreer. Hvi
er hun frænden blann afsmalt og besindet af følgende
Signer og Afstrebning.

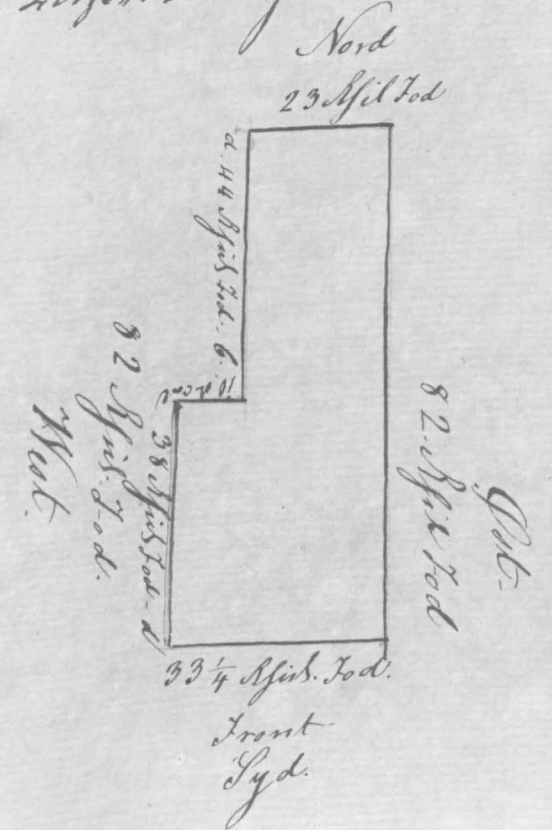

I Nord Tyve og Tre Rhinlandske Fod.

Syd Front Fredive og Tre og en quarter de de

Ost Fredsindstyre og To de de

West fra a til b. Tyve og Fire de de

b. c. Ti de de

c. d. Fredive og Otte de de

Minne i Ost og Nord samt i West fra a til b. 44 R. Fod.
tilførsel Naboerne Enrige minne før til frændemænd

Og da bemeldte Naganimal for mig samer
benyttet sin konglige Ret og Adkomst til ommevæltet Jern
og Grundsmors Kongens Rettigfæd er eftergivet, saa
tilførsel fæd færd samer som en fæd og Armin
gør med Ret tilførsel frænden, som sin eller de
gjøre sig saa rigtigt som de best mæd mil og kan inden
faatal af Nagan.

Det til Ledroftelse under min Jæand og
det kongelige Gouvennement Dagle.
Tranquebar den 30. September 1842.

W. C. Petersen

Skjode
for
Kolanda
Palle
Godow
Grund
beliggende
i Kellu
Bazar
Gaden
Porrer

N: 1131


Wilhelm Christian Petersen
Constitueret Gouvernements Secre-
tair i Tranquebar.

Jeg vilterligt. At for mig er fremkommet Kolanda
Palle og samer bragt og maalt og sig tilførsel er
Godow med tilliggende Grund beliggende i Kellu.
Bazar Gaden og Porrer. Ii er denne frænden blæst
eftermaalt og befinde af følgende. Figur og Hest hing-

Kolanda Palle

Nord

38 Rhind Fod

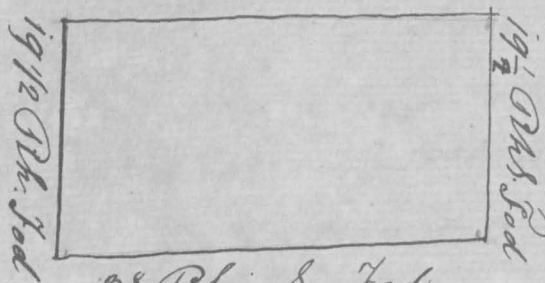

Kellu
Bazar
Gaden

West
Front

19 1/2 Rhind Fod

Kolanda Palle Grund

38 Rhind Fod

Syd

Kolanda Palle Godow

I Nord Fredive og Otte Rhinlandske Fod.

Syd Fredive og Otte de de

Ost Kitten og en halv de de

West Front Kitten og en halv de de


Og da bemeldte Kolanda Palle for mig
samer benyttet sin konglige Ret og Adkomst til ommevæltet Jern
og Grundsmors Kongens Rettigfæd er eftergivet, saa
tilførsel fæd færd samer som en fæd og Armin
gør med Ret tilførsel frænden, som sin eller de
gjøre sig saa rigtigt som de best mæd mil og kan inden
faatal af Nagan.

Det til Ledroftelse under min Jæand og
det kongelige Gouvennement Dagle.

Tranquebar den 19. October 1842.

W. C. Petersen

N^o 1132.

Wilhelm Christian Petersen
Constitueret Gouvernements Secre-
tair i Tranquebar.


Skjøde
for Holandave-
lu Palleis paven
godown og grunde
beliggende i Odell
bazar Gaden paa
Porrears

Gjør vitterligt: At for mig er fremkommet Holandave-
lu Pallei og samme begjert og maalt og sig tilfjødets
en godown med tilliggende grunde beliggende
i Kallubazar Gaden paa Porrears, thi er denne
sindom bleven eftermaalt og befinde af føl-
gende Signer og Afteckning.

Holandave lu Palleis godown.

Nord

38 Rhind. Tod

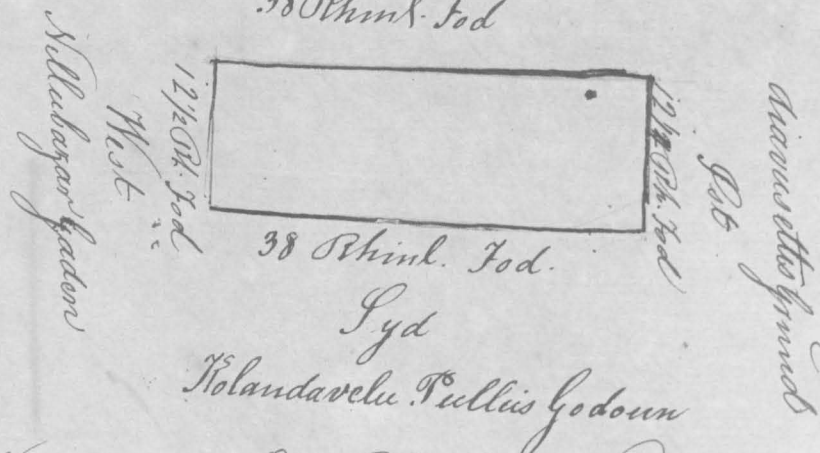

Syd
Holandave lu Palleis godown

I Nord Trediver og Otte Rhinlandske Tod.

Syd Trediver og Otte . . . do . . . do

Øst To og en quart . . . do . . . do

Vest To og en quart . . . do . . . do

Sindommen far egen Mjør til alle Sider

Og da bemælte Holandave lu Pallei for mig samme
bemærke sin lovlige Ret og Adkomst til ommæltet Go-
down og grunde smaa Løngens Sted og er aftegnet
paa tilfjødets samme samme sin samme og Ad-
komst er med alle tilfjødets sindom, som samme alle
de kan gjøre sig paa rigtig sin de borte med vil og sin
inden frastalt af Nogen.

Atte til Læsestift under min Sam og Atte
Engelige Gouvernements Regl.
Tranquebar den 15^{te} October 1842.

W. C. Petersen.


N^o 1133.

Wilhelm Christian Petersen
Constitueret Gouvernements
Secretair i Tranquebar

Skjøde
for Holandave-
lu Pallei
paa en Go-
down belig-
gende i Kallu-
bazar Gaden
paa Porrears.

Gjør vitterligt: at for mig er fremkommet Holandave lu
Pallei og samme begjert og maalt og sig tilfjødets en godown
beliggende i Kallubazar Gaden paa Porrears, thi er denne
sindom bleven eftermaalt og befinde af følgende Signer
og Afteckning.

Holandave lu Palleis godown
Nord
38 Rhind. Tod

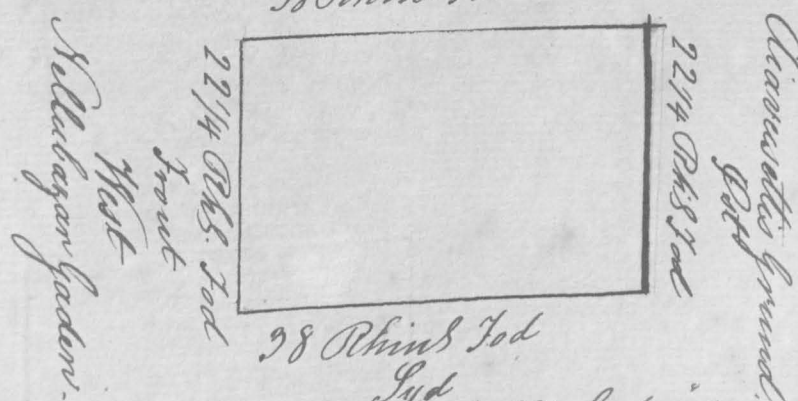

Syd

Holandave lu Palleis godown

I Nord Trediver og Otte Rhinlandske Tod

Syd Trediver og Otte . . . do . . . do

Øst To og en quart . . . do . . . do

Vest To og en quart . . . do . . . do

Sindommen far egen Mjør til alle Sider indlag med sin
ordlige Mjør

Og da bemælte Holandave lu Pallei for mig samme
bemærke sin lovlige Ret og Adkomst til ommæltet godown
smaa Løngens Sted og er aftegnet paa tilfjødets
samme samme sin samme og Adkomst er med
alle tilfjødets sindom, som samme alle
de kan gjøre sig paa rigtig sin de borte med vil og sin
inden frastalt af Nogen.

Tranquebar den 13. October 1842.


W. C. Petersen.

N. 1134.

Wilhelm Christian Petersen
Constituert Gouvernements
Secrétaire i Tranquebar.


Hollandavle Puller Godown

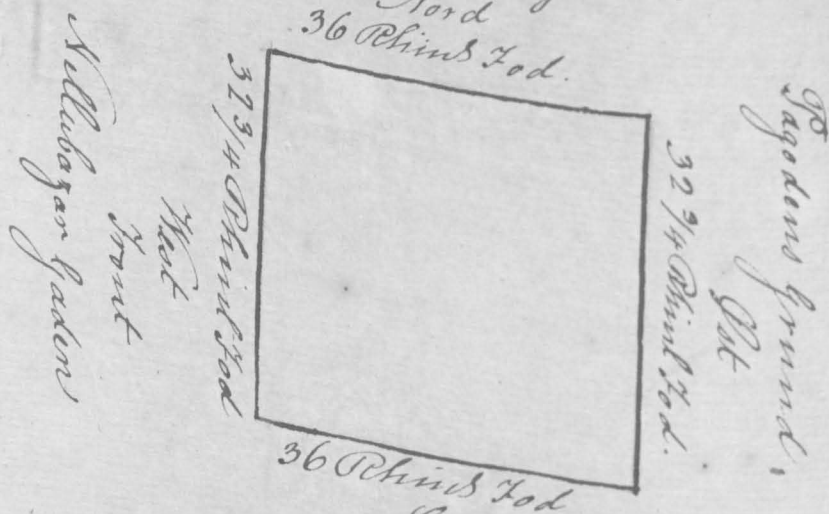

Havils Gaden

I Nord Trediv og Sex Rhinlandske Tod.
Syd Trediv og Sex.
Øst Trediv og To og trequart do. do.
West Front Trediv og trequart do. do. do.

Er de samvilde Hollandske Puller for mig
samar bærer, som ligger det og at komst til min
malte Godown, foraf Kongens Kbhigst er afregnet.

Tranquebar den 13. October 1842.


W. C. Petersen.

N. 1135.

Wilhelm Christian Petersen
Constituert Gouvernements
Secrétaire i Tranquebar.


Nord
167 Rhind Tod

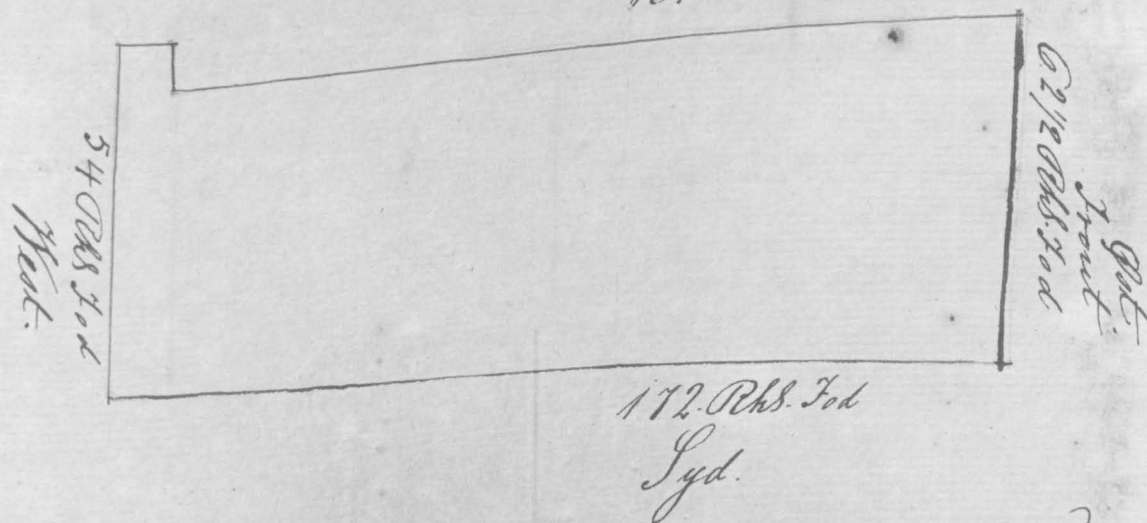

Er de samvilde Havenske Puller for mig
samar bærer, som ligger det og at komst til min
malte Godown, foraf Kongens Kbhigst er afregnet.

Atke tilførendt fiendene, som som eller de har
gjøre sig saa rigtig som de bestemt vil og har
inden skatela af Hogen.

Atke til Læderhjelpen under min Jænder
et kongelige Gennemsyns Digt.
Tranquebar den 13. October 1842.

W. C. Petersen.

Skide

for Holand-
velapullei paa
en godovn belig-
gende i d. Allu-
bazar Gaden
paa Porrean.

N. 1134.

Wilhelm Christian Petersen
Constitueret Gouvernements Sec-
retair i Tranquebar.

Gjøre vitterligt. At for mig er frambommen
velu Puller og somer bygget og maalt og sig til.
Hjortet en godovn beliggende i Vallabazar Gaden
paa Porrean, der er indte fiendene blannet
og maalt og befunden af følgende Signer og Læderhjelpen.


Holandavelu Puller godovn

Nord

36 Rhind. Tod.

Vallabazar Gaden

West

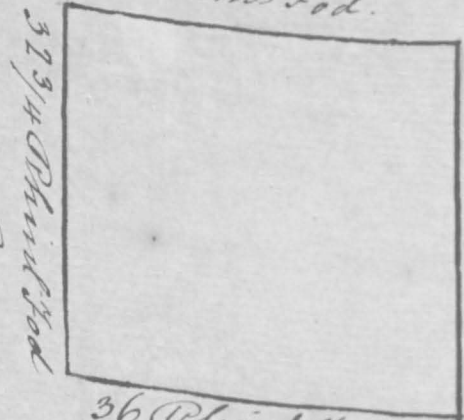

32 3/4 Rhind. Tod.

Godovne Grund

36 Rhind. Tod.

Syd

Hovils Gaden

I Nord Trediver og Sex Rhinlandske Tod
Syd Trediver og Sex . . . do . . . do
Vest Trediver og to og trekvart do . . . do
West Front Trediver og trekvart . . . do . . . do

Fiendene har ena Mure til alle Sider
Og de barmhertige Holandavelu Puller for mig
samar barmhertige sin lottige Ant og Atkomst til min.
malte Godovne, somer kongens Skikkelse er afgjort

for tilførendt sam somer sam, som en sam og Armigant
med Atke tilførendt fiendene, som som eller de har gjort
sig saa rigtig som de bestemt vil og har inden skatela
af Hogen.

Atke til Læderhjelpen under min Jænder
lige Gennemsyns Digt.
Tranquebar den 13. October 1842.

W. C. Petersen.

N. 1135.

Wilhelm Christian Petersen
Constitueret Gouvernements
Secretair i Tranquebar.


Skide

for Haveri
Atke paa
et Hoven og
Grund be-
liggende i
Perumal
Hovils
Gaden paa
Porrean.

Gjøre vitterligt. At for mig er frambommen
Haveri Atke
og somer bygget og maalt og sig til.
Hjortet en godovn beliggende i Perumal Hovils Gaden
paa Porrean, der er indte fiendene blannet
og maalt og befunden af følgende Signer og Læderhjelpen.

Nord

167 Rhind. Tod

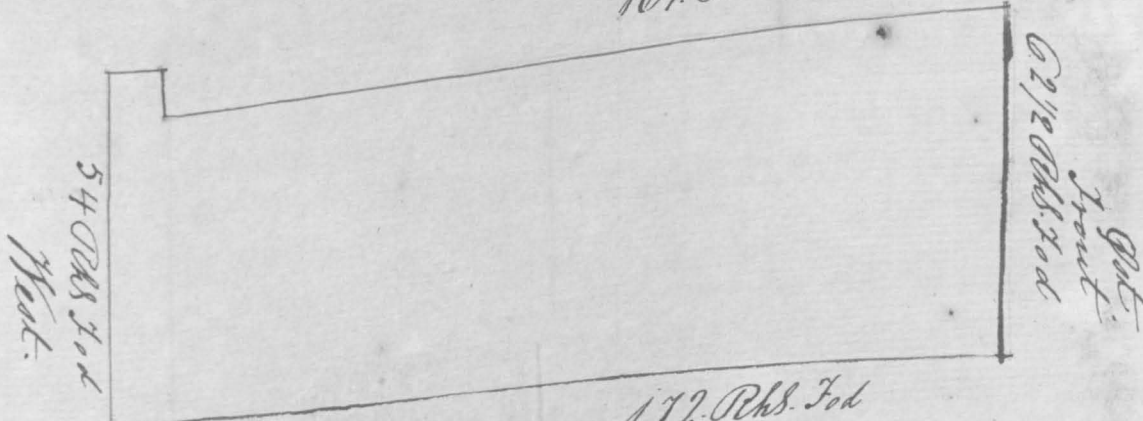

54 Rhind. Tod.

West

172 Rhind. Tod

Syd

I Nord Et Hundrede Trediver og Syd Rhind. Tod.
Syd Et Hundrede Halvtredsindstyre og to . . . do . . . do
Vest Et Hundrede Trediver og to og trekvart do . . . do
West Halvtredsindstyre og to . . . do . . . do
de norlige og sydlige Gader tilførendt Haveri, de
övriga Mure og Gader tilførendt Fiendene.


Og da bemælte Haveriatchi for mig samvæ-
nigt sin lønlige Røst og Arbejds til omme-
gjætt og Grundsmøst Kongens Røst og
eftergivet, som tilføjer som fornuftig
som en færd og Arvinger med Røst tilføjer
finde, som sin aller de kan gøre sig som
hig som de bærst med og bærst inden for
Nogen.

Sette til Læstestel i under min
og det kongelige Gøimærkninges
Tranquebar den 13. October 1842.
W. C. Petersen.

N: 1136

Wilhelm Christian Petersen
Constitueret Secretair ved
Gouvernementet.

Gjør villetigt. At for mig er fremkommet
og maalt og som tilføjer et for mig
gør Grundbeliggende i Sidambarapulle
gør Chingamangalam, som er en fin
blomst afsmalt og besunder af følgende
Figur og afslutning.

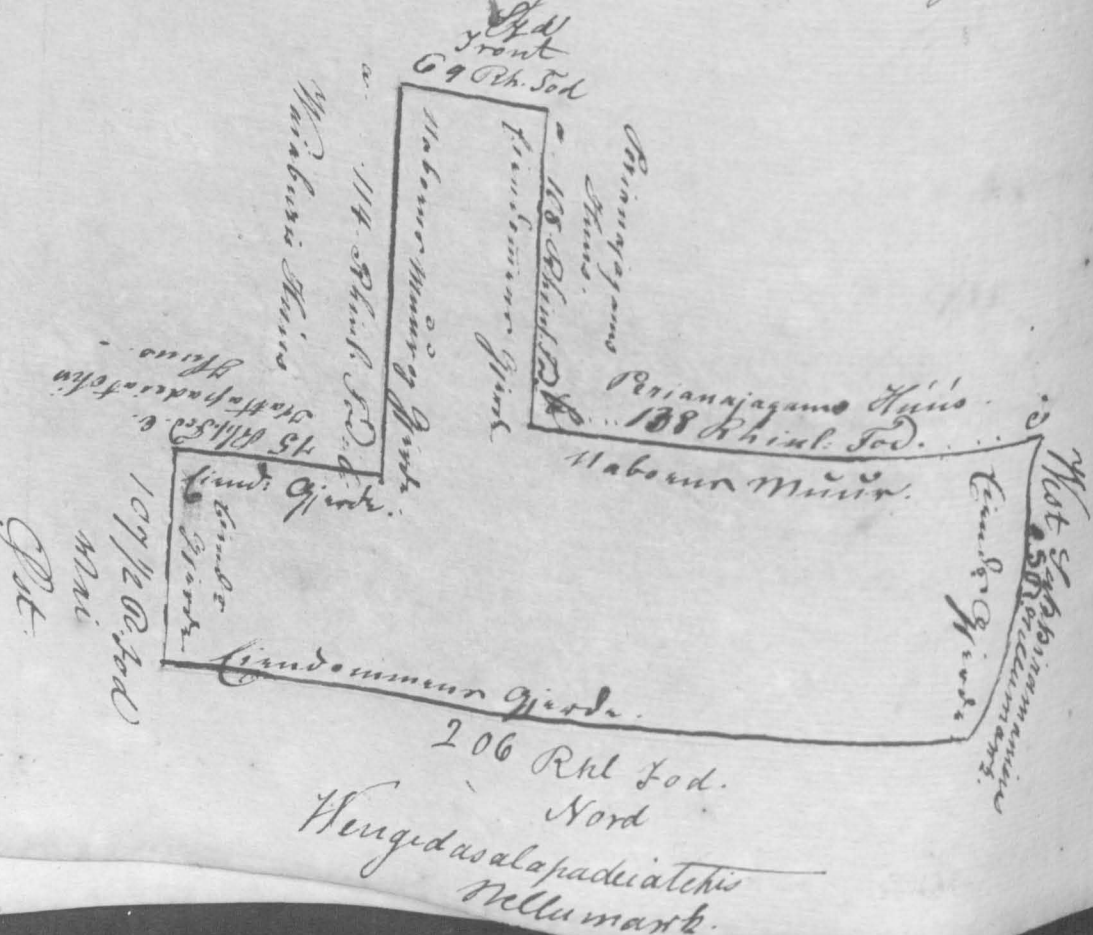

I Syd Front Fædsindstyre og Ni Rhinlandske Fod

Og da bemælte Muttasami og Waithalingam
for mig samvænigt deres lønlige Røst og Arbejds til omme-
gjætt og Grundsmøst Kongens Røst og
eftergivet, som tilføjer som fornuftig
som en færd og Arvinger med Røst tilføjer
finde, som sin aller de kan gøre sig som
hig som de bærst med og bærst inden for
Nogen.

Sette til Læstestel i under min
og det kongelige Gøimærkninges
Tranquebar den 13. October 1842.
W. C. Petersen

N: 1137

Wilhelm Christian Petersen
Constitueret Gouvernements
Secretair i Tranquebar.


Gjør villetigt. At for mig er fremkommet
og maalt og som tilføjer et for mig
gør Grundbeliggende i Arisikara
gør Chingamangalam, som er en fin
blomst afsmalt og besunder af følgende
Figur og afslutning.

Shiöde
for Natchetiam
ram paa et
Hus og Grund
beliggende i
Arisikara
gaden paa
Melle Welipaleam.
Team.

[Handwritten signature]

Pulli Mutter Hums
Øst

120 Pels Tod

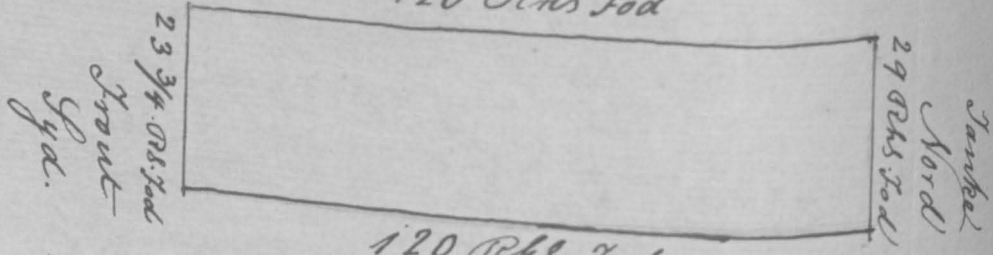

120 Pels Tod

West

Lababady Chetty's Grund.

- I Øst Et Hundrede og Tyve Rhinlandske Tod
 " West Et Hundrede og Tyve do do
 " Nord Tyve og Ni do do
 " Syd Front Tyve og Tre og trekvart do do

Grundeigendommen far egen Mølle og Gjærdergaa
 alle Stier

Og da bemeldte Natcheteram for mig samment
 benyttet sin lovlige Ret og Adkomst til ommevælt
 jern og Grube foraf Kongens Rattigfærd er af
 givet, saa tilføjer jeg som forord samment som
 sam og Arvinger med alle tilførende fin-
 som, som selv eller de kan gøre sig saa rigtig,
 som best, mand vil og kan, inden faatals af Regeri-
 dette til Læstøttelse under min Jern-
 og det Kongelige Gommumment Dagl.

Tranquebar den 13^{de} October 1842.

W. E. Petersen.

N: 1138


Wilhelm Christian Petersen
 Constitueret Gouvenements
 Secretair i Tranquebar

Gjør vittetligt: At for mig er fremkommet Kongens
 Høje Pulle og som er begjort om at og sig tilføjer
 en grunde beliggende paa Sevancu, som er
 Grundeigendommen afstørmt og besvundet af
 Signer og Afstørning.

Skøde
 for Holandavelu
 Pulli paa en
 Grund beliggende
 paa Sevancu

Kandasamy Pulli og Mannappens Grund
 Nord

332 Rhind. Tod

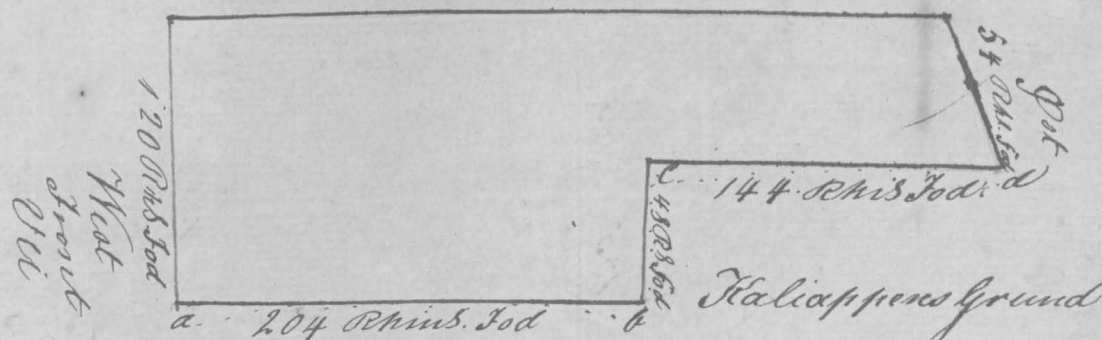

Syd

Aunasala Pullis Grund

- I Nord Tre Hundrede Trediver og To Rhinlandske Tod
 " Syd fra a til b. To Hundrede og Fier do do
 " " b c Tygetyve og Otte do do
 " " c d Et Hundrede Tygetyve og Fier do do
 " Øst Halvredsindstyve og Fier do do
 " West Front Et Hundrede og Tyve do do

Grundeigendommen far egen Gjærdergaa alle Stier
 Og da bemeldte Holandavelu Pulli for mig samment
 benyttet sin lovlige Ret og Adkomst til ommevælt Grund
 foraf Kongens Rattigfærd er afstørmt som tilføjer sam
 som sam som sam og Arvinger med alle tilførende
 Grundeigendommen, som selv eller de kan gøre sig saa rigtig, som de
 best, mand vil og kan, inden faatals af Regeri-

dette til Læstøttelse under min Grund og det Kongelige
 Gommumment Dagl.

Tranquebar den 20^{de} October 1842.


W. E. Petersen.

N: 1139

Wilhelm Christian Petersen
 Constitueret Gouvenements Secretair
 i Tranquebar

Gjør vittetligt: At for mig er fremkommet Kongens
 Høje Pulle og som er begjort om at og sig tilføjer
 tilføjer Grund beliggende i Missionen Kola Gade paa Melipate,
 som er sam som sam og Arvinger med alle tilførende
 folgende Signer og Afstørning.

Skøde
 for Pongal
 sam Pulli
 paa et Hums
 og Grund be-
 liggende i
 Missionen
 Kola Gade
 paa Melipate
 leant

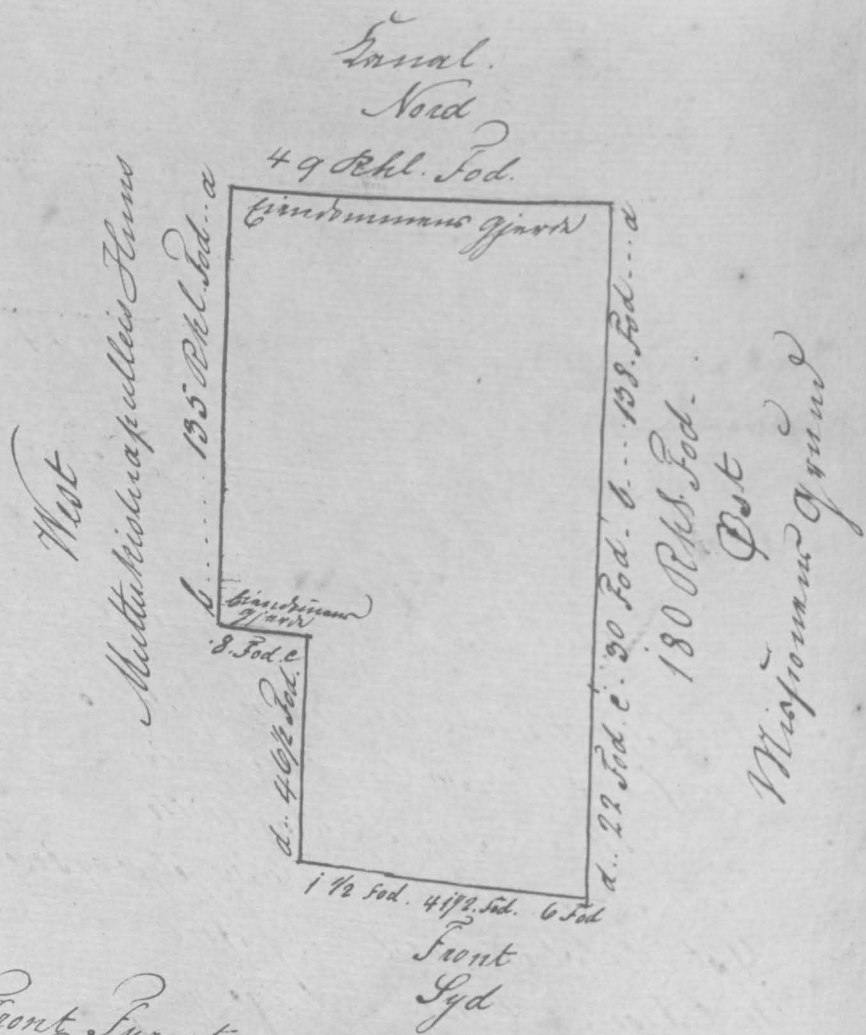

I Syd Front Sydvest og en og en halv Rhinlandske Rod
 " Nord Sydvest og Ni
 " Øst fra a til b. Et Hundrede Fædder og Otte
 " " " b " c Fædder
 " " " c " d Fædder og To
 " West fra a. b. Et Hundrede Fædder og Fem
 " " " b " c Otte
 " " " c " d. Sydvest og Sex og en halv

Grundmurs far nye Mure og Gjerdinger paa alle Sider
 indtaget den østlige Mure 22 Rod fra c til d og Gjerdet
 fra a til b.


Og da bemeldte Rengasami for mig saar ba.
 mig sin lortige Ret og Arvskift til ommundte jern
 og Grund, forat Kongens Rettigfærd er eftergivet, saa
 vil Rette tilførsam grund som en færd og Arvingen
 gøre sig nyttig som de best med mig og kan ikke fraktes
 af Nogen

Rette til Læroftelp under min grund og
 det kongelige Gommorrammets Kgl.
 Tranquebar den 20^{de} October 1842.
 W.C. Petersen

Skøde
 for Sambiviam
 mal paa et
 Huse og Grund
 beliggende i
 Prinds Jørgens
 Gade i Ejend
 Tranquebar

N^o 1140
 Wilhelm Christian Petersen
 Constitueret Gouvernements
 Secretair i Tranquebar.
 Gør vitteligt. At for mig er fremkommet Sambiviammal
 og saar Bæjert og maalt og sig tilførsam et jern med tillige
 grund Grund beliggende i Prinds Jørgens Gade i Ejend
 Tranquebar, si er den grund blæst afstemaalt
 og befunden af følgende Signer og Afprotning.

Jesumalis Huse.
 Øst
 89 Rth. Rod

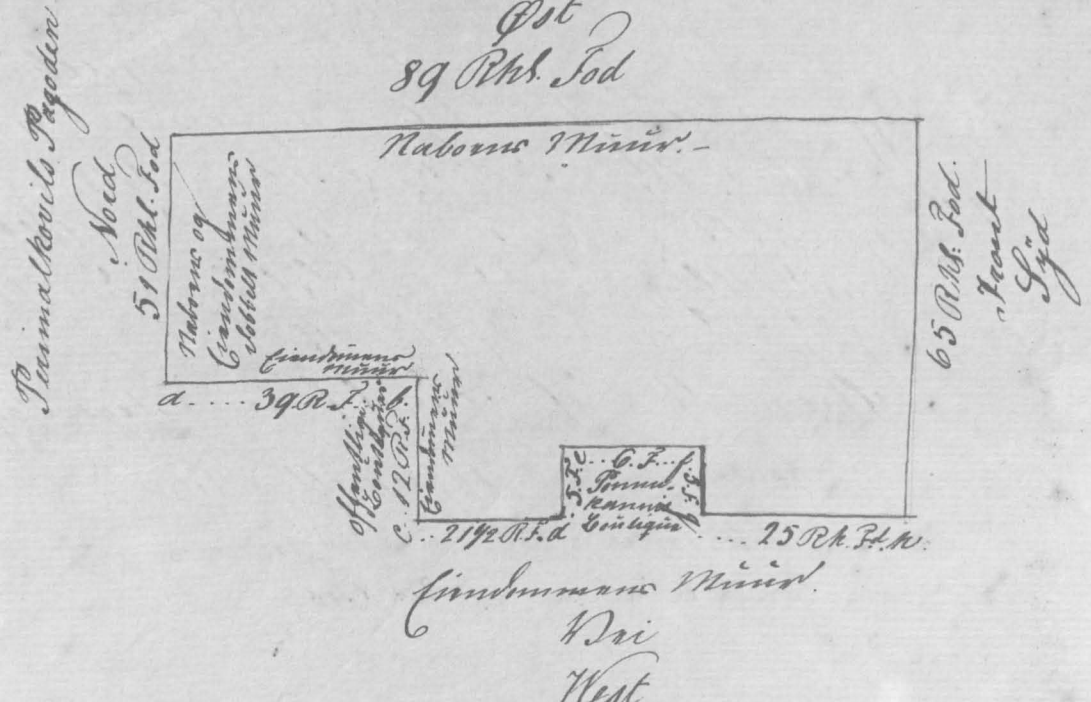

 Grundmurs far nye Mure til alle Sider indtaget
 imod Øst.

Og da bemeldte Sambiviammal for mig saar bemist
 sin lortige Ret og Arvskift til ommundte jern og Grund,
 forat Kongens Rettigfærd er eftergivet, saa vil Rette tilførsam
 færd som en færd og Arvingen med Rette til

Silförende fiendom som som eller de kan göra sig
saa nyttig som de best maa vil og kan inden skade
af Nogen.

Seth til Erhøftelse under min Gaaend og det
Kongelige Gimmarmunts Sigl.

Tranquebar den 20^{de} October 1842.


W. C. Petersen.

N: 1141

Wilhelm Christian Petersen
Constitueret Gouvernements Secet.
tair i Tranquebar.

Gjør vitterligt. At for mig er fremkommet Wengida
Sasala Setty og Suppianamania Setty og som bekræft
og maalt og som tilføjet er den tilførende Løstige
med tilliggende Grund beliggende i Perumalkovils
Gade i Byen Tranquebar, og er denne fiendom blaar
afmærket og befinder af følgende Figur og Afstrekning.

Appupulleis Hus
Nord

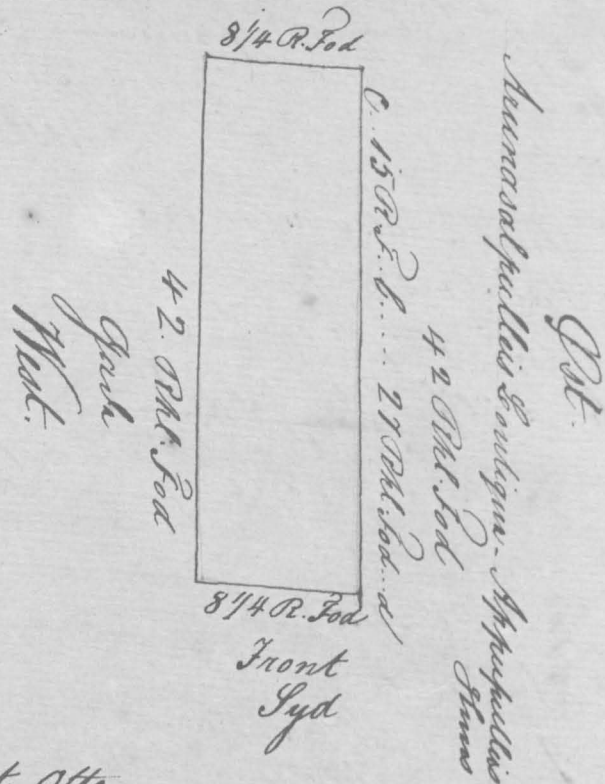

I Syd Front Otte og en quart Rhin (landske) Rod
Nord Otte og en quart
Øst fra a til b. Tyve og Syv
den østlige Wengida fra b. til c.

Og da bemærkede Wengidasala Setty og Suppianamania
setty for mig som bekræft den Løstige Set og Adhøst til
ommaalt Løstige og Grund som er for mig som bekræft
set er afmærket, som tilføjet er som Wengidasala Setty
og Suppianamania setty som er som er og Arvingen
med Seth tilførende fiendom som de kunne gøre
den som nyttig som de best maa vil og kan inden skade
af Nogen.

Seth til Erhøftelse under min Gaaend og det Konge-
lige Gimmarmunts Sigl.

Tranquebar den 20^{de} October 1842.


W. C. Petersen

N: 1142

Wilhelm Christian Petersen
Constitueret Gouvernements
Secetair i Tranquebar

Gjør vitterligt. At for mig er fremkommet Sinnasamy
Nait og som bekræft og maalt og sig tilføjet er denne og Grund
beliggende i Konandipulleis Gade i Byen Tranquebar,
og er denne fiendom blaar afmærket og befinder af
følgende Figur og Afstrekning.

Nord.
Front

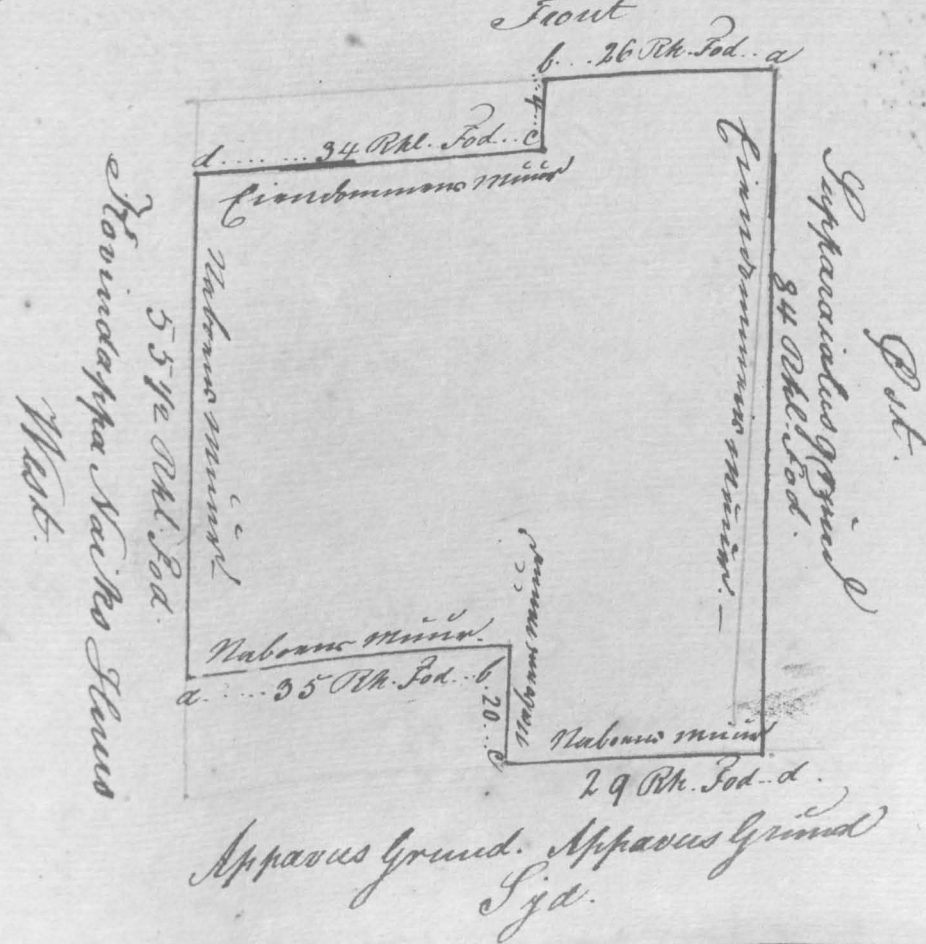


Apparus Grund. Apparus Grund
Syd.

Skøde
for Alagammal
paa et Huus og
Grund beliggende
i Perumalkovils
gade i Byen
Tranquebar.

N: 1144

Wilhelm Christian Petersen

Gjør vitterligt. At for mig er fremkommet Alagammal og færdig bygget og maalt og sig tilføjet at
jense med tilliggende Grund beliggende i Perumalkovils
gade i Byen Tranquebar, hvi er denne
Gjennemsigtigheds Råd eftermaal og besunder af følgende
Figur og Afstrekning.

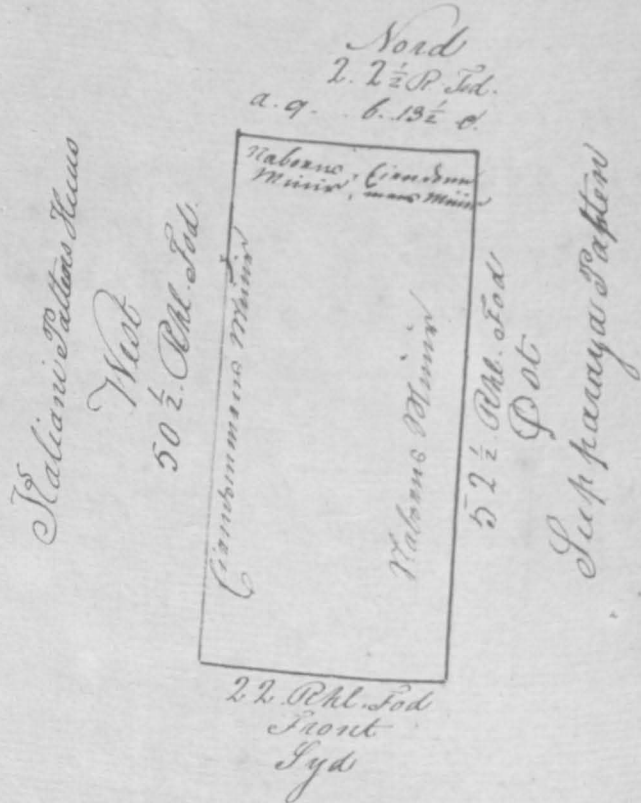

I Nord paa a til b Ni Rhinlandske Fod
" " b til c Fætt og en halv de. de
Sud Front Syd og So. de. de
West Halvtredsindstyve og en halv de. de
Det Halvtredsindstyve og So og en halv de. de


I det til Læge Råd i Tranquebar den 11. Februar 1843
Kongelige Gjennemsigtigheds Råd.

W. C. Petersen.

N: 1145.

Wilhelm Christian Petersen
Sindsnogtig med det Kongelige
Gjennemsigtigheds Råd i Tranquebar

Gjør vitterligt. At for mig er fremkommet Sitchanant
og færdig bygget og maalt og sig tilføjet at jense med det
Kongelige Gjennemsigtigheds Råd i Tranquebar, hvi er denne
Gjennemsigtigheds Råd eftermaal og besunder af følgende
Figur og Afstrekning

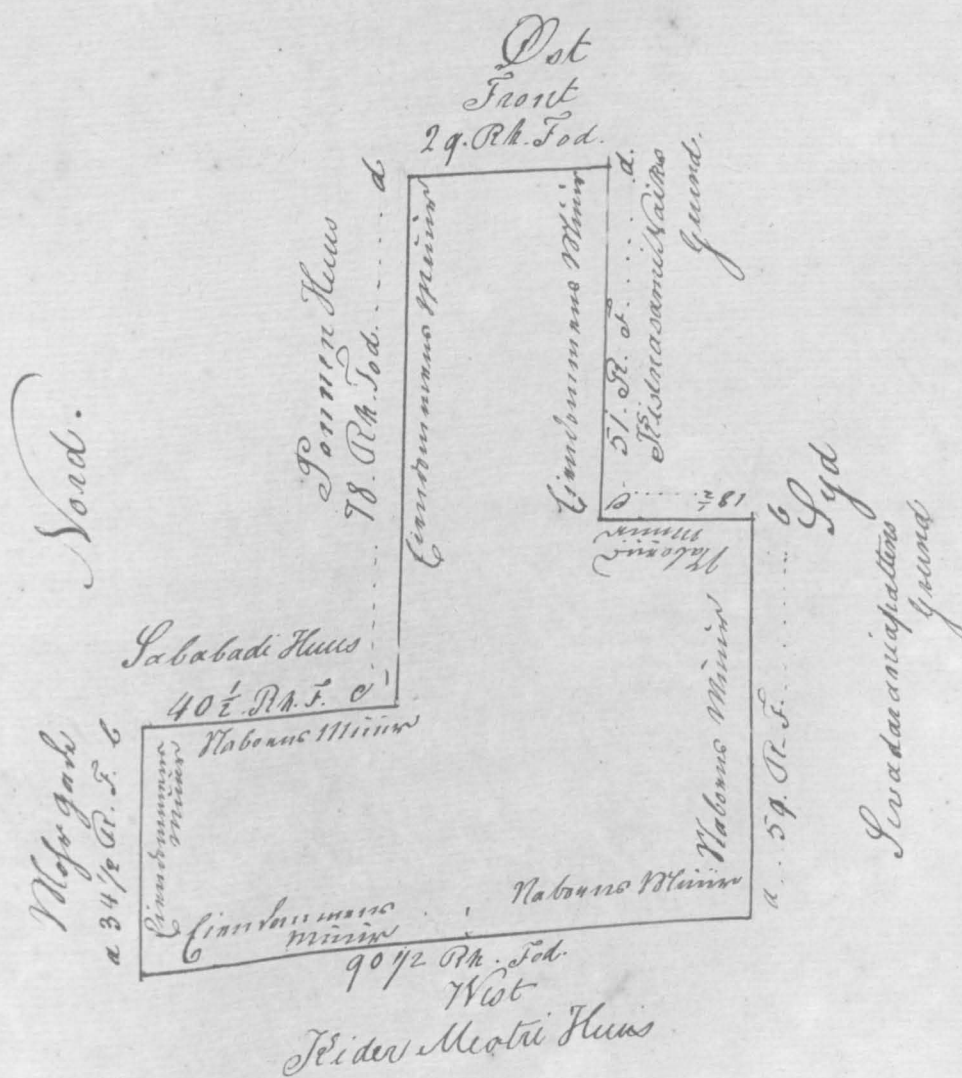

I Ost Front Tyve og Ni Rhinlandske Fod.
 " West Halvfemsindstyve og en halv... de... de
 " Nord fra a til b Tredive og Fire og en halv... de... de
 " " " b . c Fyrti styve og en halv... de... de
 " " " c . d Halvfemsindstyve og Otte... de... de
 " Syd fra a til b Halvtredsindstyve og Ni... de... de
 " " " b . c Atten og en halv... de... de
 " " " c . d Halvtredsindstyve og En... de... de
 Gimbomman far ngua Wier til alle Vindene
 mod West 57 R. F. og i Nord fra b. til c. 40 1/2 R. Fod. far
 mod Syd fra b til c og c til d.



for
 for Gimbommal
 paa et Huus og
 4715 ud beliggende
 i Store Rattigst
 gade i Ginn
 Tranquebar.

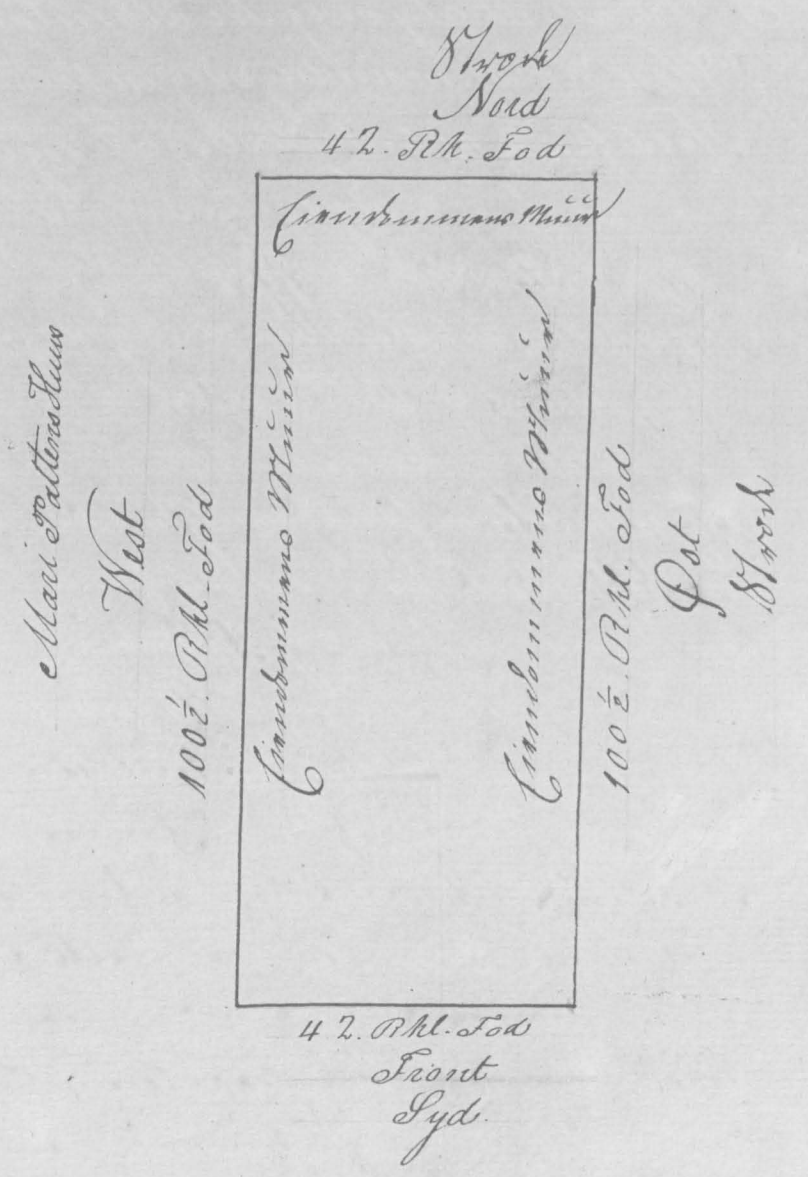

I Nord Fyrti styve og To Rhinlandske Fod.
 " Syd Front Fyrti styve og To... de... de
 " West Et Hundrede og en halv... de... de
 " Ost Et Hundrede og en halv... de... de

Gimbomman far ngua Wier til alle Vindene.
 Tranquebar den 14. Februar 1843
 W. C. Petersen.

I Ost Front Tyne og Ni Rhinlandske Tod.
West Halvfemsindstyve og en halv de de
Nord fra a til b Trediv og Fæve og en halv de de
" " b . e Fygetyve og en halv de de
" " e . d Halvfemsindstyve og Otte de de
Syd fra a til b Halvtredsindstyve og Ni de de
" " b . e Atten og en halv de de
" " e . d Halvtredsindstyve og En de de
Lindbommen far ngen Mærk alle Sider indtaget
mod West 57 R. F. og i Nord fra b. til e. 40 1/2 R. Fod. Far
mod Syd fra b til e og e til d.

Og da bemeldte Tetchanammute for mig
samar beviist sin lombige Rat og Arbeids til omme
mellem Jern og Jern smørk Tongue Rattig
er eftergivet, saa tilføjer jeg sam samme som
en far og Armingen med dette tilføjer Lindbom
som far eller de har gjort sig saa rigtig som de best
mand, vil og kan, inden paatal af Nogen.

Dette til Lebrostals i inden min Jern og
Dongalige Gornammante Sgl.
Tranquebar den 14. Februar 1843.
W. C. Petersen.


N: 1146.

Wilhelm Christian Petersen
Fuldnogetig med det Dongalige
Gornammante i Tranquebar

Gjör vittneligt. At for mig er Lindbommen Samma
mal og samme gjort og maalt og sig tilføjer at Jern
med tilliggende Jern beliggende i Store Rattig
gade i Byen Tranquebar, og er denne Lindbom
afsmalt og besunder af følgende Signat og Mærkning

I Kiøde
for Lindbommen
paa et Hues og
Jern ind beliggende
i Store Rattig
gade i Byen
Tranquebar.

Størst
Nord
4 1/2 R. Fod

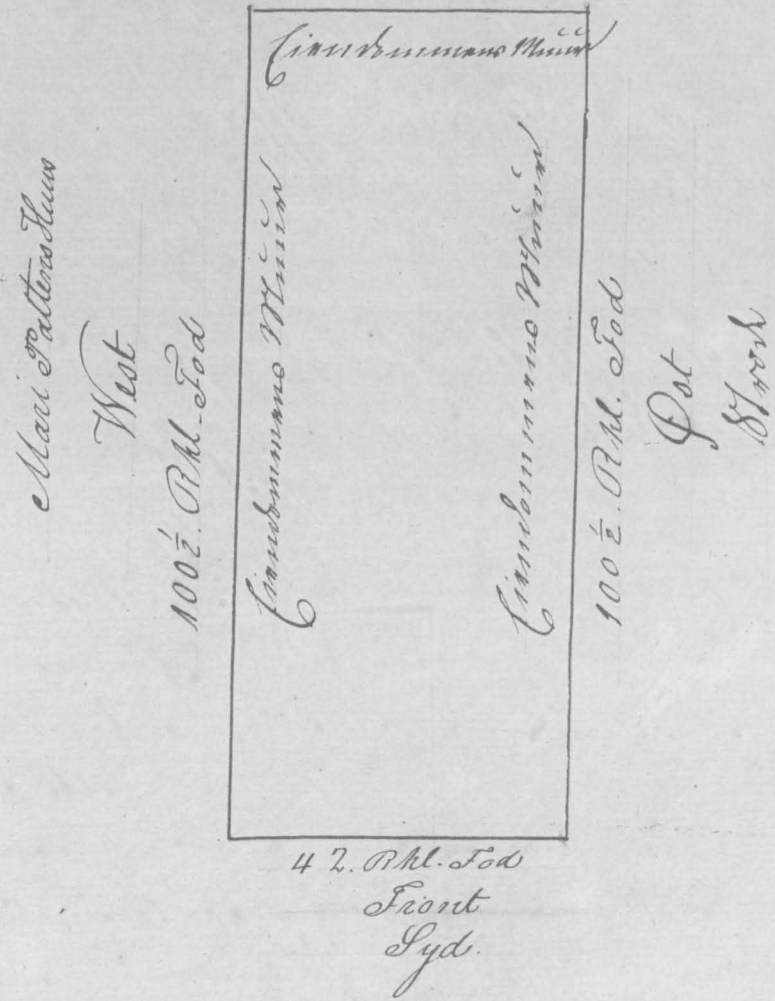

I Nord Fygetyve og To Rhinlandske Tod.
" Syd Front Fygetyve og To de de
" West Et Hundrede og en halv de de
" Ost Et Hundrede og en halv de de

Lindbommen far ngen Mærk alle Sider.
Og da bemeldte Lindbommen for mig sam
beviist sin lombige Rat og Arbeids til omme
mellem Jern og Jern smørk Tongue Rattig
er eftergivet, saa tilføjer jeg sam samme som
en far og Armingen med dette tilføjer Lindbom
som far eller de har gjort sig saa rigtig som de best
mand, vil og kan, inden paatal af Nogen.

Dette til Lebrostals i inden min
Jern og det Dongalige Gornammante Sgl.
Tranquebar den 14. Februar 1843
W. C. Petersen.

I Ost Front Tyve og Ni Rhinlandske Fod.
 " West Halvfemsindstyve og en halv de de
 " Nord fra a til b Tredive og Fire og en halv de de
 " " b . c Fygetyve og en halv de de
 " " c . d Halvfemsindstyve og Otte de de
 " Syd fra a til b Halvtredsindstyve og Ni de de
 " " b . c Atten og en halv de de
 " " c . d Halvtredsindstyve og En de de
 Frænkommun far egne Niue Klalle Børn indtægter
 mod West 57 R. F. og i Nord fra b. tit c. 402 R. Fod. samt
 mod Syd fra b tit c og c tit d.

 Tranquebar den 14. Februar 1843.
 W. C. Petersen.

N: 1446.

Wilhelm Christian Petersen
 Indkomstlig med det Zongalige
 Gommarnamato i Tranquebar

Gjør vitteligt. At for mig er frænkommun med sin samst
 mal og samst begjort og maalt og sig tilfjødte at Jern
 med tilliggende Jern beliggende i Store Rattigst
 gade i Byen Tranquebar, Hæ og de samst Frænkommun
 af samst og samst af følgende Signering af mig


I Kiøde
 for sin samst
 paa et Hæus og
 4711 ind beliggende
 i Store Rattigst
 gade i Byen
 Tranquebar.

Nord
 Nord
 42. Rh. Fod

Mari Petersen

West

1002. Rh. Fod

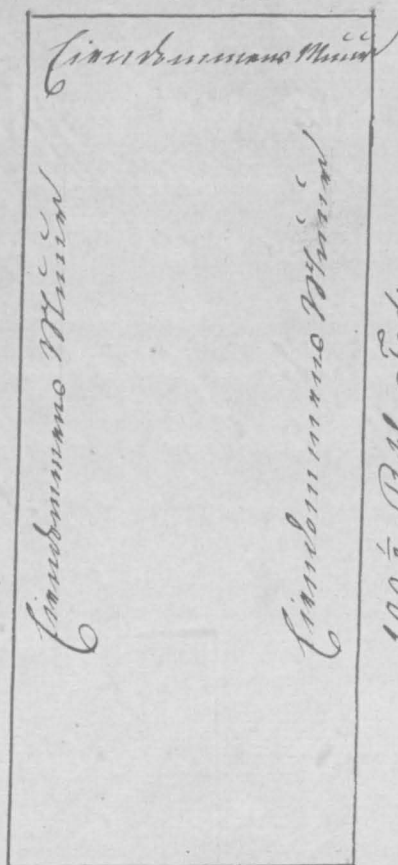

42. Rh. Fod
 Sødt
 Syd

I Nord Fygetyve og To Rhinlandske Fod.
 " Syd Front Fygetyve og To de de
 " West Et Hundrede og en halv de de
 " Ost Et Hundrede og en halv de de

 Tranquebar den 14. Februar 1843
 W. C. Petersen.

I Nord Front Tredive og Fyve en Sæqvart Rhinlandske
 " Syd. Tredive
 " Øst Halvfemsindstyve og Fem
 " Vest Firsindstyve og Ni
 Gennemmen for igaa Mure og Gjerd til alle
 Sider.

Og da bemalte Namasivaia Pandacan
 for bemalt sin lortige Ret og Alkemyt til omme
 hvide og Grune smaa Kongens Rethigfad er
 eftergivet, paa tilfjødte fane fornad samme
 som en fane og Arvingen med dette tilførende
 franden, som fane eller de kan gjøre sig paa
 sig som de best, med vil og kan inden faa
 af Hogen

Dette til Løbskøbs indv. min fane
 og det Kongelige Gennemmenants Bgl.

Tranquebar den 31^{te} Marts 1843.

W. C. Petersen

N: 1149.

Wilhelm Christian Petersen
 Friløst og lig med det Kongelige
 Gennemmenants i Tranquebar

Gjør vitterligt: At for mig er fremkommet
 Jahnbibiammal og fane begjort om at og sig
 tilfjødte at hvide med tillyggende Grune
 gunde Grune beliggende paa Sattangudi, og
 en fane franden blaa eftermaal og befær
 den af følgende Signering og Afstregning.

Stiöde
 for Jahnbibiammal
 mal paa et Huse
 og Grune beliggende
 paa Sattangudi

Syd
 Front
 71. Rkl. Fod

Multia Pallis Huse

West

65. Rkl. Fod

35. Rkl. Fod

Grunde

Halvne Mure

65. Rkl. Fod

Øst

Allagattals Huse

Gennemmenants Mure

70 1/2. Rkl. Fod

Nord

Nairas Grund

I Syd Front Halvfemsindstyve og Een Rhinlandske Fod
 " Nord Halvfemsindstyve og en halv de de
 " Øst Tredindstyve og Fem de de
 " Vest Tredindstyve og Fem de de
 Givet for igaa Mure til alle Sider indtagin
 med Øst.

Og da bemalte Jahnbibiammal for mig
 fane bemalt sin lortige Ret og Alkemyt til omme
 hvide og Grune, smaa Kongens Rethigfad er efter
 givet, paa tilfjødte fane fornad samme som en
 fane og Arvingen med dette tilførende franden,
 som fane eller de kan gjøre sig paa rigtig som de
 best, med vil og kan inden faa af Hogen.

Dette til Løbskøbs indv. min fane
 og det Kongelige Gennemmenants Bgl.

Tranquebar den 31^{te} Marts 1843 -
 W. C. Petersen

I Nord Front Trediv og Toq en Sequant Rhinlandste
 Syd Trediv
 Ost Halvfemsindstyve og Fem
 Vest Firsindstyve og Ni
 Firindommene far ague Minne og Gjerd til alle
 Sider

Og da bemeldte Namascivaia Pandacan
 far bemist sin lortige Ret og Arbornyt til omme
 hjerte og Grund som af Tongans Rattigfad er
 eftergivet, saa tilstodde som formet samme
 som en sam og Arninge med dette tilførende
 fiendom, som færdig de kan gøre sig saa
 lig som de best, med vil og kan inden faatale
 af Hogen

Dette til Lebrostelp inden min færd
 og det Kongelige Govenormants Begl.

Tranquebar den 31^{te} Marts 1843.

W. C. Petersen

N: 1149.

Wilhelm Christian Petersen
 Fuldnoget lig med det Kongelige
 Govenormants i Tranquebar

Gjør vitterligt. At for mig en formidling
 Gaknbibiammal og samme begjort og maalt og sig
 tilstodde at hjerte med tillygende Grund
 grund Grund beliggende paa Sattangudi, og
 en sam fiendom blomar eftermaal og befær
 den af følgende Signering og Afstrøking.

Skøde
 for Gaknbibiammal
 med paa et Huse
 og Grund beliggende
 paa Sattangudi

Syd
 Front
 71. Rkl. Fod

Multia Pallis Huse

West

65. Rkl. Fod

35. Rkl. F. Govenormants Minne 23. 7. 5.

Govenormants

Halvans Minne

65. Rkl. Fod

Ost

Allagattals Huse

Govenormants Minne

70 1/2. Rkl. Fod

Nord

Nairas Grund

I Syd Front Halvfemsindstyve og Een Rhinlandste
 Nord Halvfemsindstyve og en halv de. do.
 Ost Tredivindstyve og Fem de. do.
 Vest Tredivindstyve og Fem de. do.
 Hjert far ague Minne til alle Sider indtagen
 med Ost.

Og da bemeldte Gaknbibiammal for mig
 samme bemist sin lortige Ret og Arbornyt til omme
 hjerte og Grund, som af Tongans Rattigfad er
 eftergivet, saa tilstodde som formet samme som en
 fiendom og Arninge med dette tilførende fiendom,
 som færdig de kan gøre sig saa rigtig som de
 best, med vil og kan inden faatale af Hogen.


Dette til Lebrostelp inden min færd
 og det Kongelige Govenormants Begl.

Tranquebar den 31^{te} Marts 1843 -
 W. C. Petersen

Skjode
for Waiburi
Mudali paa
et Flus og
Grund belig-
gende i Tirk-
malis Naiks
Gade paa
Porrer.

N: 1150.
Wilhelm Christian Petersen
Fuldmyndig med det Kongelige
Gjennemsigt i Tranquebar

Gjør vitterligt: At for mig er fremkommet
Waiburi Mudali og samer begjort og maalt og jeg
tilkjøbet et hjørne med tilliggende Grund belig-
gende i Tirkmalis Naiks Gade paa Porrer, og
at disse fiender bleven eftermaal og befunden
af følgende Sign og Måling:-

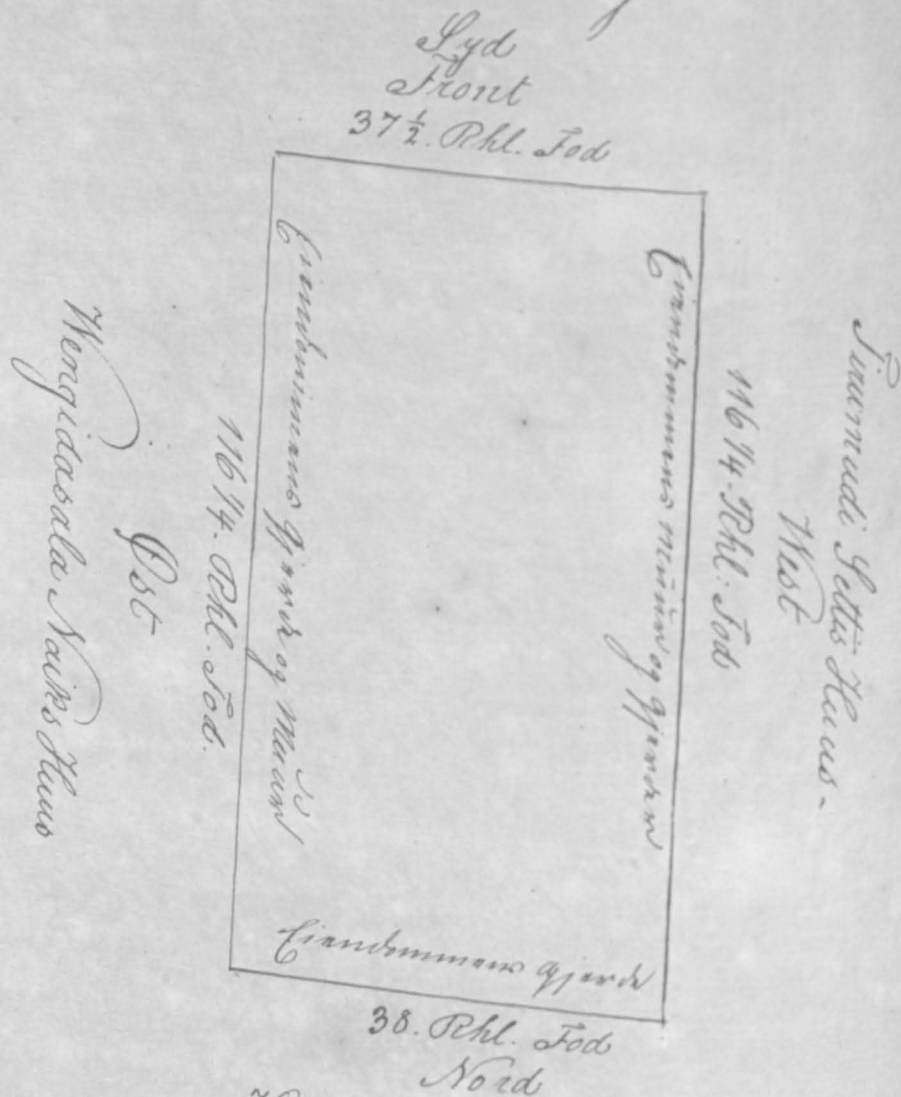

Kannu Pullis Grund
I Syd Front Freden og Syd og en halv Rhindlandske Tod.
" Nord Freden og Odde. d. d.
" Ost Et Hundred og Sexten og en quart. d. d.
" West Et Hundred og Sexten og en quart. d. d.
Længden som er af Wiir og Gjæder til alle Sider


Og da bemærke Waiburi Mudali for mig samer bemærke
jens lodlige Det og Atkomst til vormalen hjørne og Grund
samer Lodlige Rettigheder og afstigning, paa tilkjøbet
sam fiender samer som en fald og Arvingen sam
dette tilfældig fiender, som en sam eller de kan gøre
jeg paa nyttig som de best mæ, mel og kan i den falden
af Høgen.

Dette til Leberstelp i under min samer
og det Kongelige Gjennemsigt i Tranquebar den 31. Marts 1843.
W. C. Petersen

N: 1151.

Wilhelm Christian Petersen
Fuldmyndig med det Kongelige
Gjennemsigt i Tranquebar

Gjør vitterligt: At for mig er fremkommet Appu og
samer begjort og maalt og jeg tilkjøbet et hjørne med
tilliggende Grund beliggende paa Naikerpaleam.
At disse fiender bleven eftermaal og befunden af
følgende Sign og Måling:-
Dette Lette Grund
West
72 Rhl. Tod

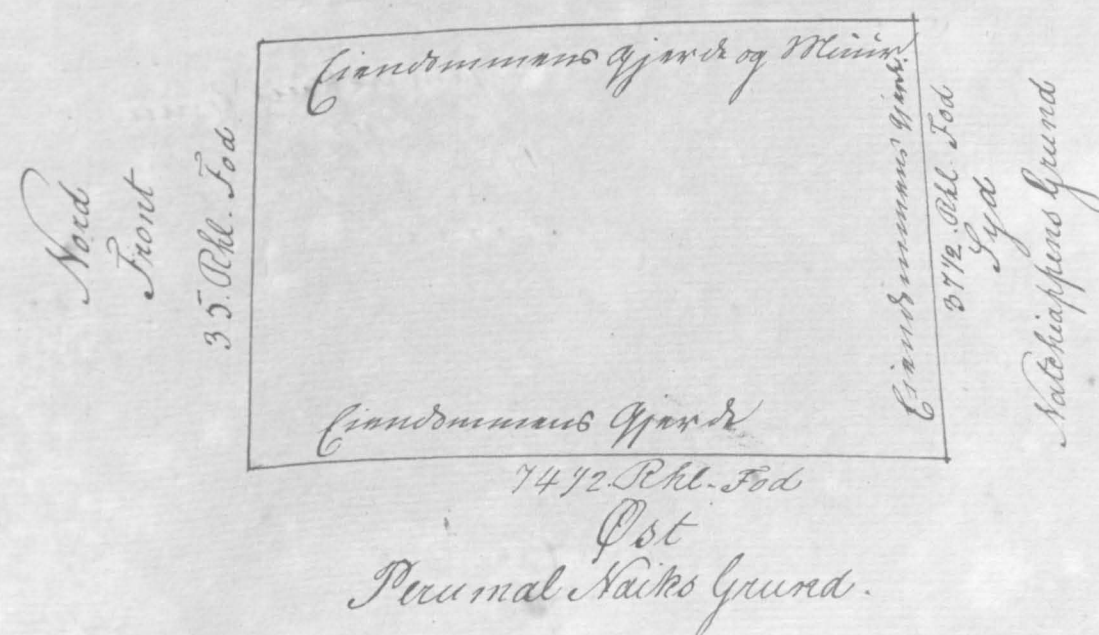

Ost
Prumal Naiks Grund.


I Nord Front Tredive og Fem Rhinlandske Sod
 Syd Tredive og Fyve og en halv. de. de.
 Ost Halvfjedsindstyve og Fereogen halv. de. de.
 West Halvfjedsindstyve og To. de. de.
 fiendemann far agne Milro og Gjorden til alle Dine
 Og da bemeldte Alpea for mig som en bemærket
 lonske Rat og Althimst til ommevalde hiins og
 Gjorned smorad Tongans Rattigfæd er eftergivet
 saa til hiins som farnad samme sin an som
 og Arvingen med Rette tilførende fiendemann som
 som alle de kan gøre sig saa rigtig som de
 bedst naar, vil og kan inden Raadets af Nogen.
 Dette til Ledroshelp inden min Gaard
 og det kongelige Gjornemmands Dagl.

Tranquebar den 31. Marts 1843.
 W. C. Petersen.

Skøde for
 Almuevald
 Hæder Lovet
 paa et Flus
 og Gjorned. de.
 liggende i Bata
 skat Marcans
 gade paa Bata

N^o 1152.

Wilhelm Christian Petersen
 Indlæggende med det kongelige
 Gjornemmands Tranquebar.
 Gjør villerligt: At for mig som farnad Almuevald
 og Hæder Lovet og som begeret og maalt og som tilførdt
 Almuevald med det liggende Gjorned og Bata
 Marcans Gade paa Bata, som er min fiendemann
 eftermaalte og fiendemann af følgende Sigtning af Skæbning
 Tegnamarkens Grund.
 Syd.

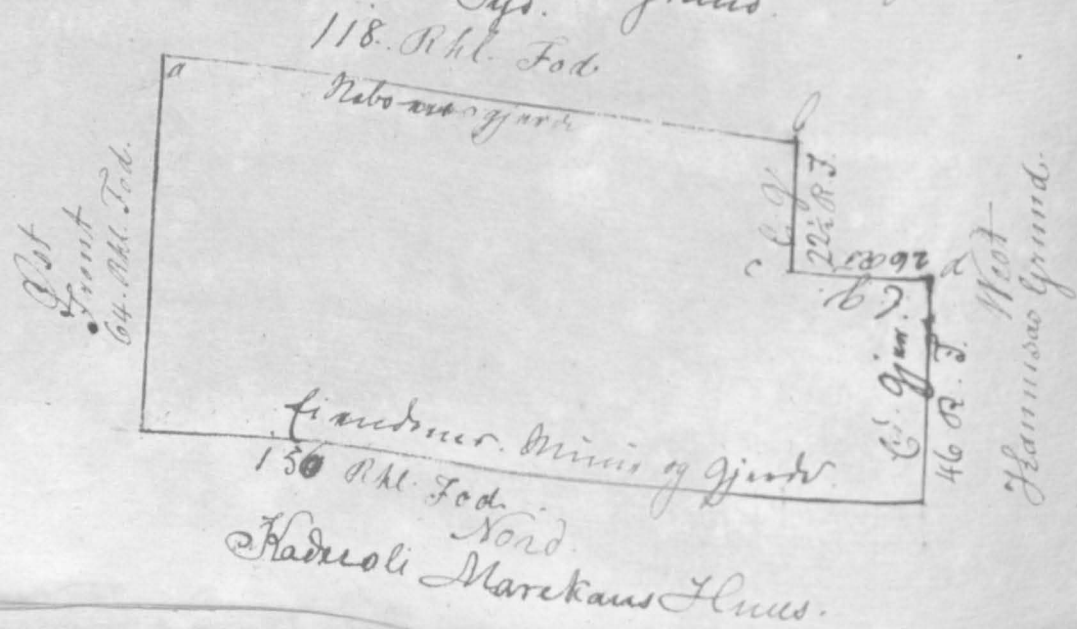

I Ost Front Tredindstyve og Fere Rhinlandske Sod
 Syd fra a til b. Et Hundede og Atten. de. de.
 b. c. Fyve og To og en halv. de. de.
 c. d. Tyve og Sex. de. de.
 d. e. Fyve og To. de. de.
 Nord Et Hundede Halvfjedsindstyve og Fere. de. de.
 fiendemann far agne Milro og Gjorden til alle Dine
 indlæggende med det fra a til b.
 Og da bemeldte Almuevald og Hæder Lovet som
 som begeret og som lonske Rat og Althimst til ommevalde
 Almuevald hiins og Gjorned smorad Tongans Rattigfæd
 er eftergivet, saa til hiins som farnad Almuevald og Hæder
 Lovet. Samme som an som og Arvingen med Rette
 tilførende fiendemann som de hiins gøre som saa rigtig
 som de bedst naar, vill og hiins inden at Raadets
 af Nogen.

Dette til Ledroshelp inden min Gaard
 og det kongelige Gjornemmands Dagl.
 Tranquebar den 31. Marts 1843.
 W. C. Petersen.

Skøde
for Nagamutta
Pullei paa en
Ranguesal
beliggende paa
Holmen i
Tranquebar.

N: 1153.
Wilhelm Christian Petersen
Lillemaglig med det kongelige
Guvernament i Tranquebar

Gjör vittterligt. At for mig er formenten
Nagamutta Puller, og samer begjort og maalt
sig til Skødet i Ranguesal beliggende paa
Tranquebar. Hvi er denne fiinden blommen
maalt og befinde af følgende Signering




I Nord. Front Indvid og Tre Rhinlandske Tod.
" Syd. Indvid og To d. . . . d.
" Ost. Indvid og Fem d. . . . d.
" West. Indvid og Fem d. . . . d.
fiendommen for mig er Nagamutta Puller
Og da bemeldte Nagamutta Puller for
mig samer begjort for lundige det og at hvi
bemeldte Ranguesal fiendens kongelige
er i skødet, som til Skødet som samer
som er sam og Arvingen med dette til fiend
fiend, som sam eller de kan gjore sig for
nødhig som de best med, vil og kan indre
af Hogen.

Skøde
for Fjortasette
paa et Flum og
Grund beliggende
i Sandugade paa
Sandicapadi

Tranquebar den 10. April 1843. W. C. Petersen

N: 1154.
Wilhelm Christian Petersen
Lillemaglig med det kongelige
Guvernament i Tranquebar

Gjör vittterligt. At for mig er formenten
Fjortasette og samer begjort og maalt og sig til Skødet
fiendens Grund beliggende i Sandugade
paa Sandicapadi. Hvi er denne fiinden blommen
maalt og befinde af følgende Signering

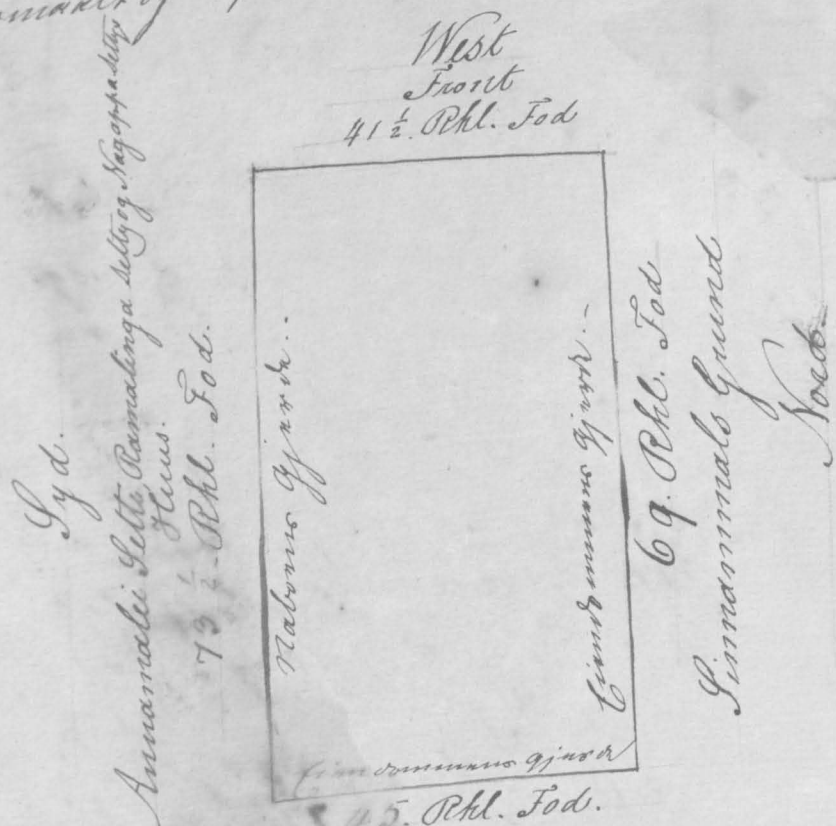

Mutturunga Padicathis Grund
Ost.
I West. Front. Sygetype og Een og en halv Rhinlandske Tod.
Ost. Sygetype og Fem d. . . . d.

I Nord Et Hundrede Firsindstyve og To og en halv Rhinlandske
 Syd Et Hundrede Firsindstyve og To og en halv Rhinlandske
 Gennemsnit for en Gange til alle Sider
 indtagen med Lyd.

Og da bemeldte Sevattumal for mig som
 benyttet sin lodlige Rat og Arbejde til ommelede
 hjerne og Grundsmørst Zingus Rattigfad en
 eftergivet, saa tilføjer han som samme som
 en fæn og Arvinger med alle tilførende færd
 som, som fæn eller de kan gøre sig saa nyttig
 som de bedst kan, vil og kan inden Gantale af Nogen.


Dette til Lebskelt indrømme hjaand
 og det Kongelige Gennemsnit Dagle.

Tranquebar den 10^{de} April 1843

W. C. Petersen

Skøde for
 Ringasami Palle
 paa et Hus
 og Grund beliggende
 i Missions Skole
 Gade paa Keltipale
 am.

gjør vitterligt: At for mig en fremkommet
 Ringasami Palle og færd bygget opmaalt og sig
 tilføjet et hjerne og Grund beliggende i Missions
 Rode Gade paa Keltipale. Ii en duns færd
 blæst eftermaalt og hjerne af følgende Sign
 og Hystroening

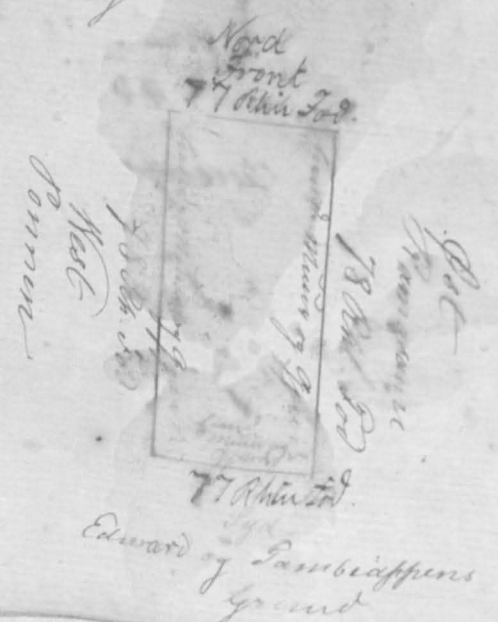


Skøde
 for Sevattumal
 paa et Hus og
 Grund belig-
 gende i Malm-
 bala Laibs
 Gaden paa
 Porrean.

Gjær
 Gade
 at hjerne
 bala Laibs
 blæst efter
 og Hystroening.

N^o 1157 97
 Wilhelms Christian Petersen
 Sædvanlig med det Kongelige
 Gennemsnit i Tranquebar

At for mig en fremkommet
 bygget opmaalt og sig tilføjet
 de hjerne beliggende i Malm-
 bala, Ii en duns færd
 som af følgende Sign

Madunabibi
 Nord
 18272 Rhinlandske Fod.

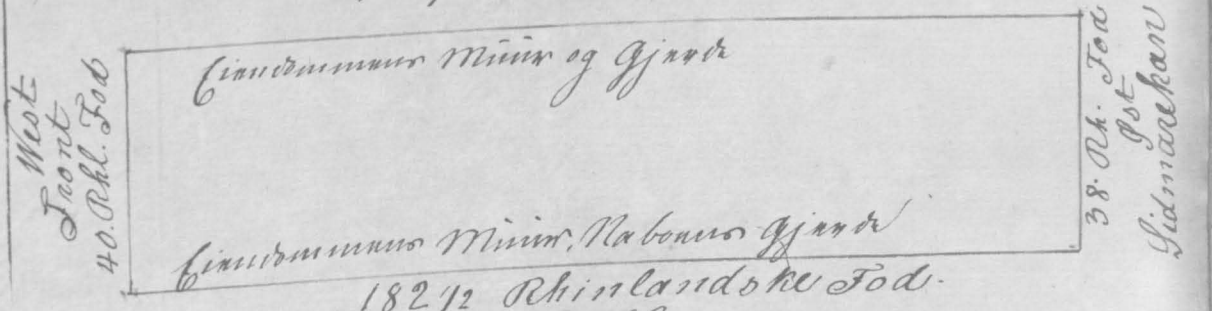

Alia Ulsen

I Nord Et Hundrede Firsindstyve og To og en halv Rh Fod
 " Syd Et Hundrede Firsindstyve og To og en halv Rh. Fod
 " Ost Tredive og Otto de de
 " West Front Tyrgetyve de de

Gennemsnit for en Gange Minir og Gjærden
 til alle Sider indtagen et fjærlige Gjærde.

Og da bemeldte Sevattumal for mig som
 benyttet sin lodlige Rat og Arbejde til ommelede
 hjerne og Grundsmørst Zingus Rattigfad en
 eftergivet, saa tilføjer han som samme som
 en fæn og Arvinger med alle tilførende færd
 som fæn eller de kan gøre sig saa nyttig som de
 bedst kan, vil og kan inden Gantale af Nogen.

Dette til Lebskelt indrømme hjaand og det
 Kongelige Gennemsnit Dagle

Tranquebar den 27. Juny 1843.


W. C. Petersen

Skøde
for Waittenada
Ayer og Sava-
rasa Ayer
beliggende i
Sesasala Setti
Gade paa
Porree.

N: 1158.

Wilhelm Christian Petersen
Fidelmoghtig med det Kongelige
Gjennemskrift i Tranquebar

Gjør vitterligt. At for mig er framkommet
Waittenada Ayer og Sava-rasa Ayer og som bygget
og maalt og som tilhører et huse og Grund beliggende
i Sesasala Setti Gade paa Porree. I si er denne
finnen blannet efter maalt og besindem af følgende
Figur og Aftegning.

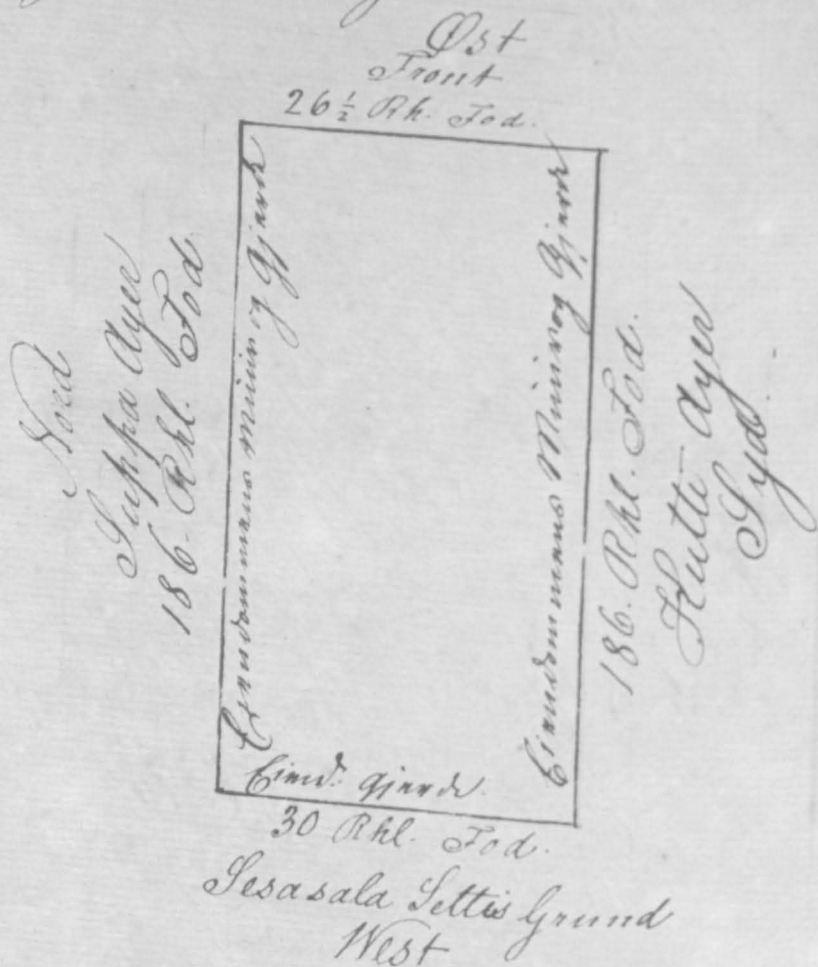

I Dst Front Tyve og Sex og en halv Rhinlandske Tod
West Trediv. de de
Nord Et Hundrede Firsindstyve og Sex de de
Syd Et Hundrede Firsindstyve og Sex de de
Gjennemsnit for en Mure og Gjerd til
alle Sider.

Og da bemeldte Waittenada Ayer og Sava-
rasa Ayer for mig som bemeldt eres beliggende af
Albomst til ommaalt og huse og Grund som af
Kongens Rettigfærd er eftergivet, som tilhørende dem
for med samme som en dem og Arvinger med Retten.

tilhørende finnen, som de kunne gøre dem som enlig som
de best mure, mure og huse inden forabale af Mogen.
Vette til Læroshelp inden min huse og det
Kongelige Gjennemskrift i Engl.

Tranquebar den 27. Juny 1843.

W.C. Petersen

N: 1159.


Wilhelm Christian Petersen
Fidelmoghtig med det Kongelige
Gjennemskrift i Tranquebar

Skøde
for Rama
damm Setti
paa et
Huse og
Grund
beliggende
i Admiral
Gade i Lyen
Tranquebar

Gjør Vitterligt. At for mig er framkommet Rama
damm Setti og som bygget og maalt og sig tilhørende
et huse og Grund beliggende i Admiral
Gaden i Lyen Tranquebar, I si er denne finnen
blannet efter maalt og besindem af følgende Figur og
Aftegning.

Nord
Admiral Gaarden
23 1/2 Rh. Tod.

Sinnakulle
West

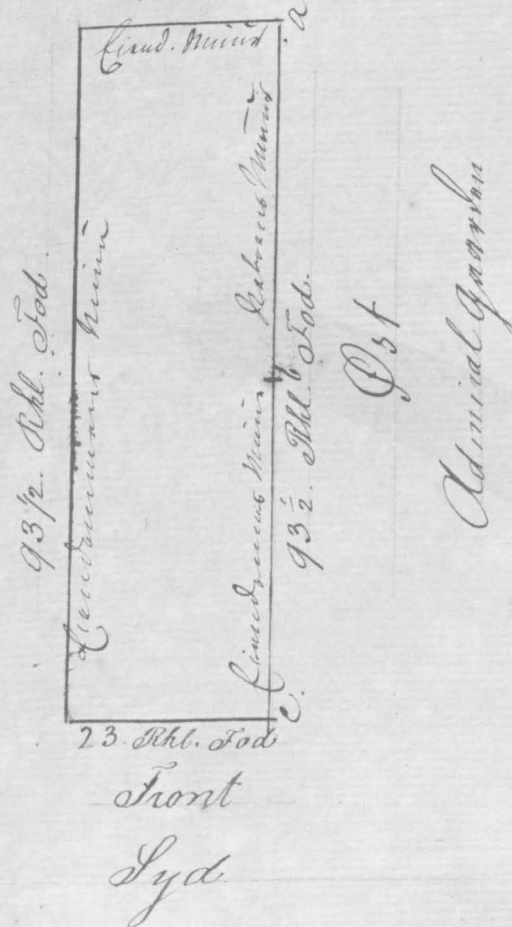

 fiendemann far igennem Minne til alle Dierne ind.
 Sagen den østlige Minne fra a til b.

Og da bemeldte Thomasamy Jette for mig samme
 bemærkt sin lovlige Skat og Arbejdet til omamalede hjerne
 og Grund, som af Slangen Skattefoged er afstøjet, som
 tilfjældes for mig samme som en sam og Arninge med
 alle tilfjældes fiender, som sam alle de kan gjøre sig
 som nyttig som de bødte mand, vil og kan inden faade
 af Hogen.


Detle til Leberstelp under min haand og
 det Kongelige Gensvarermands Dagle.

Tranquebar den 27.^e Juny 1843.

W.C. Petersen.

Skøde
 for Waithanada
 Padiatchi paa
 et Hus og Grund
 beliggende i Isten
 gade Gaden
 paa Porreav.

N: 1160.
 Wilhelm Christian Petersen
 Sidsnøgtig med det Kongelige
 Gensvarermand i Tranquebar.
 Giør vitterligt. At for mig er frambemaldt Waithanada
 Padiatchi og samme begjort ymælt og sig tilfjældt at
 hjerne og Grund beliggende i Isten gade Gaden paa
 Porreav. Hjerne som fiender blam afstøjet og
 befunden af følgende Signe og Afstøtning.

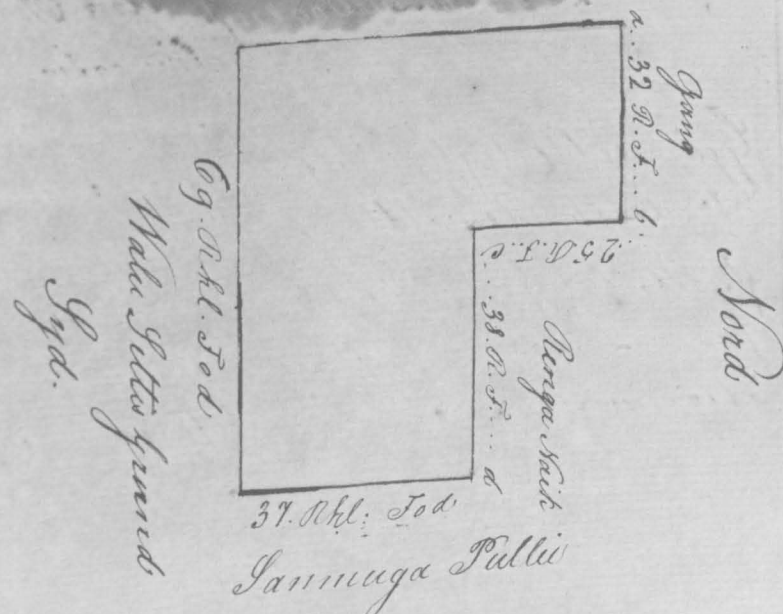


fiendemann far igennem Minne mod Nord. Gjærde med
 Syd, samt mod Ost og Nord fra c til d tilfjældt Naborne

Og da bemeldte Waithanada Padiatchi for mig samme
 bemærkt sin lovlige Skat og Arbejdet til omamalede hjerne og Grund
 som af Slangen Skattefoged er afstøjet, som tilfjældes sam
 som samme som en sam og Arninge med alle tilfjældes
 fiender som sam alle de kan gjøre sig som nyttig som
 de bødte mand, vil og kan inden faade af Hogen.

Detle til Leberstelp under min haand og det
 Kongelige Gensvarermands Dagle.
 Tranquebar den 31.^e July 1843


W.C. Petersen

Skide
for Constabel
Frederik Newaldt
paa en Grund
beliggende ved
den nordlige
Voldgade her
i Byen.
Tranquebar

N: 1161

Wilhelm Christian Petersen
Fidelmoglig med det Kongelige
Gouvernement i Tranquebar

Gjør vitterligt. At for mig er fremkommet Constabel
Frederik Newaldt og samer begjært og maalt og sig til.
Skide en Grund beliggende med den nordlige Voldgade
saa i Lyen Tranquebar; si en sum frindom blann
eftermaal og befunden af følgende Figur og Afstrekning

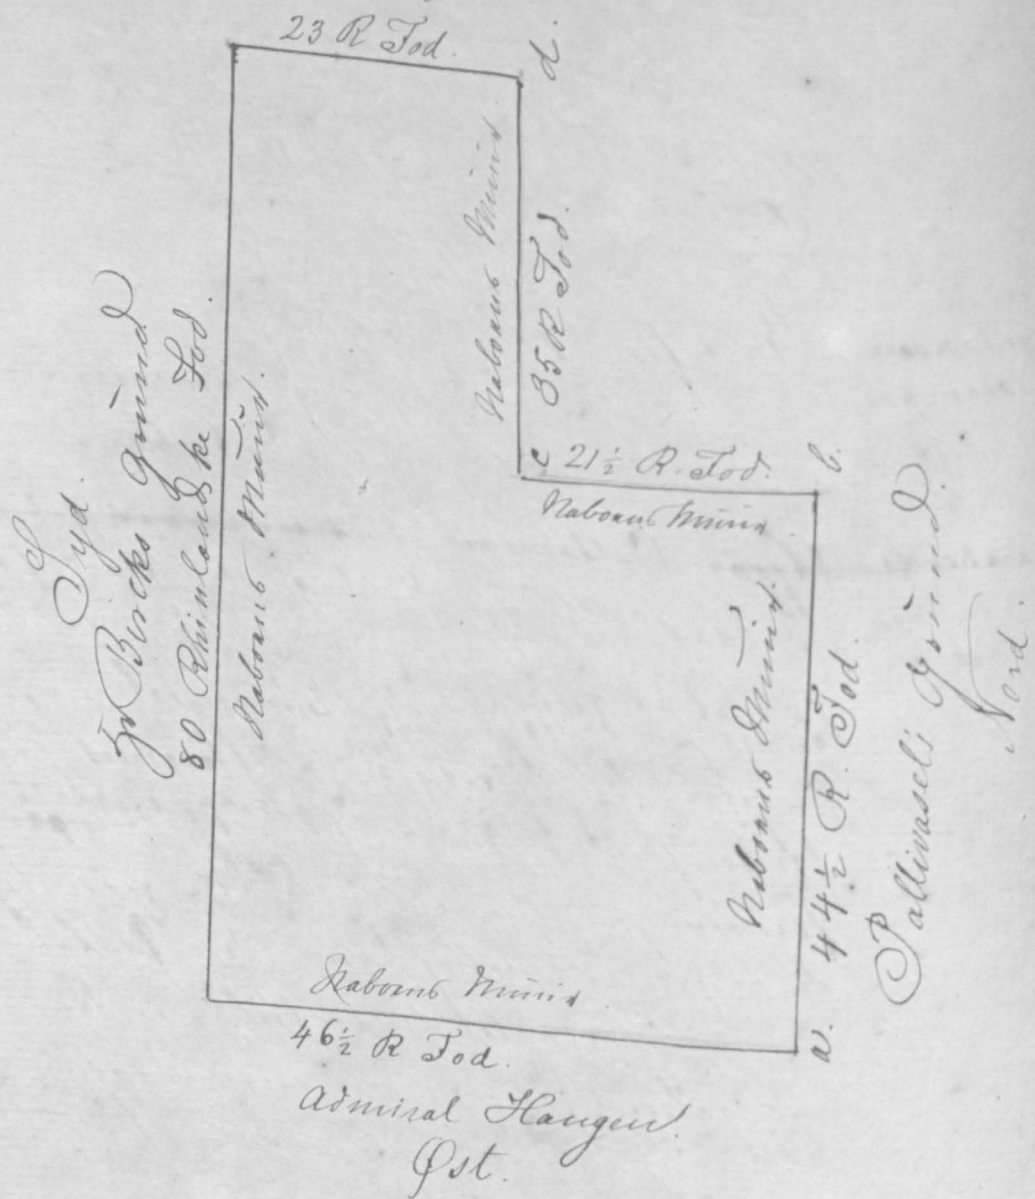

I West Front Syve og Tre Rhinlandske Tod.
" Ost Syvetyve og Seks og en halv do. do.
" Nord fra a til b. Syvetyve og Ti og en halv do. do.
" " b. . . . c. Syve og En og en halv do. do.
" " c. . . . d. Tredivs og Fem do. do.
" Syd Siirsindstyve do. do.

Alle Minne og Naboer i min egen med det Naboer
ere berettigede til at sam en Sandstam igjennem Grund
Og da Constabel Frederik Newaldt
for mig samer berigt sin lundige Ost og Ostongt til sam.
malde Grund samer Lungen Skidssat ar efterginnat, sam til
gjorde sam samer samer som en sam og Aringen med
dette tilfjende frindom som sam allar de kan gjore sig saa
nyttig som de best maa vil og kan inden frindom af Nogen
dette til Laabroffte indomme byvand og
det Kongelige Gouvernements Regl.
Tranquebar den 9^{de} August 1843.
W. C. Petersen

N: 1162

Wilhelm Christian Petersen
Fidelmoglig med det Kongelige
Gouvernement i Tranquebar

Gjør vitterligt. At for mig er fremkommet Nanna
Sivaia Pandaram og samer begjært og maalt og sig til.
Skide at frindom og Grund i Komara kovils Samnadi Gode
saa Porrear; si en sum frindom blann eftermaal og
befunden af følgende Figur og Afstrekning.



fiendemannen har givet og gjerder til alle Vider
 I Syd Front Halvfiendsindstyg og Femogen halv Rhind
 Nord Fiendsindstyg og Fire de Rhind
 Ost Fiendsindstyg og Een de Rhind
 West Fiendsindstyg og Otte og Een halv de Rhind

Og da bemaltes Kamassivaia Pandarum for mig
 saar bemalt sin lundige Ral og Alkomst til onannalthe Fiind
 og Grund, saar af Tongans Raltigfad ar eftergenat, saa de
 fjörde sam samad samma som an sam og Arningar med
 Ralt tilfjörund fiendum som sam allar de kan gjöre sig
 saa rigtig som de best mand med og kan inden faatala
 af Nogen.


Detta til Lebrophelp under min Gjaand og
 Tongelige Gjemmerumants Dag.
 Tranquebar den 5^{te} October 1843.

W. C. Petersen

N^o 1163.


Wilhelm Christian Petersen
 Fjeldmøgtig med det Tongelige
 Gjemmerumant i Tranquebar.

Gjör Vitterligt: At for mig ar frundom med Janbi-
 biammal og saar begjært og maalt og sig tilfjörde at
 Fiind og Grund i Mottugaden saa Pattangudy, hvi
 ar denna fiendom blamar eftermaalt og besuinden af
 folgende Figur og Høstrolning.

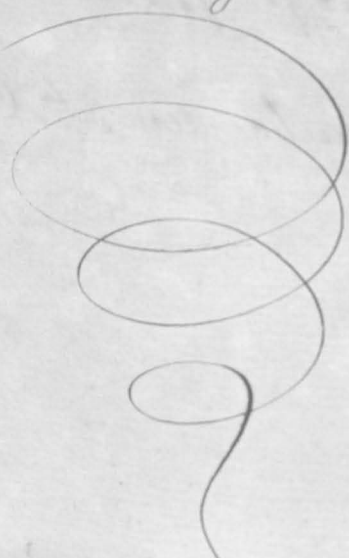

Sköde
 for Janbibiammal
 paa et Fluis
 og Grund i Mottugaden
 saa Gade paa
 Pattangudy

West
 Fiendmannen
 38 Rhind. Fod.

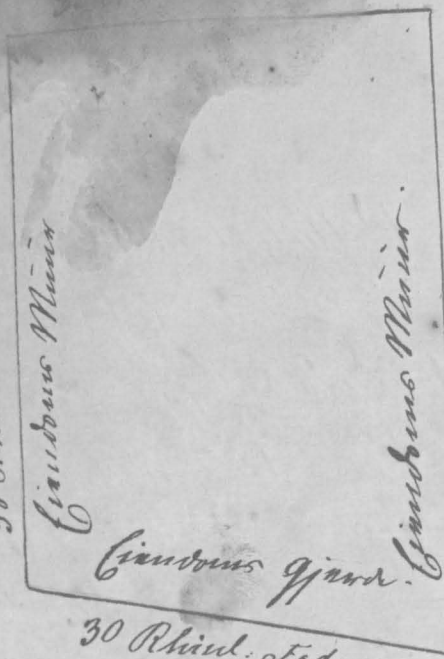

44 Rhindlandske Fod.
 Fiendmannen
 Ost

Musaburusens Kelluager
 Syd

I Nord Front Trediver Rhindlandske Fod
 " Syd Trediver de de
 " West Trediver og Otte de de
 " Ost Fyrgetyve og Fire de de

fiendemannen har givet Mure og Gjerdar til alle Vider.
 Og da bemaltes Janbibiammal for mig saar
 bemalt sin lundige Ral og Alkomst til onannalthe Fiind
 og Grund, saar af Tongans Raltigfad ar eftergenat, saa
 tilfjörde sam samad samma som an saar og Arningar med
 Ralt tilfjörund fiendum som sam allar de kan gjöre
 sig saa rigtig som de best mand med og kan inden faatala
 af Nogen.

Detta til Lebrophelp under min Gjaand og
 det Tongelige Gjemmerumants Dag.

Tranquebar den 5^{te} October 1843.

W. C. Petersen


Skøde.

for Kallimulla
Kahn Bakder
paa en Grund
beliggende i
Pallivasel
Gaden paa
Porreer.

N^o 1164.

Wilhelm Christian Petersen
Fuldmægtig med det Kongelige
Journamant i Tranquebar.

Gjøre Vitterligt. At for mig er fremkommet Kallimulla
Kahn Bakder og samer begjært og maalt og sig tilkjendt
en Grund beliggende i Pallivasel Gaden paa Porreer,
hvi er denne Grundens blaanen afstørmaalt og befinde
af følgende Figur og Afstøbning.

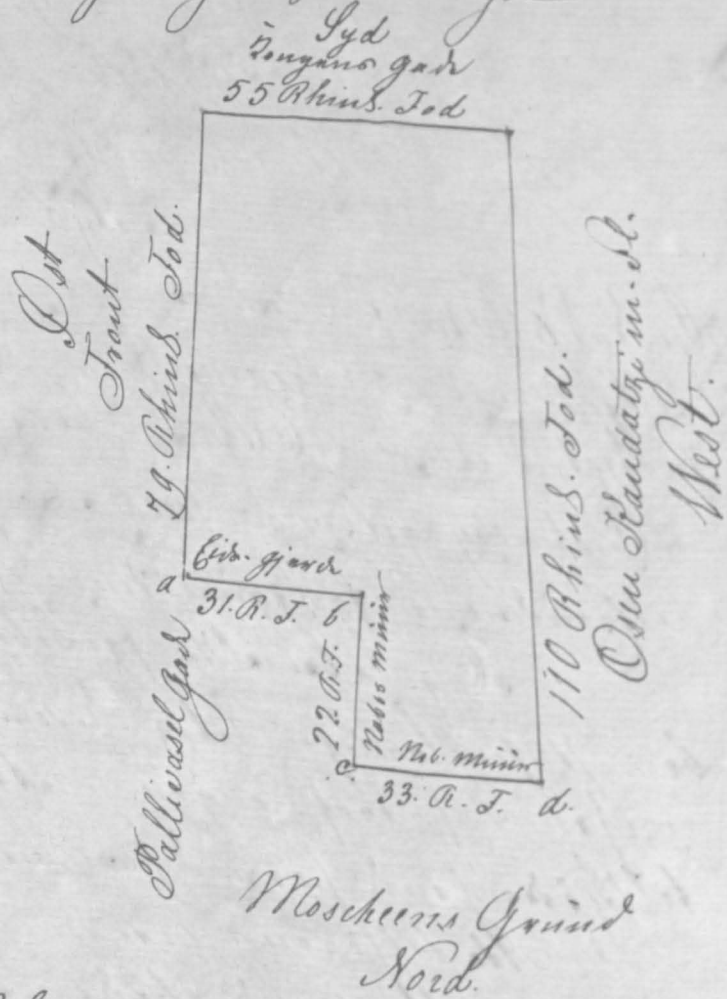

I Syd Halvtredsindstyve og Fem Rhinlandske Tod
Nord fra a til b Trediv og Een 10 . . .
" " b. & Tyve og To 10 . . .
" " c. d. Trediv og Tre 10 . . .
" Ost Front Halvfjendsindstyve og Ni 10 . . .
" West Et Hundrede og Ti 10 . . .
Sind man for en Gjænder til alle Videnskaber
med Nord fra b til c. og fra c. til d.
Og da bemalte Kallimulla Kahn Bakder
for mig samer bemist sin loutige Rod og Afstøbning til

omrindede Grund, forat Kongens Rattigsd er afstørmaalt,
jaa tilkjendes sam samer samer sin en sam og Arvinger
med Rette tilkjendes sin sam eller de han gjør sig paa
nødtig sin de budt mand vil og kan inden faatals af Nogen.

Sette til Lebskøft under min Gjænder og det Kongelige
Journamant i Tranquebar.

Tranquebar den 5. October 1843.


W. C. Petersen

N^o 1165

Wilhelm Christian Petersen
Fuldmægtig med det Kongelige Journamant i Tranquebar.

Skøde
for Naraianasami
sami Setty, Vin
af Pittunada
setty paa et
flum og Grund
beliggende i
admiral
Gaden i Byen
Tranquebar

Gjøre Vitterligt. At for mig er fremkommet Naraianasami
Setty Vin af Pittunada Setty og samer begjært og maalt og sig
tilkjendt et flum og Grund beliggende i Admiral Gaden i Byen
Tranquebar, hvi er denne Grundens blaanen afstørmaalt og
befinde af følgende Figur og Afstøbning.

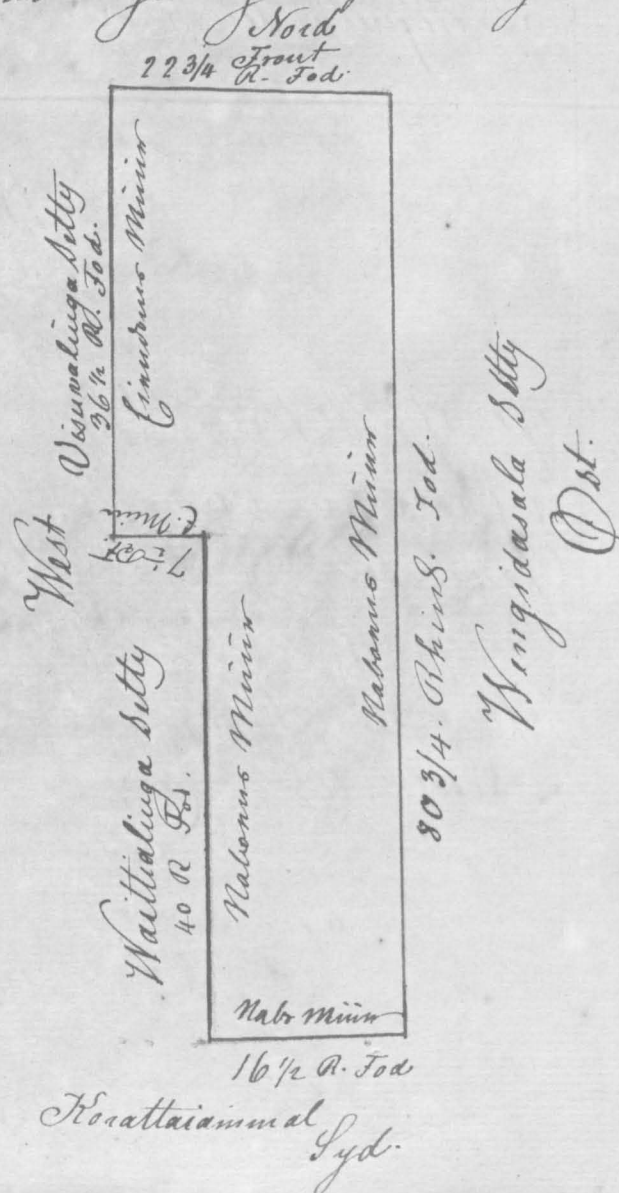


Skøde

for Kallimulla
Kahn Bakker
paa en Grund
beliggende i
Pallivasel
Gaden paa
Porrean.

N^o 1164.

Wilhelm Christian Petersen
Fuldmægtig med det Kongelige
Journamantal & Tranquebar.

Gjøre Vitterligt. At for mig er fremkommet Kallimulla
Kahn Bakker og samer begjært og maalt og sig tilgjældt
en Grund beliggende i Pallivasel Gaden paa Porrean,
hvi er denne grundens blamen afmærket og befinde
af følgende Signer og Måstrebning.

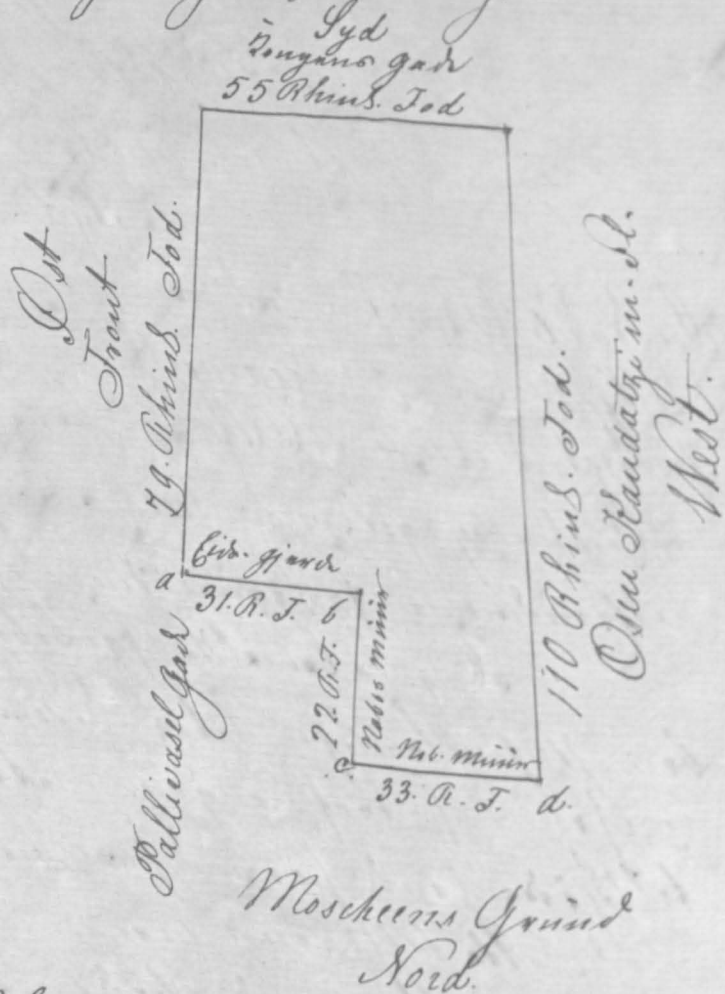

I Syd Halvtredsindstyve og Fem Rhinlandske Tod
Nord fra a til b Trediv og Een.
" " b. & Tyve og To.
" " c. d. Trediv og Tre.
" West Et Hundrede og Ti.
Sindes man for mig Gjorde til alle Videnskaber
mod Nord fra b til c. og fra c. til d.
Og da bemælte Kallimulla Kahn Bakker
for mig samer bemærkt sin loutige Rut og Ar. Bægt til


originalen Grund, somat Kongens Rattigfæd er afstang smat,
paa tilgjældt sam samer samer som nu sam og Arvingen
med Ratta tilførende sinden som sam eller de han gjør sig paa
nigtlig som de budt med vil og han inden Jantale af Nogen.
Dette til Ledrofte paa inden min tyand og det Kongelige
Journamantal & Tranquebar.
Tranquebar den 5. October 1843. W. C. Petersen

N^o 1165

Wilhelm Christian Petersen
Fuldmægtig med det Kongelige Journamantal & Tranquebar.

Skøde
for Nacaiasami
sami Setty, Noin
af Pittunada
Setty paa et
Lund og Grund
beliggende i
Admiral
Gaden i Byen
Tranquebar

Gjøre Vitterligt. At for mig er fremkommet Nacaiasami
Setty, Noin af Pittunada Setty og samer begjært og maalt og sig
tilgjældt at gjins og Grund beliggende i Admiral Gade i Byen
Tranquebar, hvi er denne grundens blamen afmærket og
befinde af følgende Signer og Måstrebning.

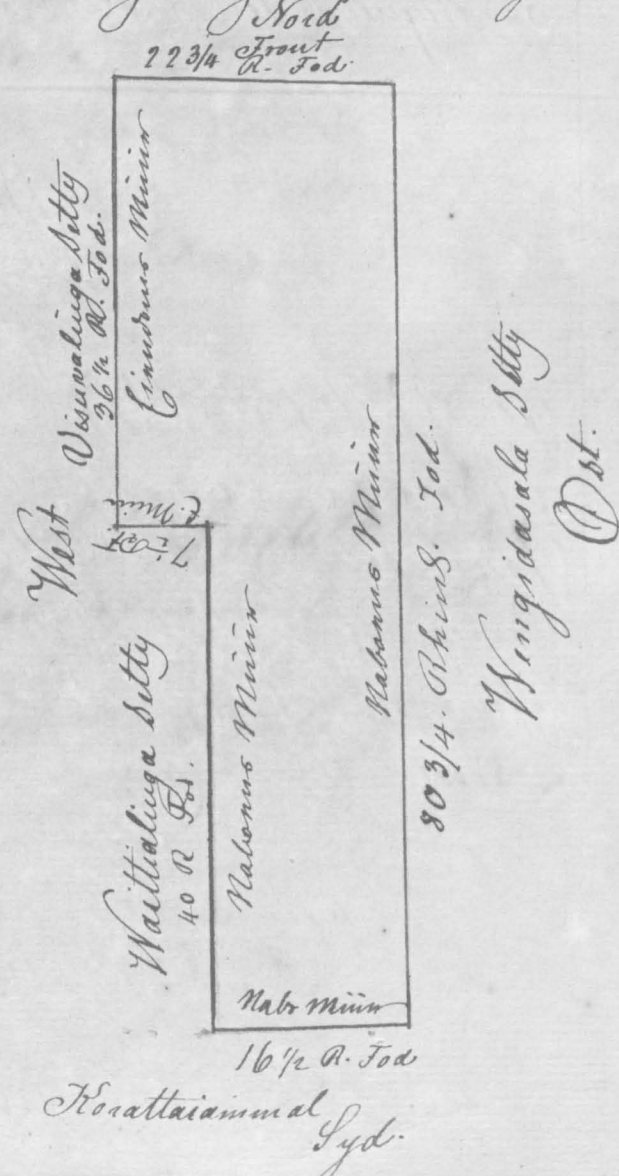



I Nord Front Tyve og To og Tre quart Rhinlandske Fod
 Syd. Fjorten og en halv do do
 Vest fra a til b. Tyve og en halv do do
 b. c. Tyve og en halv do do
 c. d. Trediver og Sex og en halv do do
 Ost Firsindstyve og Tre quart do do
 fiendommen har agna Minor med Højt fra b til c og
 fra c til d.

Og da bemeldte Nacaianasami Slette, Vin af
 Litteranda Slette for mig samer bemist sin lundige Slette
 og Altsamt til ommelede hjerne og Grund fjernt
 Kongens Rettigfad er afstignet fra tilfældes som
 færdig samer som nu sam og Arvinger med Rette til
 færdig fiendomme som sam aller de kan gøre sig saa rigtig
 som de bedst med vil og kan uden Gaatale af Magt.
 Slette til Læroftale under min hjaend og det
 Kongelige Gensvar maaenke Dagl.
 Tranquebar den 5^{te} October 1843.

W. C. Petersen
 No. 1166.

Wilhelm Christian Petersen
 Eftlægtig med det Kongelige
 Gensvar maaenke i Tranquebar.

Giv Vitterligt. At for mig er fremkommet Litteranda
 og samer begjæret om at og sig tilfældes at hjerne med
 Grund beliggende i Battavia Marekars Gade gaa
 Porrear, de er samer fiendomme blanen eftermaal og
 bafinden af følgende Tegn og Høftning.

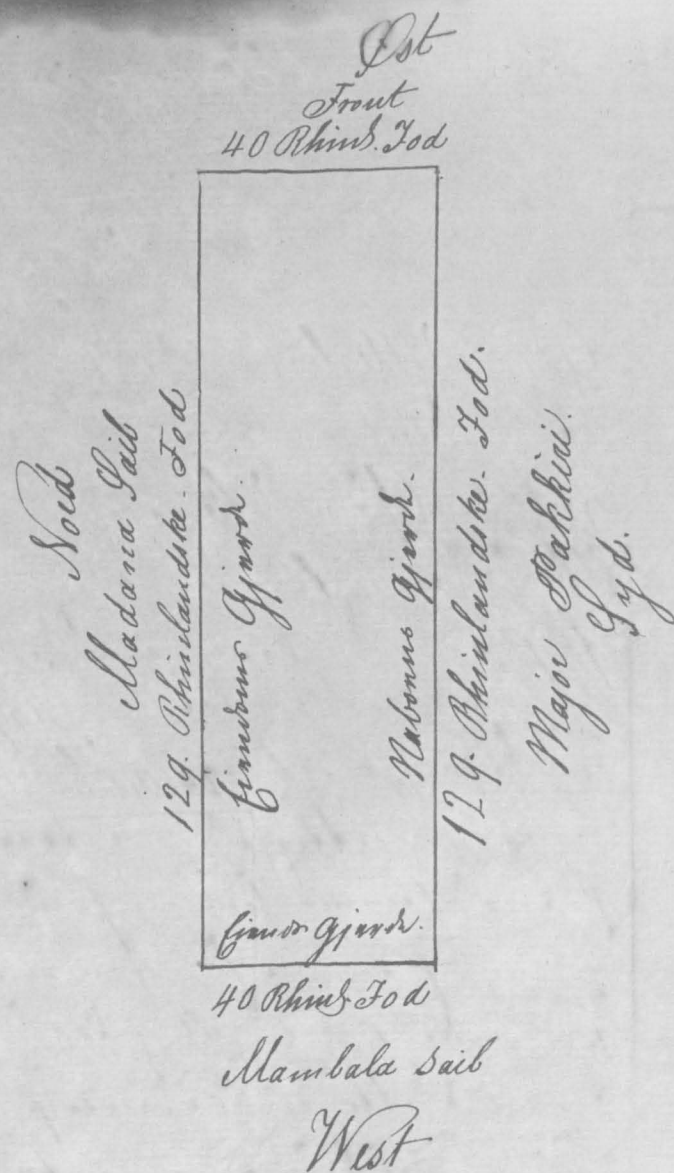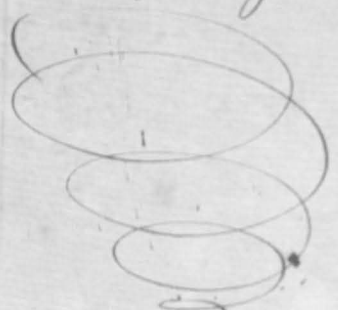

I Ost Front Tyve og To og Tre quart Rhinlandske Fod
 West Tyve og To og Tre quart do do
 Nord Et Hundrede Tyve og To do do
 Syd Et Hundrede Tyve og To do do
 Huset har agna Minor og Gjærder gaa alle Diere
 indtægen det sydlige Gjærd.

Og da bemeldte Litteranda for mig samer bemist
 sin lundige Slette og Altsamt til ommelede hjerne og Grund
 fjernt Kongens Rettigfad er afstignet, fra tilfældes
 som færdig samer som nu sam og Arvinger med Rette
 tilfældes fiendomme som sam aller de kan gøre sig saa
 rigtig som de bedst med vil og kan uden Gaatale af Magt.
 Slette til Læroftale under min hjaend og det
 Kongelige Gensvar maaenke Dagl.

Tranquebar den 5^{te} October 1843.


W. C. Petersen

Skio'de
 for Litteranda paa
 et Flus og
 Grund beliggende
 i Battavia
 Marekars Gade
 paa Porrear.

Skioðe
for Naraianusamy
Naik paa d. Hims
og Grund i
Punia Gaden
paa Ponear

Wilhelm Christian Petersen
Indkomligt med det Kongelige
Gouvernement i Tranquebar

Gjør Vitterligt: At for mig er fremkommet
samy Naik og samer bejart og maalt og sig tilfæ
hins og Grund beliggende i Punia Gaden paa Po
hvi er samer fiendene blaar eftermaalt og besun
af følgende Signer og Afstøbning.

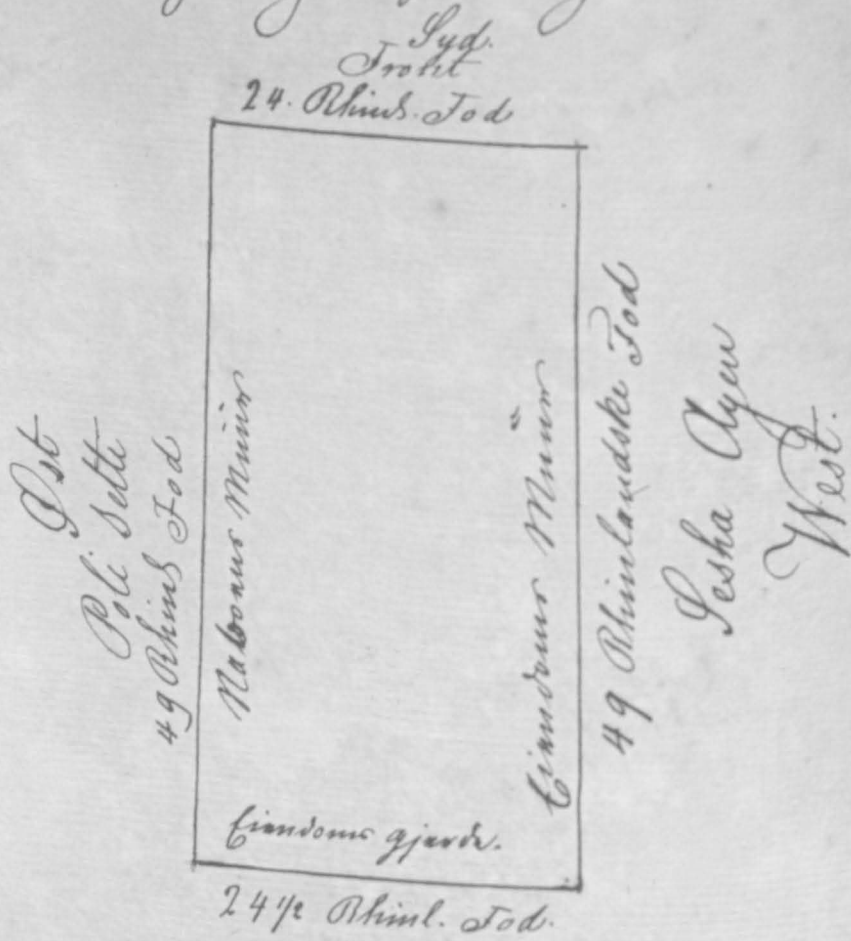

fiendemann far agne Mure og Gjerdet til alle
Sider indlaget mod Ost

beniøft sin Emlige Sak og Afkomst til ornamental at byins
og Grund forat Zinguns Rattigfæd er afstog indt paa
helt hjoers sam farvad samma paa en sam og Arvinger
med Rette tilfærende fiendene paa sam alle de den gjöre
sig paa mig sig paa d. badst mand vil og den inden Paatale
af Nogen

Atte til Labro stalt under min Jaard og
det Kongelige Gouvernements Ogl
Tranquebar den 5. October 1843.


W.C. Petersen
N^o 1168.

Skioðe

for Annammals
Litter Amundam
og Manikkam
paa en Grund
beliggende i Ad.
mural gade i
Byen Tranquebar

Wilhelm Christian Petersen
Indkomligt med det Kongelige
Gouvernement i Tranquebar.

Gjør Vitterligt: At for mig er fremkommet Annammals
Litter Amundam og Manikkam og sam bejart og maalt
og sam helt hjoers er Grund beliggende i Admiral Gade
for i Byen Tranquebar; hvi er samer fiendene blaar
eftermaalt og besunden af følgende Signer og Afstøbning

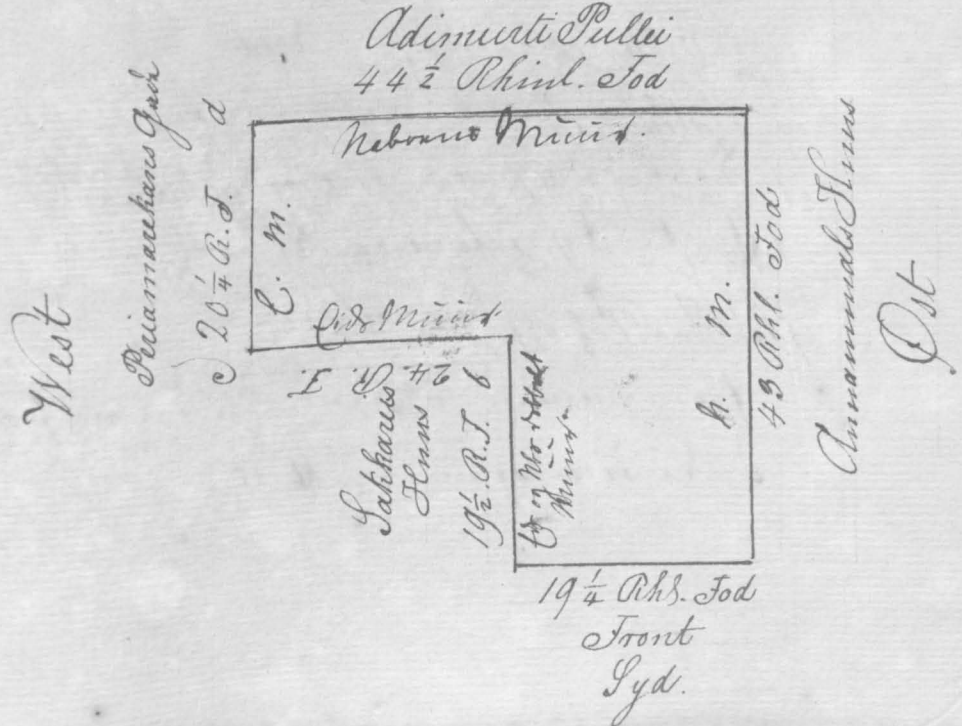

I Nord Syrgetyve Rhinlandske Fod
 Syd Front Bitten og en quart. do. do.
 West fra a til b Bitten og en halv do. do.
 " " b c Tyve og Fie. do. do.
 " " c d Tyve og en quart do. do.
 Ost Syrgetyve og Fie. do. do.
 Muren i Nord og Ost side til Malanava og de innre
 Mure tilføie sammen.

Og da bemeldte Annumale Vetter Amsterdam og
 Maarkant for mig som beviist sin lemlige skat og Almindel
 selbommalede Grund, snorad Sengene dethis er efter
 givet, saa tilkjendes dem færdig samme som en dem og
 Arvinger med skatte tilføiende færdig som de bære
 gjøre sig som rigtig som de bære maad, millig og liden
 inden fra tale af Nogen.

Dette til Lubrostatte i under min Gaard og
 det Kongelige Gensammanne Dag.
 Tranquebar den 21. November 1743.


W. C. Petersen

Skjøde
 for Simivasagw
 og Maleperumal
 paa et Flus og
 Grund beliggende
 i den østlige Ende
 her i Byen Tranquebar

N^o 1169.
 Wilhelm Christian Petersen
 Indlemstlig med det Kongelige
 Gensammanne i Tranquebar

Ljöv vitterligt: At for mig er fremkommet Simivasagw
 og Maleperumal og som beviist og maalt og som tilkjend
 at hines med tilliggende Grund beliggende i den østlige
 Ende her i Byen Tranquebar, thi er denne færdig blanen
 eftermaal og befunden af følgende Figur og Afteckning

[Handwritten signature]

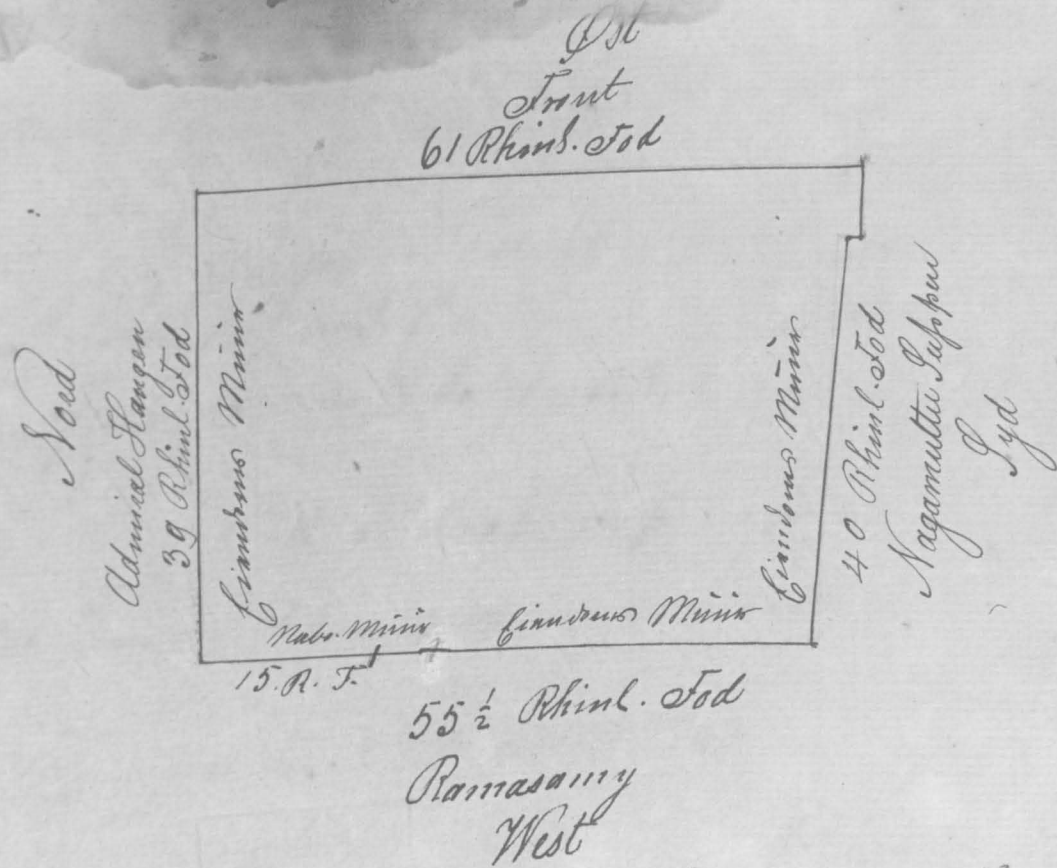

I Ost Front Tredsiendstyve og en Rhinlandske Fod
 West Halvtredsiendstyve og Fem og en halv do. do.
 Nord Tredie og No. do. do.
 Syd Syrgetyve.
 Lindemanns far og sin Mure
 indtogen 15 Fod


Maleperumal. for
 Compt til ommaalede
 eftergivet, saa til
 som maalt til
 rigtig som de bære
 Gaard og del

Headning 16 198
 497, 499, 503, 505, 513, 515, 517
 521, 523, 527, 531, 533, 535
 538
 198
 212

Petersen.

Skjode
for Supparaya
Pullei fra et Hjørn
og Grund beliggende
i Admiral Gaden
i Nye Tranque-
bar.

Wilhelm Christian Petersen
Siktemogtig med det Kongelige
Gjennærnamnt i Tranquebar.
Gjør Vitterligt. At for mig er fremkommet Supparaya
Pullei og samer begjært og maalt og sig tilstjød at tjene
med tilliggende Grund beliggende i Admiral Gade
i Byen Tranquebar, Hvi er denne fiendene blaar afstærmaalt
og befinde af følgende Sign og Afstærkning

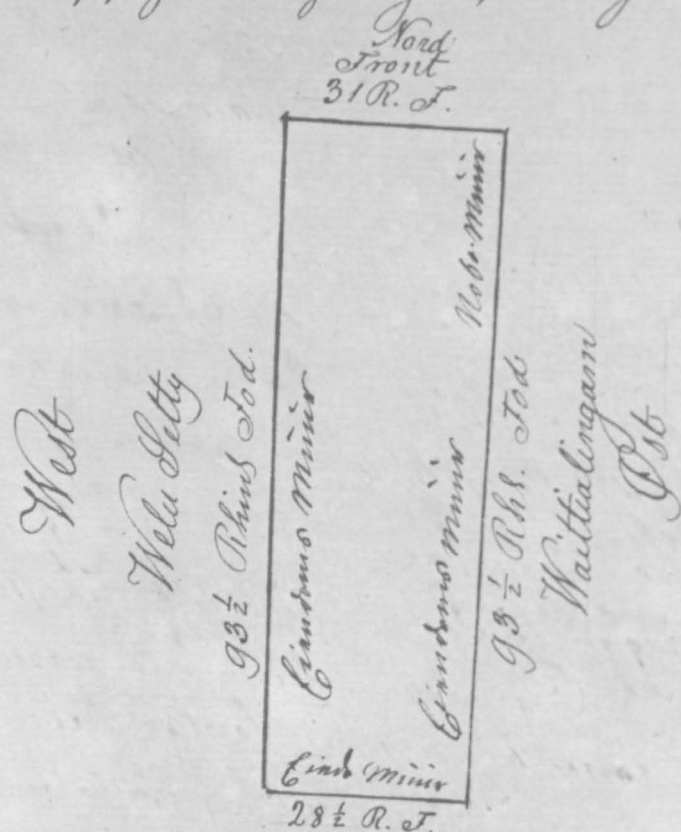

Welu Setty. Saminadan
Syd.

I Nord Front Trediv og En Rhinlandske Tod
" Syd Tyve og Otte, og en halv. . . . de. . . de.
" West Halvfemsindstyve og Tre og en halv. de. . de.
" Ost Halvfemsindstyve og Tre og en halv. de. . de.
fiendene men far egen Minir fra alle Sider indtagen
19 Tod Minir med Ost.

Og da bemeldt Supparaya Pullai for mig samer
bærst. Sin lundige Sat og Afstærkt til onanmalede tjene og

Grund, samer Kongens Skattefad er afstærket, saa tilstjød
samer samer samer som er sam og Arvinger med Satta
tilliggende fiendene som sam allar de kan gjør sig saa rigtig
som de bærst maalt vil og kan inden fra tale af Nogen.
Dette til Læstehelp i under min haand og det
Kongelige Gjennærnamnt i Dagle.

Tranquebar den 21. November 1843.


W.C. Petersen

Skjode
for Rama Naik
paa et Hjørn
og Grund i alle
Gade paa Eukittan
chery.

Wilhelm Christian Petersen
Siktemogtig med det Kongelige
Gjennærnamnt i Tranquebar.

Gjør Vitterligt. At for mig er fremkommet Rama Naik
og samer begjært og maalt og sig tilstjød at tjene med
tilliggende Grund beliggende i Allen Gade paa Eukittan
chery, Hvi er denne fiendene blaar afstærmaalt og
befinde af følgende Sign og Afstærkning.

Nord
Front
20 3/4 R. F.

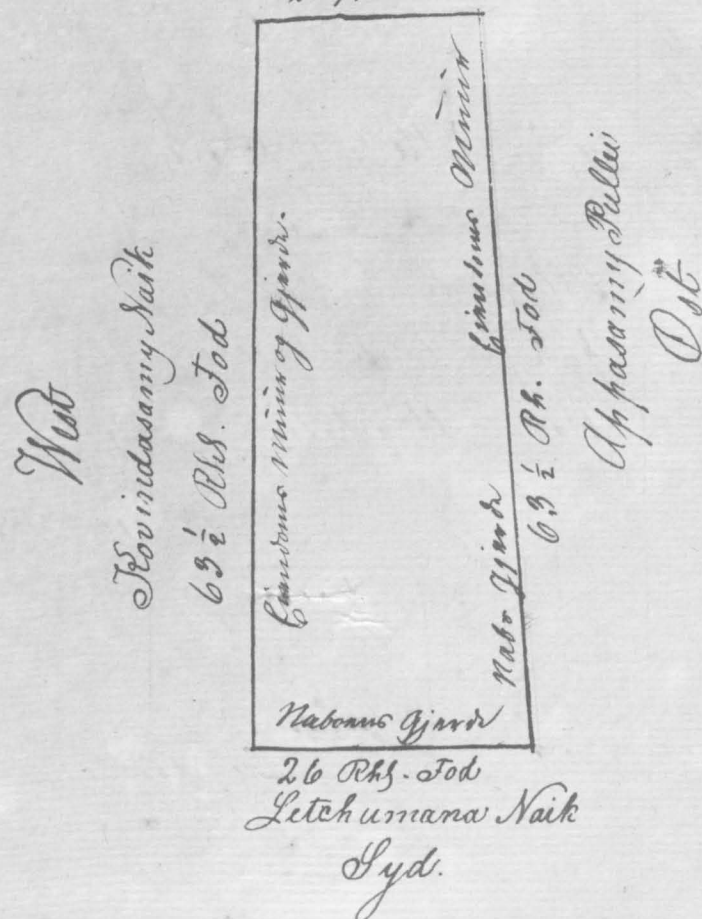

Naboms Gjend
26 Rhin. Tod
Letchumana Naik
Syd.

I Nord Front Tyve og tre quart Rhinlandske Fod
 Syd Tyve og Sex de de
 West Tredsiendstyve og Tre og en halv de de
 Ost Tredsiendstyve og Tre og en halv de de

fiindommen for ager Mure og Gjerdet til alle Vind
 indtagen det sydlige og østlige Gjerd.

Og da bemeldte Rama Naik for mig samer bemist
 sin landlige Sat og Alkonge til ommelede hjerne og Grund,
 foraf Kongens Rattigfod er eftergivet, saa tilføjer sam
 foraf samme som en sam og Arvinger med Rette.
 tilføjer fiindom som sam eller de kan gøre sig saa rigtig
 som de bedst maad vil og uden Gaade af Nogen.

Detta til Læsestelp under min Gaand og det
 Kongelige Gouernamants Pogl.

Tranquebar den 21. November 1843.

W.C. Petersen.


Skjøde
 for Rama Ayer
 paa et Flus og
 Grund beliggende
 i Tendapari Ak.
 Kiragarams Gade
 paa Eukittanchery

Nº 1172.

Wilhelm Christian Petersen
 Indkommet med det Kongelige
 Gouernamant i Tranquebar.

Gjør Vitterligt. At for mig er fremkommet Rama Ayer
 og samer begjært og maalt og sig tilføjer at hjerne med
 tilføjer Grund beliggende i Tendapari Ak Kiragarams
 Gade paa Eukittanchery, de er denne fiindom blamen
 eftermaalt og befinde af følgende Signer og Afstrekning

Wengidasa Ayer
 270 Rhl. Fod

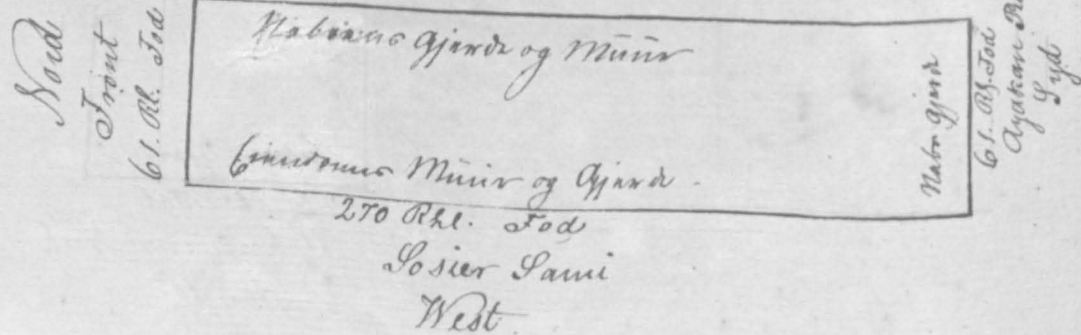

I Nord Front Tredsiendstyve og En Rhinlandske Fod
 Syd Tredsiendstyve og En de de
 West To Hundrede og Halvfierstyve de de
 Ost To Hundrede og Halvfierstyve de de

Den næstlige Mure og det næstlige Gjerd er fiindommen
 de øvrige er Nabens tilføjer.

Og da bemeldte Rama Ayer for mig samer bemist
 sin landlige Sat og Alkonge til ommelede hjerne og Grund,
 foraf Kongens Rattigfod er eftergivet, saa tilføjer sam
 foraf samme som en sam og Arvinger med Rette tilføjer
 fiindom som sam eller de kan gøre sig saa rigtig som de bedst
 maad vil og uden Gaade af Nogen.

Detta til Læsestelp under min Gaand og det
 Kongelige Gouernamants Pogl.

Tranquebar den 21. November 1843.

W.C. Petersen.

Skjøde

for allikander
 paa et Flus
 og Grund
 beliggende
 i Pallivasel
 Gade heri Byen
 Tranquebar.


Nº 1173.

Wilhelm Christian Petersen
 Indkommet med det Kongelige
 Gouernamant i Tranquebar.

Gjør Vitterligt. At for mig er fremkommet Allikander
 og samer begjært og maalt og sig tilføjer at hjerne og tilføjer
 grund Grund beliggende i Pallivasel Gaden heri Byen
 Tranquebar, de er denne fiindom blamen eftermaalt
 og befinde af følgende Signer og Afstrekning.

West

Siina Puller
 111 1/2 Rhin. Fod

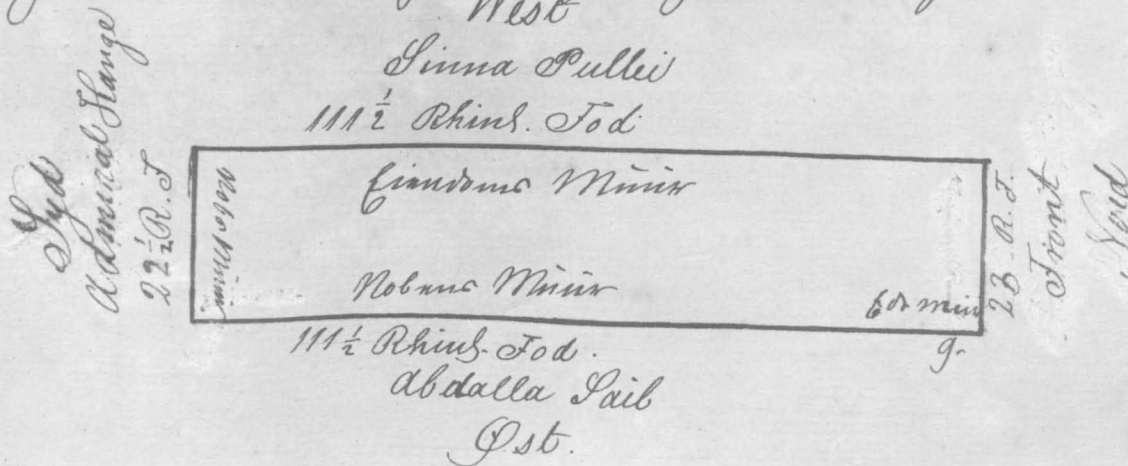


fiindommen far ager Minne og Gjerdet til alle Dier
 indtaget det sydlige og østlige Gjerdet.

Og da bemeldte Rama Naik for mig samer bemist
 sin landige Nat og Alkonge til ommelede Gjerd og Grund
 som af Kongens Rattigfod er eftergivet, saa delgjorde sam
 som af samme som en sam og Arvinger med Rette
 tilførende fiindom som sam eller de kan gjøre sig saa rigtig
 som de bedst maad vil og inden faatal af Nogen.

Dette til Lægholpe under min Gaard og det
 Kongelige Gjornormants Bgl.

Tranquebar den 21^{de} November 1843.

W. C. Petersen.


Skjøde
 for Rama Ager
 paa et Flue og
 Grund beliggende
 i Tendapahi Ak.
 Kiragarams Gade
 paa Eukittanchery

N^o 1172.

Wilhelm Christian Petersen
 Indlemogtig med det Kongelige
 Gjornormants i Tranquebar.

Gjør Vitterligt. At for mig er fremkommet Rama Ager
 og somer begjært og maalt og sig delgjorde at Gjerd med
 beliggende Grund beliggende i Tendapahi Akkiragarams
 Gade paa Eukittanchery, de er denne fiindom blamen
 eftermaalt og befinde af følgende Signer og Udskrivning

Wengidasa Ager
 270 Ral. Tod

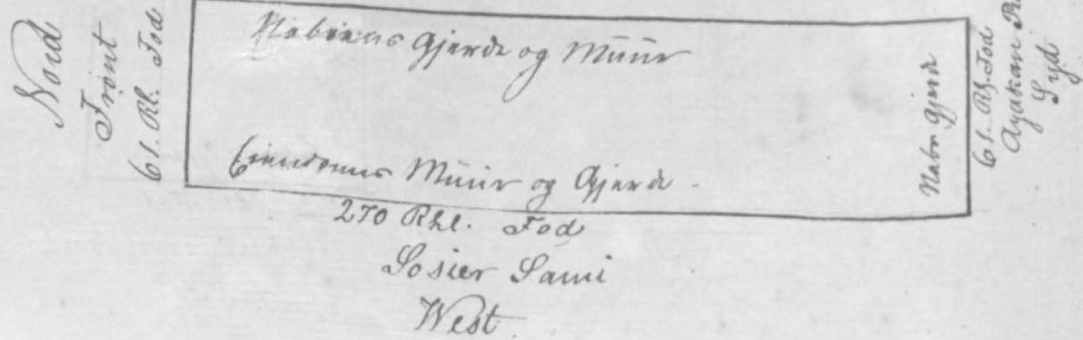

I Nord Front Tredeindstyve og En Rhinlandske Tod
 Syd Tredeindstyve og En de de
 West To Hundrede og Halvfiersindstyve de de
 Ost To Hundrede og Halvfiersindstyve de de

Den næstlige Minne og det næstlige Gjerd er fiindommen
 de omrige er Nabr. og delgjorde.

Og da bemeldte Rama Ager for mig samer bemist
 sin landige Nat og Alkonge til ommelede Gjerd og Grund
 som af Kongens Rattigfod er eftergivet, saa delgjorde sam
 som af samme som en sam og Arvinger med Rette delgjorde
 fiindom som sam eller de kan gjøre sig saa rigtig som de bedst
 maad vil og inden faatal af Nogen.

Dette til Lægholpe under min Gaard og det
 Kongelige Gjornormants Bgl.

Tranquebar den 21^{de} November 1843.

W. C. Petersen.

Skjøde

for allikander
 paa et Flue
 og Grund
 beliggende
 i Pallivasel
 Gade heri Byen
 Tranquebar.

N^o 1173.


Wilhelm Christian Petersen
 Indlemogtig med det Kongelige
 Gjornormants i Tranquebar.

Gjør Vitterligt. At for mig er fremkommet Allikander
 og somer begjært og maalt og sig delgjorde at Gjerd og beliggende
 Grund beliggende i Pallivasel Gaden heri Byen
 Tranquebar, de er denne fiindom blamen eftermaalt
 og befinde af følgende Signer og Udskrivning.

Siina Puller

111 1/2 Rhin. Tod

Admiral Hange
 22 R. F.

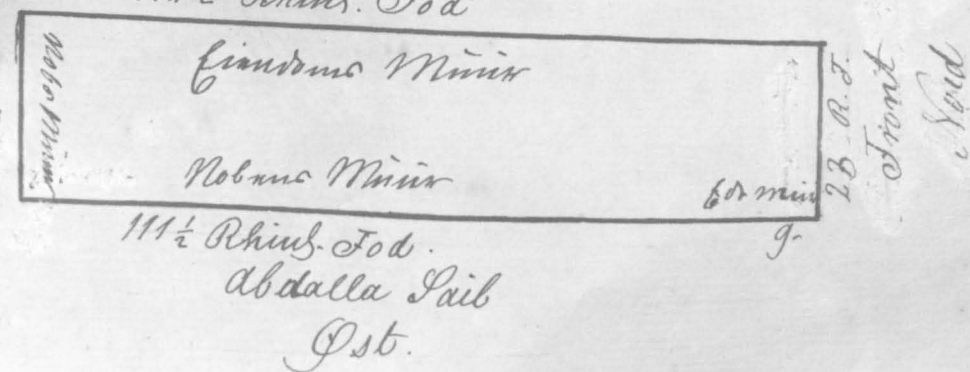

I Nord Front Tyve og Tre Rhinlandske Fod.
" Syd Tyve og To og en halv do . . . do.
" Ost Et Hundrede og Elleve og en halv . . . do . . . do.
" West Et Hundrede og Elleve og en halv . . . do . . . do.
frindommen far ager Mire med Hast og med Ost
9 Rhins. Fod.

Og da bemeldte Allikander for mig samer beviist
sin lovlige Ret og Alkomst til omrindede Gårde og Grunde
særaf Kongens Rattigfæd er afsterginat, saa tilfjordes
saa samer samer som en sam og Arvinger med
Ratta tilførende frindom, som sam allar de timen gjør
sig saa rigtigt som de bader med mil og kan inden foratals
af Nogen.

Detta til Læroftelpi under min hjaand og det
Kongelige Goimarrumants Dagle.

Tranquebar den 21.^{de} November 1843

W. C. Petersen

Skøde
for Allimantkander
paa et Hums og
Grunde beliggende
i Naguda Gaden
her Byen Tranquebar.

No. 1174.

Wilhelm Christian Petersen
Erløvsogtig med det Kongelige
Goimarrumant i Tranquebar.

Gjør Vitterligt: At for mig er framkommet Allimant.
Skander, og somer begjært gemaalt og sig tilfjodt at tyim
med tilliggende Grunde beliggende i Naguda Gaden her
i Byen Tranquebar, lfi er disse frindom blannen
afsternaalte og befinde af følgende Signer og Afstrebning



I Nord Front Tredivo Rhinlandske Fod.
" Syd Tyve og Tre do . . . do.
" West. fra a til b. Femten og en halv . . . do . . . do.
" . . . b . c. Fem og en halv . . . do . . . do.
" . . . c . d. Tyve og Ni do . . . do.
" Ost Tyve og Tre do . . . do.

frindommen far ager Mire til alle Rides indlag
med Ost 24. R. F. der tilføre Halsorn.

Og da bemeldte Allimantkander for mig samer
beviist sin lovlige Ret og Alkomst til omrindede Gårde
og Grunde særaf Kongens Rattigfæd er afsterginat, saa
tilfjordes saa samer samer som en sam og Arvinger
med Ratta tilførende frindom, som sam allar de kan gjør
sig saa rigtigt som de bader med mil og kan inden foratals
af Nogen.

Detta til Læroftelpi under min hjaand og det
Kongelige Goimarrumants Dagle.

Tranquebar den 21.^{de} November 1843

W. C. Petersen

N^o 1175.

Spjodv


anmal paa et
Hues og Grund
beliggende Prind
Jørgens Gaard her
i Ryger Tran:
gribbar. —

Wilhelm Christian Peter

Frederiksdag med det Kongelige
Gjæstgæsthusets Tranquiliter

 mal og samer begjort ogsaa at se tilføjet at Hjør
 og Grund beliggende i Prindsen Fjergens Gade i Byen Tran-
 quebar; der er ingen grundene blivne efterseende og be-
 fundne af følgende Ligning og Højst Ligning.

Nord.
Prumalkovils. Page der.
108 1/2 R. Tod.

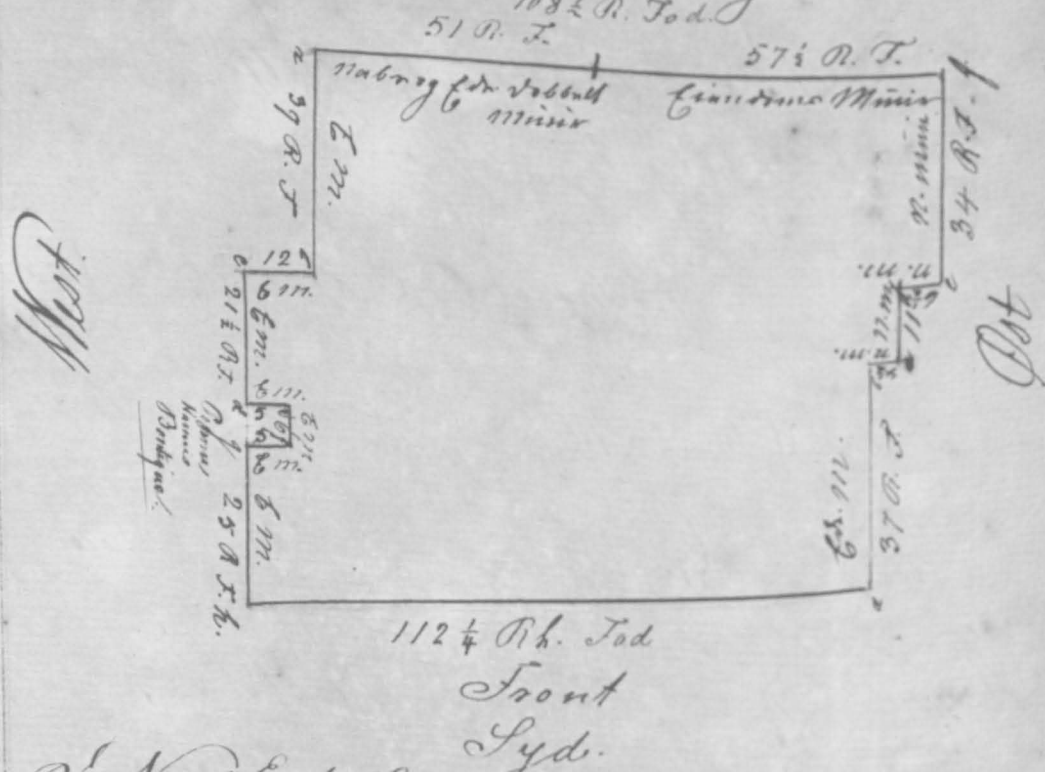

1 Nord Et Hundred of Otto of en halv Rhins. 100.

" Syd Front Eet Hundred og Tolv of inquant. &c.

" Post fra a. til b. Fredning og Syv

" " c. Pine og en halv .

" " " " Dr. Ellere 30. 52

4 d. v. Texogen halb. 30 80

West
c. f. Tredive of Fire

" West " a. b. Indawog de Rhilandskwe Lee

" " b e Tolu 90

" " c. d. Tyve og Een og en halv ²
 " " d. c. ²

of Six

I West gienget og Tern Rhinlandske Fod.

" " " g. h. Tyve og Tem. 00 00


Og da bemeldte Jahrbuchiaermal for mig fæm

Ikke til Livofstille under min Gaand
til Kongelige Gæstgæsthusets Kgl.

Tranquebar den 30^{te} November 1843.

W. C. Petersen

N^o 1176

Wilhelm Christian Petersen


Gjort Vitterligt: Et for mig er fremkommet Appaal
Wierappa Puller og samer begjært og maalt og sig til Gjort
at tjene med tilliggende Grunds beliggende i Laxar-
gaden for i Byen Tranquebar, thi er disse Grunden
blaar afhermaal og befinde af følgende Sign og
Afgrænsning-

Ost
Front
41 Rhind. Tod

Nord
Mikandw Pullu
86 1/2 Rhind. Tod.

Grindene Mürer

Grindene Mürer
96 1/2 Rhind. Tod
Laffelt. Hinkel
Lyd.

Grindene Mürer

41 Rhind. Tod
Laffelt. Hinkel
West.

I Ost Front Tyrgetyve og Een. Rhindlandsk Tod
West Tyrgetyve og Een. do. do
Nord Firsindstyve og Sex og en halv. do. do
Lyd Firsindstyve og Sex og en halv. do. do
Grindene man far agne Mürer gaa alle Vider.

Og da bemaltes Afspake Werappa Pullu
for mig far bemalt sin lomme Rude og Adkomst til omme
mellem Grind og Grind som en Længde Rude og efter
givet, som tilføjet den forrest samme som en sam og
Arbejder med Rude tilføjet Grinden som sam eller
de kan gøre sig nyttig som de best med, vil og kan inden
Jaatide af Nogen.

Lette til Labroftelp inden min gaard og det kongelige

Gouvernementet Rygl.

Tranquebar den 30. November 1843

W. C. Petersen.

Skøde

for Mier Laib og
Miramadam og
et Hus og Grund
beliggende
i Pallivasel Gade
gaa Porrean

Gjov Vitterligt. At for mig er samkommet Mier Laib
og Miramadam og sam begjært og maalt og den tilføjet
et hus og Grund beliggende i Pallivasel Gade gaa
Porrean, hse er den fineste blomme efter maalt og
bafunden af følgende Figur og Mønstering.

West
Front
93 1/2 Rhind. Tod

Lyd.
Miramadam Mürer

41 R. F.

6 M.
Nt. Mürer og Gj.
95. R. F.

6. G. F.
38. G. F.
Nord.

Madana Laib.

Ost.

I West Front Halvfemsindstyve og Tre og en halv Rhind. Tod
Ost Halvfemsindstyve og Fem. do. do
Lyd Tyrgetyve og Een. do. do
Nord Tredeve og Otte. do. do

Grindene man far agne Mürer og Gjorde
gaa alle Vider indtagen med Ost.

Og da bemaltes Mier Laib og Miramadam
for mig sam bemalt den lomme Rude og Adkomst til
ommalte Grind og Grund som en Længde Rude og
fod er aflæst, som tilføjet den forrest samme
som en sam og Arbejder med Rude tilføjet
Grinden som den eller de kan gøre sig
nyttig som de best med, vil og kan inden
Jaatide af Nogen.

Lette til Labroftelp inden min

General og det Kongelige Gensvarsmænds Regl.

Tranquebar den 17^{de} Februar 1844.


W. C. Petersen.

Skøde
for Arunasala
Setty paa et Huse
og Grund betag.
Gade i Admiral
Gaden i Løjen
Tranquebar.

N^o 1178.

Wilhelm Christian Petersen
Fuldmyndig med det Kongelige
Gensvarsmænds Tranquebar

Gjør Vitterligt: At for mig er fremkommet
Arunasala Setty og samme begjort og maalt og sig
tilføddet at hyrie med tilliggende Grund betag.
gunde i Admiral Gaden for Tranquebar.
Hv er disse fienderne blaar
fiender af følgende Sign

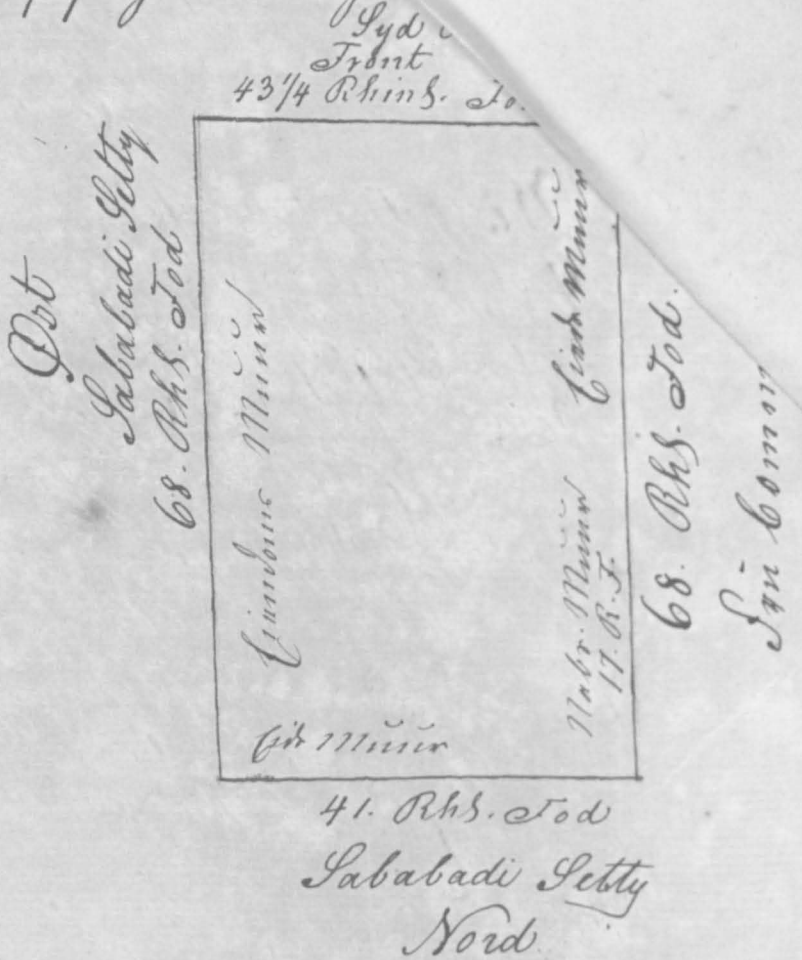

I Syd Front Tyrgetype og en quart Rhinlandske Tod
Nord Tyrgetype og En
Ost Tredindstyre og Otte
West Tredindstyre og Otte

fienderne som ager Minn og alle Rhinlandske
Lagen 17 Tod Minn i West.


Og da bemælte Arunasala Setty for mig samme
bemælte sin kongelige Skat og Adhæst til ommevælte hyrie
og Grund som af Kongen Skatlig som er afløst og
for tilføddes samme samme som en sam og Adh.
minger med alle tilføddes fiender som en allan
de kan gøre sig som nyttig som de bedst kan med og kan
inden for alle af Nogen.

Alle til Lærosthelpe inden min hyrie
og det Kongelige Gensvarsmænds Regl.
Tranquebar den 17^{de} Februar 1844.
W. C. Petersen

N^o 1179.

Wilhelm Christian Petersen
Fuldmyndig med det Kongelige
Gensvarsmænds Tranquebar

Gjør Vitterligt: At for mig er fremkommet
Manikkam Holendammal og Arokkiam og samme
begjort og maalt og som tilføddet at hyrie og tilliggende
Grund beliggende i Løjen og Løjen gaa Welipaleam,
Hv er disse fienderne blaar afløst og beliggende
af følgende Sign og West

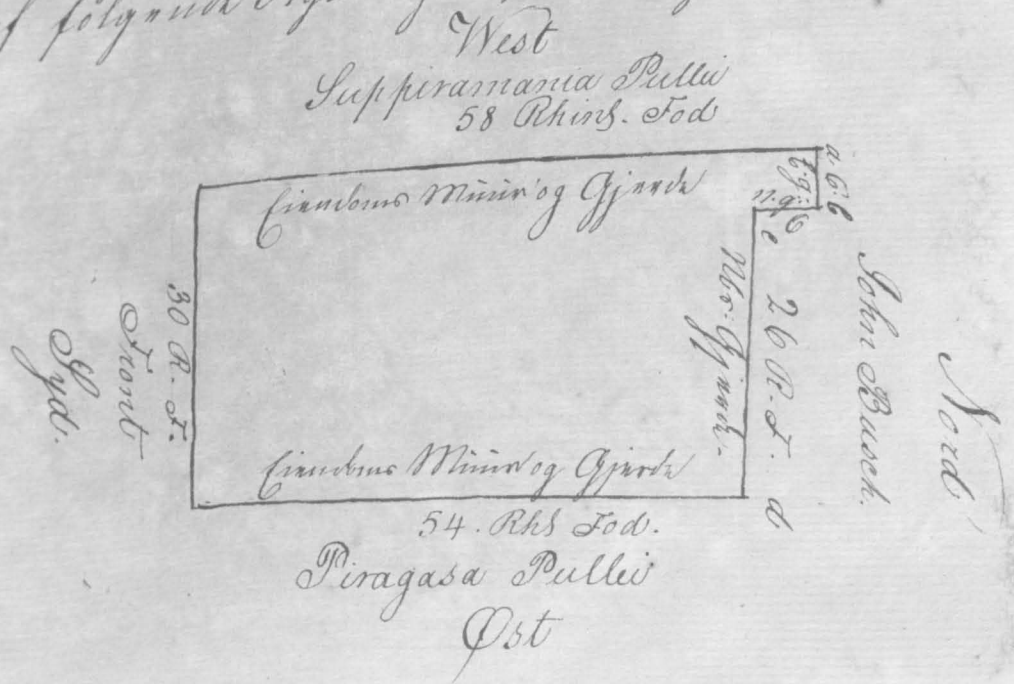


Suppiramania Pullu
58 Rhb. Tod

Peragasa Pullu

Lyd

Syd
Front
37. R. J.

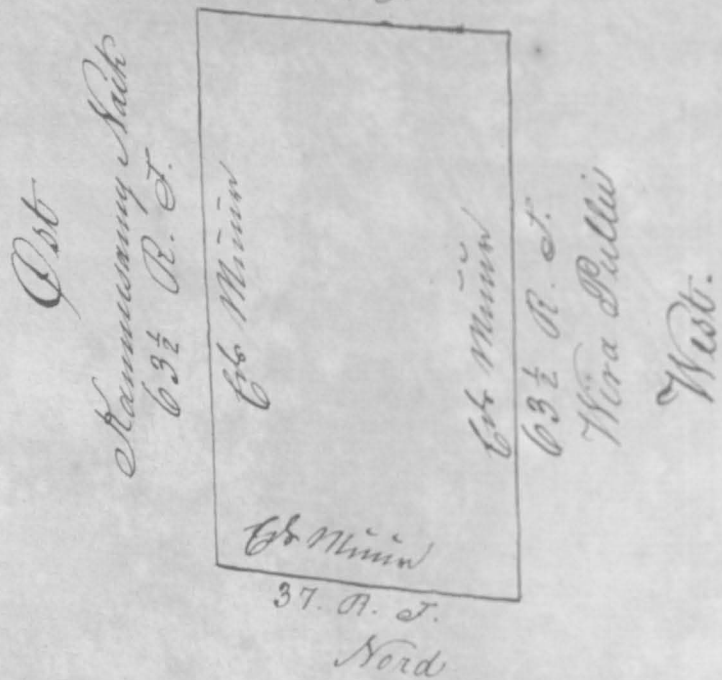

1 Syd Front Tredive og Syv Rhinlandske Told
 Nord Tredive og Syv de . . de
 Ost Tredindstyve og Tre og en halv . . . de . . de
 West Tredindstyve og Tre og en halv . . . de . . de
 Piben! Gindommen farveger Minnege alle

Og da bemeldte Karainasamy Lette for mig
foranbragte sin lortige Ad og Ollomigt til en gammel
Minquial, som af Bengalen Rettigfad er eftergjort
for til Guds søn som gammel samme som en gammal og
Krimingens med alle tilførende Lianen, som han
allan de kan gjøre sig for rigtig som de belyst med
aril og kan i den Paatal af Negen.


Takke til Læsehjælp inden min fyndesdag det
 kinglye Gjemmenamnets Regl.
 Tranquebar den 17.^{de} Februar 1844.
 W. C. Petersen

Skide

for Lieutenant
Ramaalinga Saik
og Muttusamy Saik
paa et Hems og
Grund beliggende
i Pulluackovils
Gaard paa Pudu-
palam. —

Gjör Vitterligt: At för mig nu framkommit indianskt
Lieutenant Pamalinga Kark og Mattusamy Kark
og samt bagård og mark og den del af Jorden af Grunden og
Grunden beliggende i Pulletiaarkovils Gade nær Pudupar.
Seam, thi nu den fræd om blæst af mark og befrugt
den af følgende Figur og Udførelse:—
Lyd

S. Syd
Front
183 Rhs. Fod

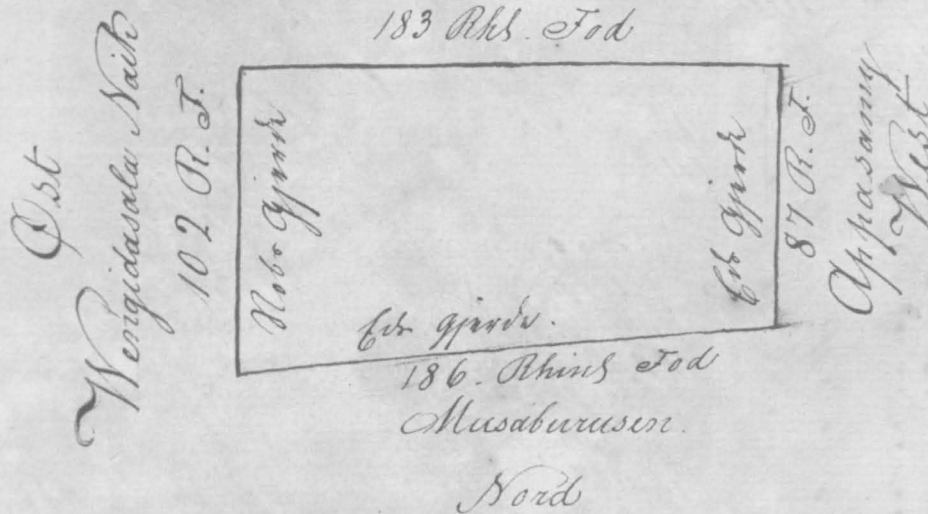

I Syd Front Et Hundrede Fiirsindstyv og Ti. Alind Fod.
 Nord Et Hundrede Fiirsindstyv og Ti. . . . do. . do.
 Ost Et Hundrede og To. do. . do.
 Vest Fiirsindstyv og Tyv. do. . do.
 fiirdomme for nye Gjæder gav alle
 Viis indlagne mod Ost.

Og da bemælte Lænestudent Rawalinga
Naik og Muthasany Naik for mig som bemælt deres
bortlige Skat og Afkomst til bemælte Gjæms og
Gjæms foraf Bengalen Rattigfad er afstegnet som
tilfjødtes dem somad somma som an dem og Arvinger
med Rette tilfjødtes fjødtes som dem eller de dem
nu gøre sig som rigtig som de bødte maad nulle og
kennet inden Pantale af Nogen.

Dette til Lænestatse under min
Lynd og det Kongelige Gjæmsmanden Pagl.
Tranquebar den 17. Februar 1844.

W. C. Petersen.


Skøde
for Ariamanti paa
et Hus og Grund
beliggende i alle
Gader paa Wel.
Spalcam.

N^o 1183.

Wilhelm Christian Petersen
Fuldmægtig med det Kongelige
Gjæmsmand i Tranquebar.

Gjør Vitterligt: At for mig er fremkommet
Ariamanti og somer begjært og maalt og sig til.
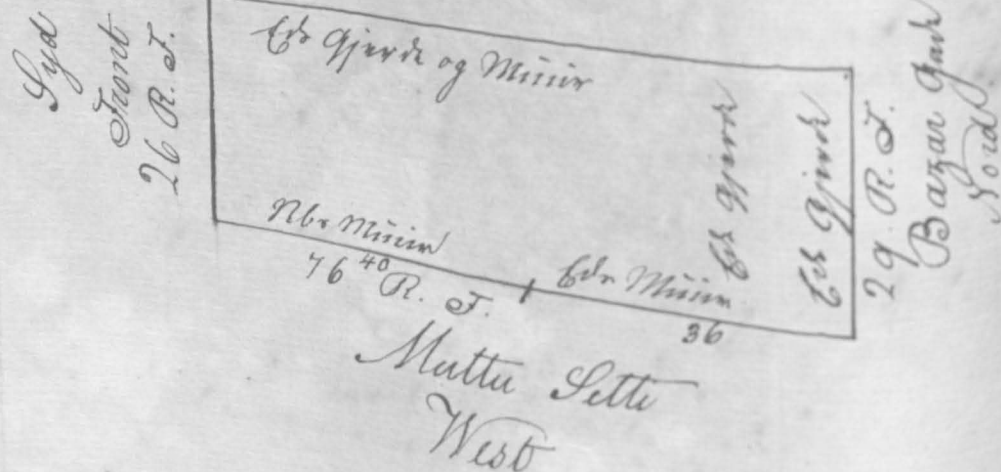
Og da bemælte Ariamanti for mig somer
bemælt sin bortlige Skat og Afkomst til bemælte
Gjæms og Gjæms foraf Bengalen Rattigfad er afstegnet
som tilfjødtes dem somad somma som an dem og Arvinger
med Rette tilfjødtes fjødtes som dem eller de dem
nu gøre sig som rigtig som de bødte maad nulle og
kennet inden Pantale af Nogen.

Dette til Lænestatse under min
Lynd og det Kongelige Gjæmsmanden Pagl.
Tranquebar den 17. Februar 1844.

W. C. Petersen.

N^o 1184.


Wilhelm Christian Petersen
Fuldmægtig med det Kongelige
Gjæmsmand i Tranquebar.

Skøde
for Avattarana
Lette paa et Hus
og Grund belig.
gende i Nania
Lette Gade paa
Flattuchery

Gjør Vitterligt: At for mig er fremkommet Avatta
rana Lette og somer begjært og maalt og sig til.
Fjødtes at fjødtes med beliggende Gjæms beliggende i Nania
Lette Gade paa Flattuchery, Hsi er denne fjødtes
blanen afstegnet og besjødtes af følgende Sign
og Udfjødtes.

Syd
Front
90. Rh. Fod

Ost
Annamali Setti
118 Rh. Fod

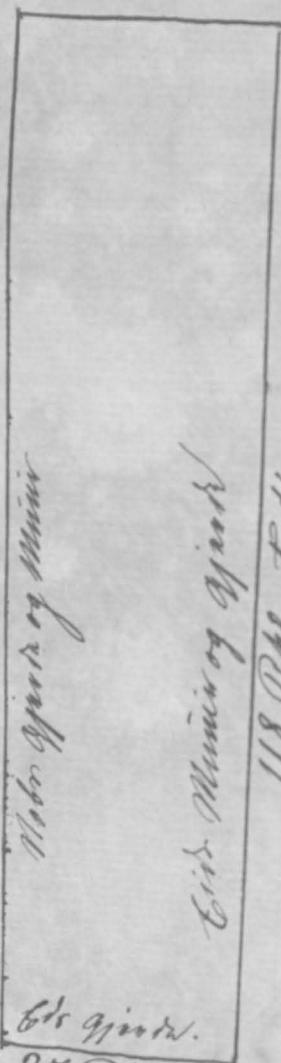

27 Rh. Fod
Saraina Setti
Nord

I Syd Front Tredivs Rhinlandske Fod
Nord Tyve og Syv do do
Ost Et Hundrede og Atten do do
West Et Hundrede og Atten do do
Finndommene for og Mør og Gjerd paa
alle sider indtagen med Ost.

Og da bemeldte Avattarona Setti for mig
samer bemeldt sin bonlige Sat og Adkomst til omme
malete Gjerd og Grund smørk Kongens Salligfæd
er eftergivet, belstjødte sam for med samme sam
me sam og Arvinger med Satte tilfjerdte finndom, som
sam alle de kan gøre sig sam rigtig som de best
med mil og kan uden paatale af Nogen.
Det Kongelige Joimmarmands Dejl.
Tranquebar den 27. Februar 1844 W. O. Petersen

N. 1185

Wilhelm Christian Petersen
Eftersigtig med det Kongelige
Joimmarmand i Tranquebar

Gjør Vitterligt: At for mig er for med samme Samme
Supparaya Pulli og samme begjært og maalt og sig til.
Jødet at finndom med tilliggende Grund beliggende
i Nalle Pazar gaden paa Porreer, hvi er samme
finndom blomme eftermaalt og besindte af følgende
Siger og Udforsning.



I Nord Halvfundsindstyre og Ni og en halv Rhin. Fod.
Syd Halvfundsindstyre og Ni og en halv do do
West Front Tyve og Otte do do
Ost Tyve og Fem og en halv do do
Lan fjøllige og østlige Mør samt det fjøllige
Gjerd tilfjerdte Maboarn. Li önsige Mør samt Mø.
Den med Ost for til finndommen.

Og da bemeldte Ponne Supparaya
Pulli for mig samme bemeldt sin bonlige Sat og Adkomst
til omme malete Gjerd og tilliggende Grund smørk
Kongens Salligfæd er eftergivet, sam belstjødte
sam for med samme, som er sam og Arvinger med
Satte tilfjerdte finndom som sam alle de, kan

gjøre sig saa retlig som de budstænd, vil og kan uden
fandah af Noget.

I alle til Læghjælpe under min Hænde
og det Kongelige Gømmemærke Dagle.
Tranquebar den 27. Februar 1844.

W. C. Petersen

Skøde

for Musaburu.
senkan Sail paa
en Banquesal
beliggende i Pullia
arkovils Gård paa
Welipaleam

N^o 1186


Wilhelm Christian Petersen

Indmøgtig med det Kongelige

Gømmemærke i Tranquebar

Gjør Vitterligt: At for mig er fremkommet Musa.
burusenkan Sail og som begjært og maalt og sig til.
Ljødet en Banquesal beliggende i Pullia arkovils Gård
paa Welipaleam. Hvi er den fremkommet blæst af
maalt og besunder af følgende Signer og Udførelse:

Lyde
Fodent
64½ Rhind. Fod.

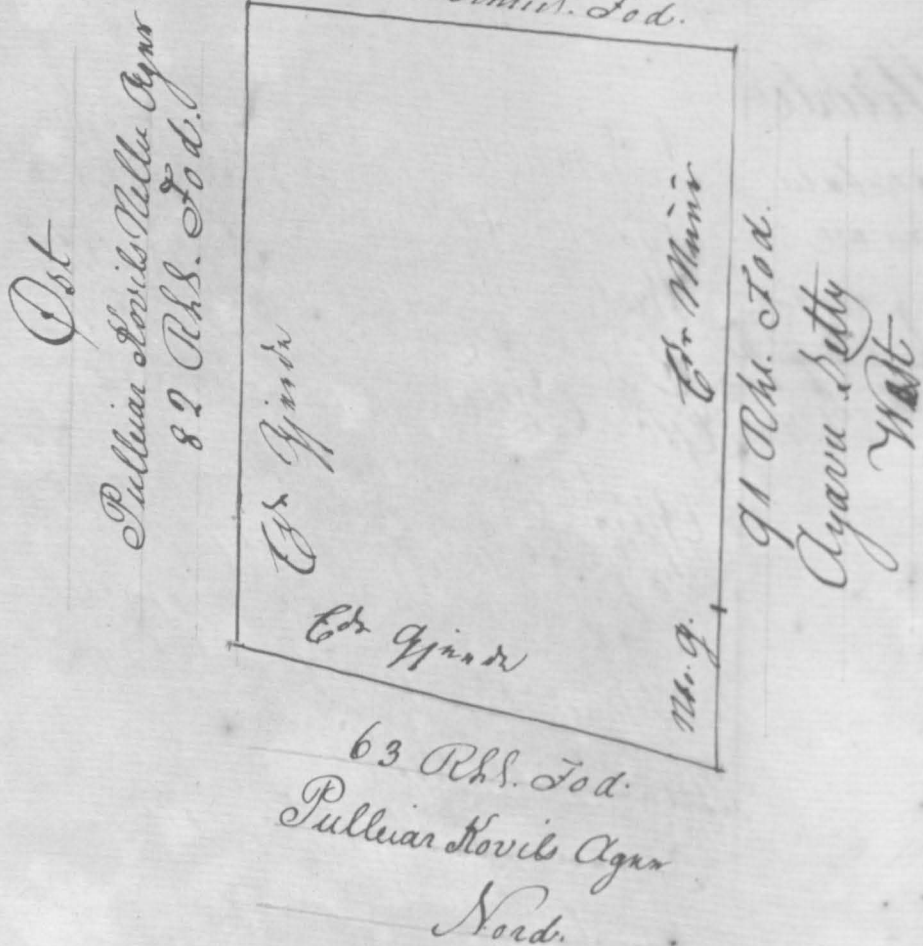

I Syd Front Fjedsindstypen og Fjedsen halv Rhind. Fod.
" Nord Fjedsindstypen og Fjedsen do. do.
" Ost Fjedsindstypen og Fjedsen do. do.
" Vest Halvfjedsindstypen do. do.

fremkommet for egen Minir og Gjerdet paa
alle sider indtagen i det Gjørde i Vest.

Og da bemeldte Musaburusenkan Sail
for mig som begjært sin lundige Sail og Adkomst til
bemeldte Banquesal, som af Kongens Rættigheds
er afstignet, som tilføjedes som fremad som
som en sam og Arvinger med alle tilføjede fird.
den, som som alle de som gjøre sig saa retlig som
de budstænd vil og kan uden fandah af Noget.

I alle til Læghjælpe under min Hænde
og det Kongelige Gømmemærke Dagle.
Tranquebar den 29. Februar 1844.

W. C. Petersen.

Skøde

for Rasakobalu
Nack paa en
Hauge og des paa
staden i Banquesal
paa Cattuchery


N^o 1187

Wilhelm Christian Petersen

Indmøgtig med det Kongelige

Gømmemærke i Tranquebar

Gjør Vitterligt: At for mig er fremkommet
Rasakobalu Nack og som begjært og maalt og sig
tilføjedes en Hauge og dergaafstaaende Banquesal
beliggende paa Cattuchery. Hvi er den fremkommet
blæst af følgende Signer og Udførelse:

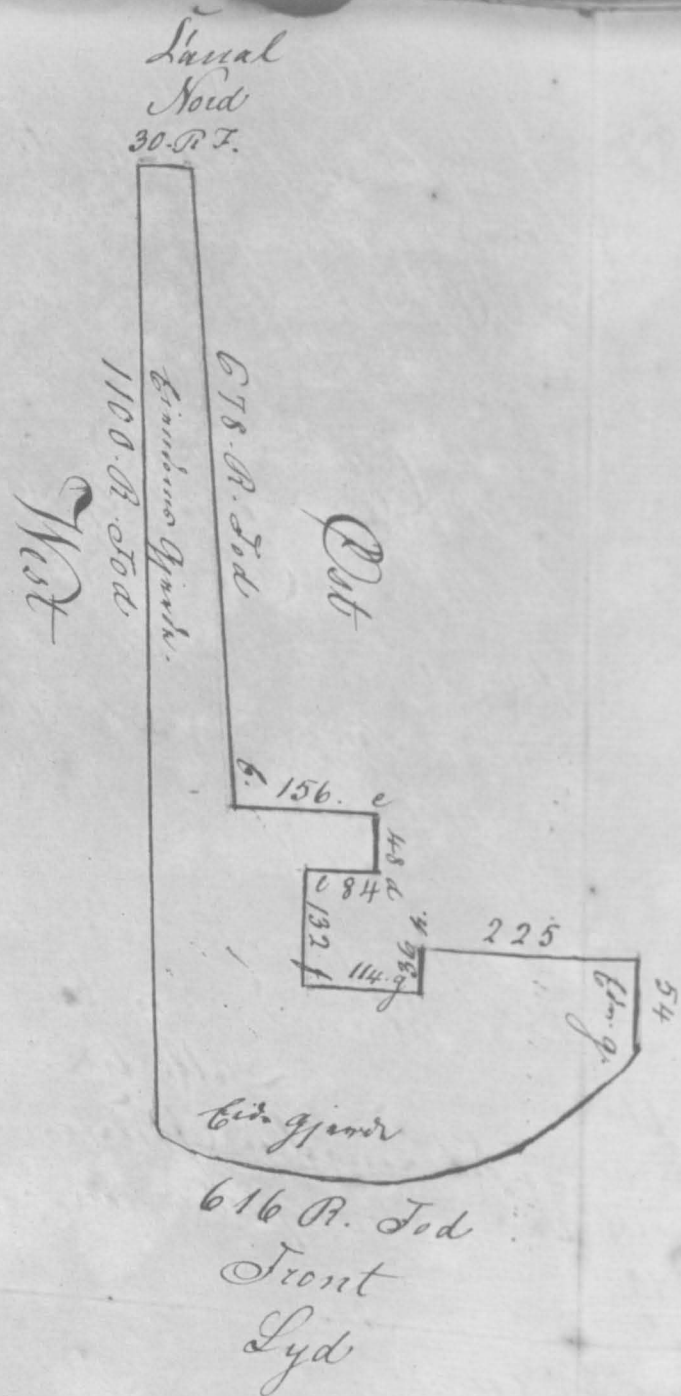

I Nord Tredive		Rhindlandske Fod	
" Syd Front	Ses Hundrede og Sexten	do.	do.
" West	Eet Tusinde og Eet Hundrede	do.	do.
" Ost fra a til b	Ses Hundrede Halvfjerdssindstyve og Otte	do.	do.
" " b " c	Eet Hundrede Halvtredssindstyve og Ses	do.	do.
" " c " d	Tyrgetyve og Otte	do.	do.
" " d " e	Firsindstyve og Ti	do.	do.
" " e " f	Eet Hundrede Tredive og To	do.	do.
" " f " g	Eet Hundrede og Ti	do.	do.
" " g " h	Tredive og Ses	do.	do.
" " h " i	To Hundrede Tyve og Fem	do.	do.
" " i " k	Halvtredssindstyve og Ti	do.	do.

Grænsen for den Gårdsgrænse alle Rind
indtagen med Ost fra a til i -

Og da bemeldte Rasakobale Naik for mig
sæner bærte sin domlige Nat og Adkomst til onanumde
hæng og dargastaaende Bærgsæl, som af Kongens
Kærlighed er eftergivet, saa tilfjødte sine sære
sære som en sære og Arvingen med Kærlighed
rindt færdig, som sære eller de kan gjöre sig
særlig som de bærte maad, vil og sære sære
af Nogen.

Dette til Læsestaf under min
Lynd og det Kongelige Govenmentets Rygt.
Tranquebar den 29. Februar 1844.
W. C. Petersen

Skøde
for N. W. Subba
royale Naik fra
at Hauge og des
staaende Bygning
for Stekingade
Kongemangalam.

N. 1188

Wilhelm Christian Petersen
Sildsmøgtig med det Kongelige
Govenmentets Tranquebar.

Gjör Vitterligt: At for mig er fremkommet Subba
jalu Naik og sære bærte og maad og sig tilfjødte
en hæng og dargastaaende Bygning for Stekingade
Kongemangalam, som er sære færdig blasse efter
maad og bærte af følgende Siger og Adkomst.



Og da bemeldte Waraburi Patten for mig
 samer bemist sin loelige Ret og Adkomst til ommundte
 Guds med tilliggende Grund somat Kongens Rette
 har er afstegnet, saa tilfjedes sam samer samer
 som en fader og Arvinger med Rette tilførende sin
 dem som sam taller da kan gøre sig saa rigtigt som de
 bød med vil og kan inden Paakald af Nogen.
 Dette til Ledroftale inden min Gaard
 og det Kongelige Gjemmerummet Dagle
 Trængsel den 10^{te} Mai 1844.


W. C. Petersen

Skøde
 for Narasa
 Ager paa et
 Hues og Grund
 i Tidlopani
 Akkimagaram
 Gade paa den
 Kattanchery.

N^o 1192

Wilhelm Christian Petersen
 Fuldmyndig med det Kongelige
 Gjemmerummet i Trængsel.

Gjör Vitterligt: At som mig er fremkommet Narasa
 Ager og samer bejort og maalt og sig tilfjedes at Guds
 med tilliggende Grund beliggende i Tendapani Akki
 ragarams Gade paa Kattanchery. I si er samer sin
 som blam afstegnet og befinde af følgende Sign
 og Udskrivning.

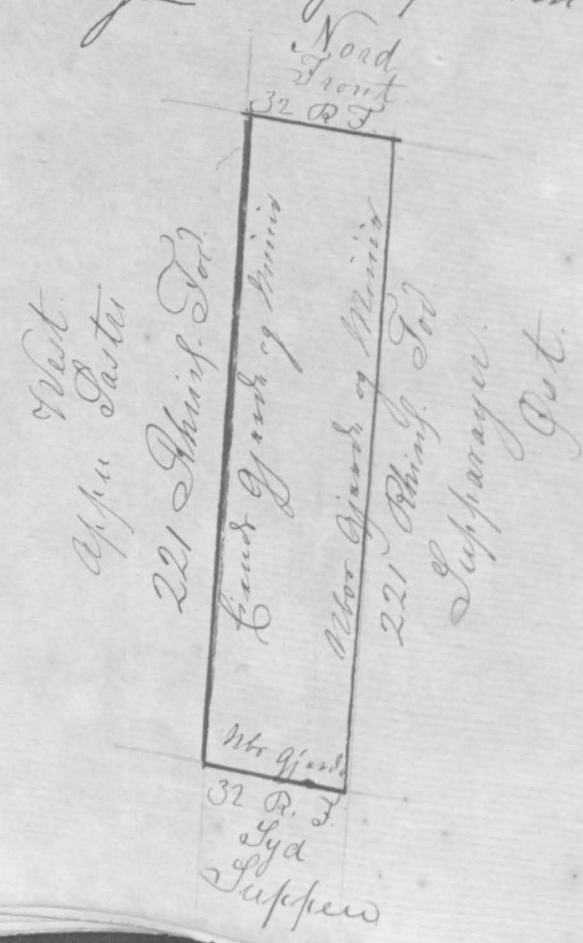

I Nord Front 32 P. F. og To Akk. Tod.
 Syd 32 P. F. og To Akk. Tod.
 West To Hundrede Tyve og En Do Do
 Ost To Hundrede Tyve og En Do Do

fiandeman sam ager Minis og eget Gjorde i West.
 Og da bemeldte Narasa Ager som mig samer
 bemist sin loelige Ret og Adkomst til ommundte
 Guds og tilliggende Grund somat Kongens Rette
 sig har er afstegnet, saa tilfjedes sam samer
 samer som en fader og Arvinger med Rette
 tilførende sin dem som taller da kan gøre sig
 saa rigtigt som de bød med vil og kan inden
 Paakald af Nogen.


Dette til Ledroftale inden min Gaard
 og det Kongelige Gjemmerummet Dagle
 Trængsel den 15 Mai 1844.
 W. C. Petersen

Skøde
 for Edward
 Pillei paa et
 Hues og Grund
 beliggende i
 Bazargaden
 paa Velipaleam.

N^o 1193

Wilhelm Christian Petersen
 Fuldmyndig med det Kongelige
 Gjemmerummet i Trængsel.

Gjör vitterligt: At som mig er fremkommet
 Edward Pillei og samer bejort og maalt og sig tilfjedes
 at Guds og med tilliggende Grund beliggende i Baz.
 zargaden paa Velipaleam. I si er samer sin
 som blam afstegnet og befinde af følgende
 Sign og Udskrivning.

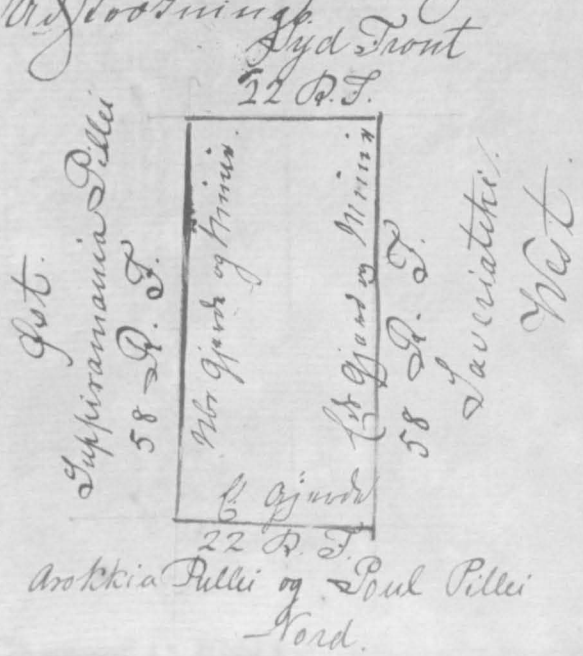

Nord
Bara Paib
186 Rhind. Tod.

Grundens Minder og Gjerd

Natans Minder og Gjerd

186 Rhind. Tod

David Atchi Peria Marakhta

Syd

I West Tront Tredesindstyve og Fem Rhind. Tod

Det Tredesindstyve

Syd. Eit Hundrede Firsindstyve og Sex

Nord. Eit Hundrede Firsindstyve og Sex

Grundens Minder og Gjerd
Vider indtaget med Syd.

Og da bemeldte Arakusutte og Bara Paib for mig først bemist sin lantige Rat og Adkomst til onnede Jern og Gjerd foraf Tongans Rattigfad er afkarginet fra til Gjerd som først samme som en dem og Arninge med Rette tilforunde fiinden, som de binner gjerd sig fra nylig som de bost med nill og binner inden parat af Nogen.

Det til Læderstift inder min Jæmnd og det Tongelige Gjernerummet Dyl.
Tranquebar den 28. Mai 1844.

W. C. Petersen

N: 1196

Wilhelm Christian Petersen

Suldmoglig med det Tongelige Gjernerummet i Tranquebar


Skide

for Sivandalin

ga Pillei paa

Set Hunder

Grund i Pesta

Madapurams

Gade paa den

Skittanchery

Syd
Tront
53 R. F.

1. Sol

4. R. F.

4. Sol

1. Sol

Jern

1. Sol

Grundens Minder og Gjerd

West

130 R. F.
Sten og Sten

1. Sol

Jern

1. Sol

West Gjerd

66 R. F.

Murugattal

Nord

I Syd Tront. Holbredesindstyve og Tre Rhind. Tod.

Nord. Tredesindstyve og Sex

Det. Eit Hundrede og Tredive

West. Eit Hundrede Tredive og Fem

Grundens Minder og Gjerd
alle Vider indtaget da nordlige og sydlige Gjerdar.

Og da bemeldte Sivandalinge Pillei for mig først bemist sin lantige Rat og Adkomst til onnede Jern og Gjerd foraf Tongans Rattigfad er afkarginet, fra til Gjerd som først samme som en dem og Arninge med Rette tilforunde fiinden, som de binner gjerd sig fra nylig som de bost med nill og binner inden parat af Nogen.

Det til Læderstift inder min Jæmnd og det Tongelige Gjernerummet Dyl.
Tranquebar den 8 Mai 1844.


W. C. Petersen

Skide
for Sinappa
Pullei paa et
Hus og Grund
beliggende i
Ayannar Kowils
Gade i Byen
Tranquebar.

N^o 1197.
Wilhelm Christian Petersen
Suldmoglig med det Kongl. Gevær
nummer 1 Tranquebar.

Gior vitterligt: At for mig er frændemannet Sinappa
juniis med tilliggende Grund beliggende i Ayannarkowils
i Byen; thi er samme frændemans blanen afmærket af
bafstuden af følgende Sign og Udskrivning.

West.
Front.
30 Rhind. Tod.

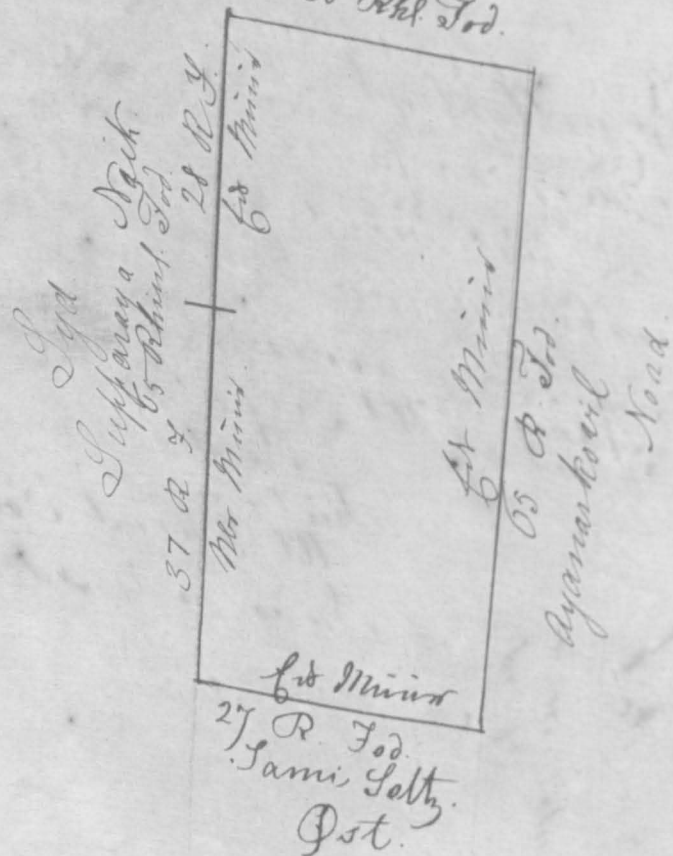

I West Front. Indbyr Rhind. Tod.
Post. Type og Syd.
Lyd. Indbyr Rhind. Tod.
Knd. Indbyr Rhind. Tod.

frændemannen har ager Minis gaa alle Rind ind.
Lagan 37 Tod Minis og Syd.

Og da bemandte Sinappa Pullei for mig samer
benigt sin lundige Sat og Adkomst til onsmalote juniis
og Grund forat Kongens Rattigfud er uftogindat paa
Ligfuder som forat Samma som en Sam og Arvinger
med dette tilfiserende frændemans, som Sam aller da
han gjore sig paa nyttig som du bryd. vand vil og
han under paaalade af Hogen.

Dette til Ledetstelse under min Jaand og
det Kongl. Geværnummer 1 Tranquebar den 29. Juni 1844.
W. C. Petersen.


N^o 1198.


Wilhelm Christian Petersen
Suldmoglig med det Kongl. Gevær
nummer 1 Tranquebar

Skide
for Sinappa
sen paa et
Hus og Grund
beliggende i
Ayannar
Gade paa
Kattuchery.

Gior vitterligt: At for mig er frændemannet
Sinivassen og samer brygt gemaalt og sig tilfiser.
Det at juniis med tilliggende Grund beliggende i
Ayannar Gade paa Kattuchery; thi er samme frændemans
blanen afmærket af følgende Sign og Udskrivning.

Nord
Kistalen
100 Rhind. Tod

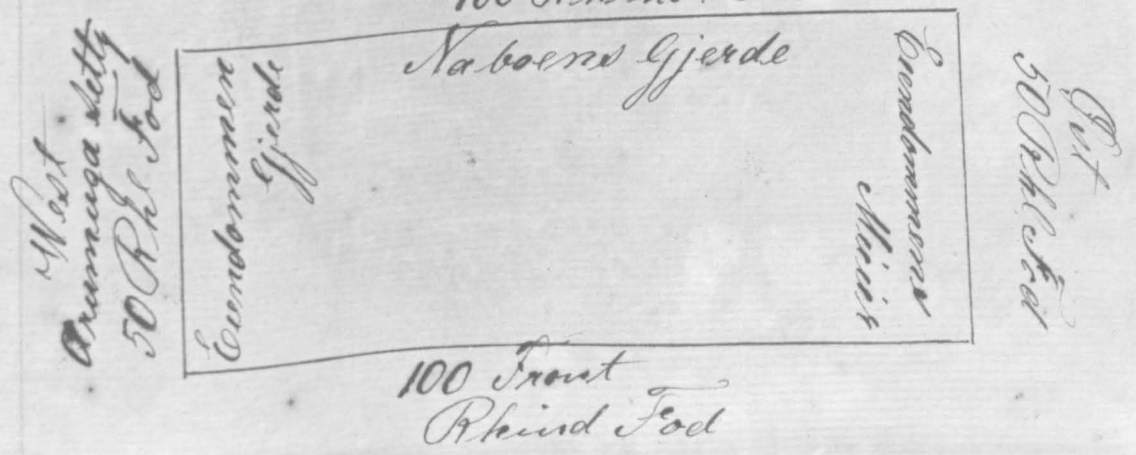

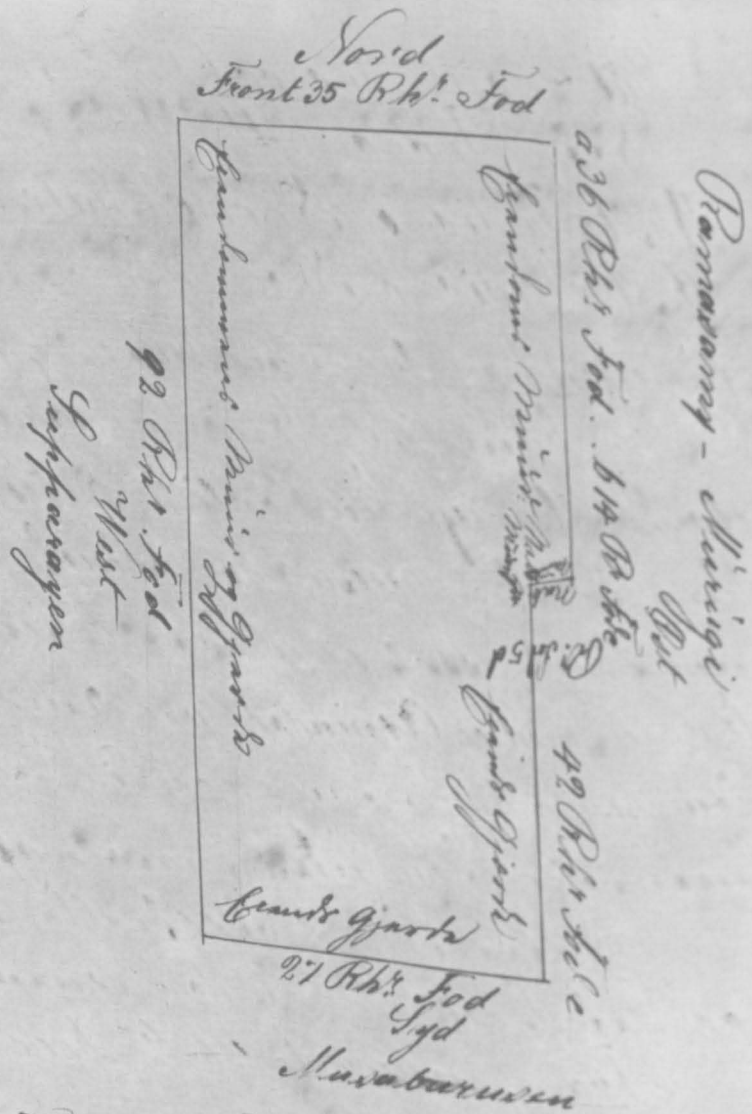


I Nord Front Tredive og Fem Rhindlandske Fod
 " Syd Syve og Syv do do
 " Ost fra a til b Tredive og Tise do do
 " " " b til c Fronten do do
 " " " c til d Fem do do
 " " " d til e Syv og Syv do do
 " West Halvfemsindstyve og To do do
 Gårdsman far ager Mure og Gårds saa alle Sider
 i Murene da oflige Mure fra b til d.
 Traugustar den 17^{de} December 1844
 W. C. Petersen

Wilhelm Christian Petersen
 Læremester ved det Kongelige
 Gårdsman i Traugustar

Skjode
 Supperagen
 Ragar Gade
 fra Welipaleam -

Gjør vitterligt: At for mig at Gårdsman Supperagen
 og farer bærst og maalt og sig tilførsend af huse
 med tilliggende Gårds bærst i Ragar Gade fra
 Welipaleam, si at den Gårds bærst afstige
 maalt og bærst af følgende Sagle og Afstige.
 Nord

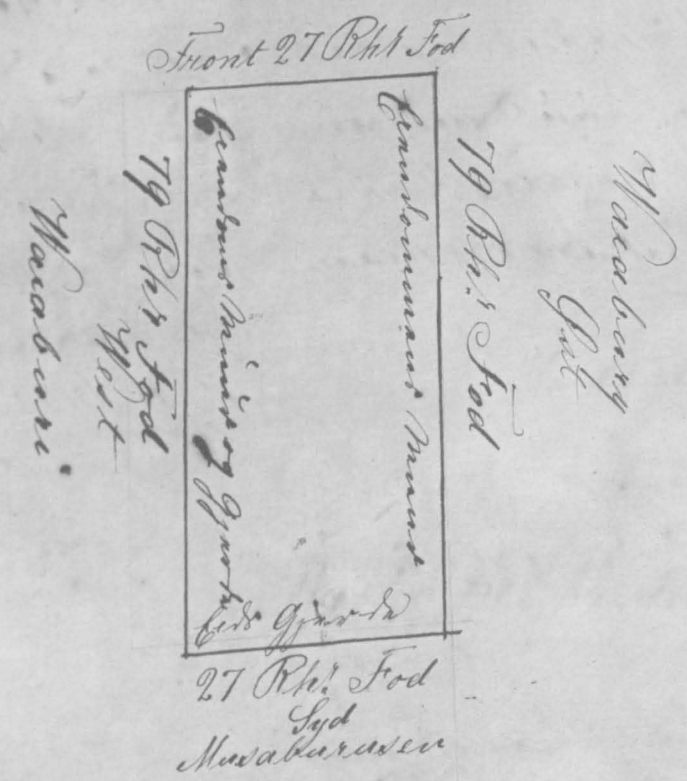

I Nord Front Syve og Syv Rhindlandske Fod
 " Syd Syve og Syv do do
 " Ost Halvfemsindstyve og Si do do
 " West Halvfemsindstyve og Si do do
 Gårdsman far ager Mure og Gårds saa alle Sider

Datta til Baderstøtten under min Jern
 og til Kongelige Gømrerammants Skgl.
 Trængsel den 17. December 1844
 W. C. Petersen

Skide
 for Waiburi
 Pøgen Gude
 fra Walepa-
 Leiam -

Nº 1202.

Wilhelm Christian Petersen

Sultmagtig med det Kongelige
 Gømrerammant i Trængsel

Gjør vitterligt: At for mig at fremkomme
 Waiburi og fæst bagst og maalt og sig det
 at huns med tilliggende Gømrer baliggand i
 Guden fra Walepa Leiam; ifi at huns fremkomme blasse
 afst maalt og bafænde af følgende Sigur og Udsprokning
 Nord

Front 41 Rh: Fod



I Nord Front Fyrgeløve og Een Rhelande Fod
 Syd Fyrgeløve og En Hølv do do
 Ost Halvredsindstøve og Otte do do
 West Halvredsindstøve og Otte do do
 Van østlige Minne og Gjerde samt det næstlige
 Gjærd tilføjer Nabens. Van østlige Minne og Gjerde
 tilføjer Fremkomme
 Og da bemælte Waiburi for mig fæst bemælte sin
 alige dat og Østøst tilkomme huns og Gømrer fæst

Kongens Kalligst at eftergives, fra det Høje som fæst
 samme fæst som fæst og Østøst med datta tilføjer
 at huns som fæst allet de som gjør sig fæst og fæst som
 de bafst samt vil og huns uden Waiburi af huns.

Datta til Baderstøtten under min Jern og til
 Kongelige Gømrerammants Skgl.
 Trængsel den 17. December 1844 W. C. Petersen


Nº 1203.

Wilhelm Christian Petersen

Sultmagtig med det Kongelige
 Gømrerammant i Trængsel

Gjør vitterligt: At for mig at fremkomme
 dambara Pillei og fæst bagst og maalt og
 sig det Høje at huns med tilliggende Gømrer baligg
 huns fra Pøreax i Torsetottam Gude da 572; ifi at huns
 huns fremkomme blasse afst maalt og bafænde af
 følgende Sigur og Udsprokning.
 Nord

Front 52 Rh: Fod

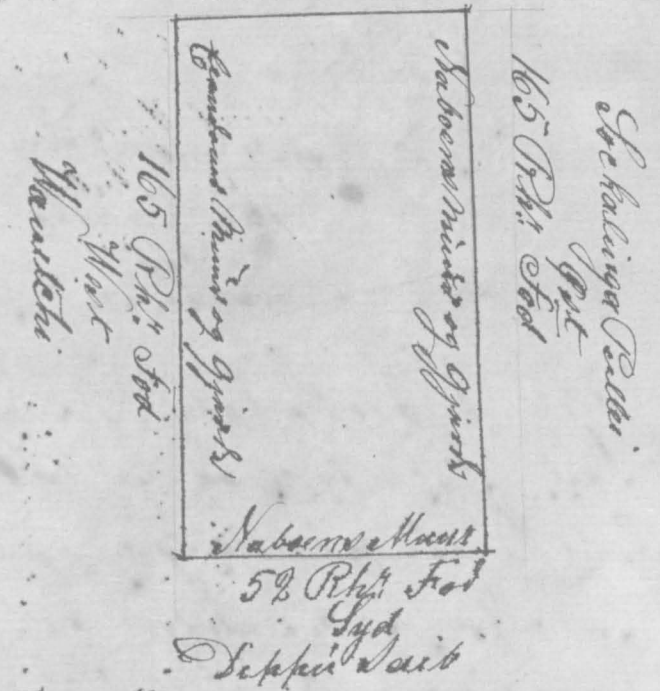

I Nord Front Halvredsindstøve og To Rhelande Fod
 Syd Halvredsindstøve og To do do
 Ost Eet Hundrede og Tre indstøve og Fem do do
 West Eet Hundrede Tre indstøve og Fem do do

Og da brudalste Sedambara Pulli for mig farer da
 niste sin looflige Ant og Adkomst til onnualste Juv
 og Grunt forst af Kongens Adliges at aftag gisat,
 for tilfjords som farer samme som an som og
 Arningst med Adlde tilforand Fremdom som far
 allat de kan gjøre sig for nyttig som de badst med
 mil og kan udre Gaakala af Mogam.


Vakta til Læroftalfe under min farer og det
 Kongelige Goummentants Engl.
 Tranquebar den 17^{de} December 1844 W. C. Petersen

Skide
 for Naraina
 Setty for et
 Leus og Grunt
 beliggende
 i Admiral
 Gaden i Byen
 Tranquebar
 Sh
 Om
 ray

No 1204

Wilhelm Christian Petersen
 Læstuselig med det Kongelige
 Goummentant i Tranquebar

Gior vitterligt. At for mig at fremkommet
 Naraina Setty og farer begjort og maalt og sig
 tilfjords at juus med tilligand Grunt belig
 gende i Admiral Gaden i Byen Tranquebar; Af
 at saum fremdom blannu aftarmalt og bespændt
 af folgande Sigis og Udsproeding.

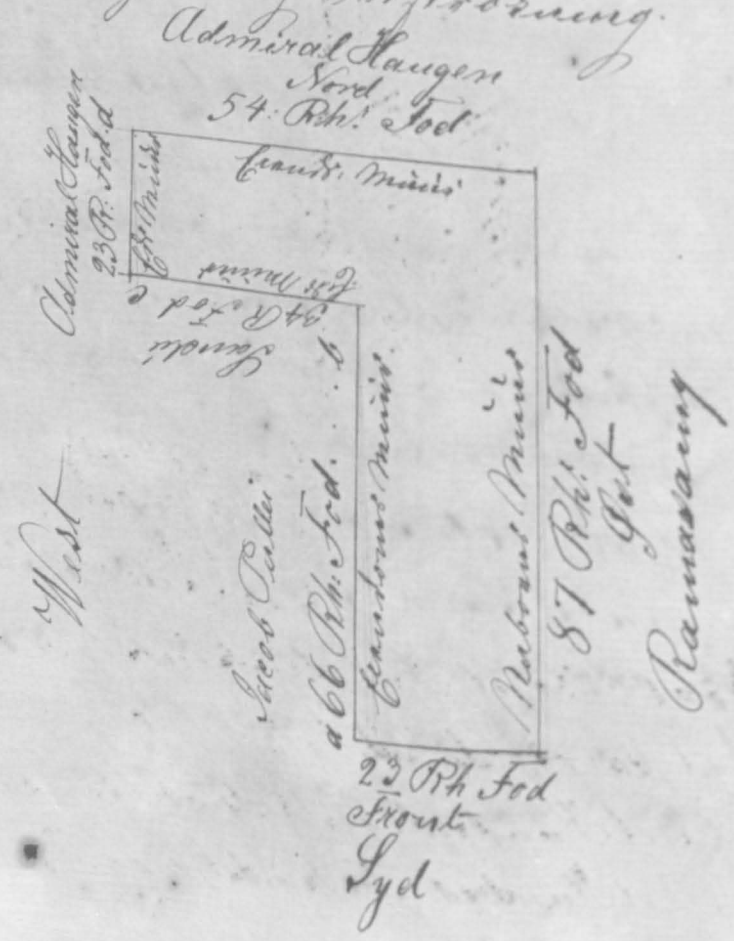

I Nord Halvredsindstyre og Fire Rhelandste Fed
 " Syd Tyre og Tre . . . d^o d^o
 " West fra d til b Tredsindstyre og Tre d^o d^o
 " " " b til Tredive og Fire . . . d^o d^o
 " " " c til d Tyre og Tre . . . d^o d^o
 " Ost Firsindstyre og Tyre . . . d^o d^o

Fremdomman far agna Mies for alle Kedes ind.
 Lagan den 17^{de} Mies.

Og da brudalste Naraina Setty for mig farer brudste
 sin looflige Ant og Adkomst til onnualste Juv
 og Grunt forst af Kongens Adliges at aftag gi
 Ant, for tilfjords som farer samme som an
 som og Arningst med Adlde tilforand Fremdom
 som far allat de kan gjøre sig for nyttig som
 de badst med mil og kan udre Gaakala af Mogam.

Vakta til Læroftalfe under min farer og
 det Kongelige Goummentants Engl.
 Tranquebar den 23^{de} December 1844
 W. C. Petersen

Skide
 for Sahnbibiam
 ammal for
 en Grund be
 liggende for
 Sengedankarei


No 1205

Wilhelm Christian Petersen
 Læstuselig med det Kongelige
 Goummentant i Tranquebar.

Gior vitterligt. At for mig at fremkommet
 Sahnbibiammal og farer begjort og maalt og
 sig tilfjords at juus beliggande for Sengi
 dankarei; Af at saum fremdom blannu aftar
 malt og bespændt af folgande Sigis og
 Udsproeding.



Naravem Pulliar. Kevit. gade.
Nord Front
282 Rh. Fod.

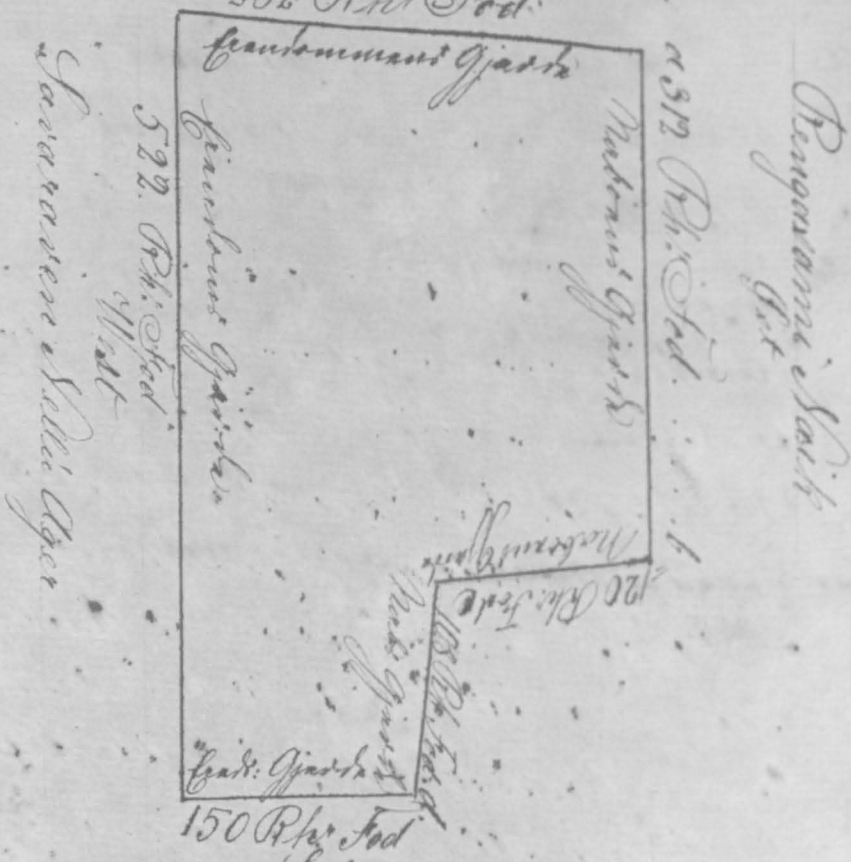

Pangamam i Naik

I Nord Front To Hundrede Firs og to Rh. Fod.
" Syd Est Hundrede og Halvtredsiende Tyve de de
" Ost fra a til b Tre Hundrede og To de de
" " b " c Est Hundrede og To de de
" " c " d Est Hundrede og Otte de de
" West Fem Hundrede Tyve og To de de
franskman fasttagen Gjerdes paa alle Sider i indhagen
i fjerde Gjerde
Og da brunalte Sahnibiammal for mig faar basist paa
konlige And og Arvoms til ommaalede Gjerde for af Kongen
Tranguebar den 28^{de} December 1844

W. C. Petersen

Skede

for Lidam,
bara Pulli
og Ramara
Lang Pulli

paa et Huis
og Grund be-
liggende i
Angalammeu
Pagodes Gade
her i Byen


Tranguebar

N^o 1206

Wilhelm Christian Petersen


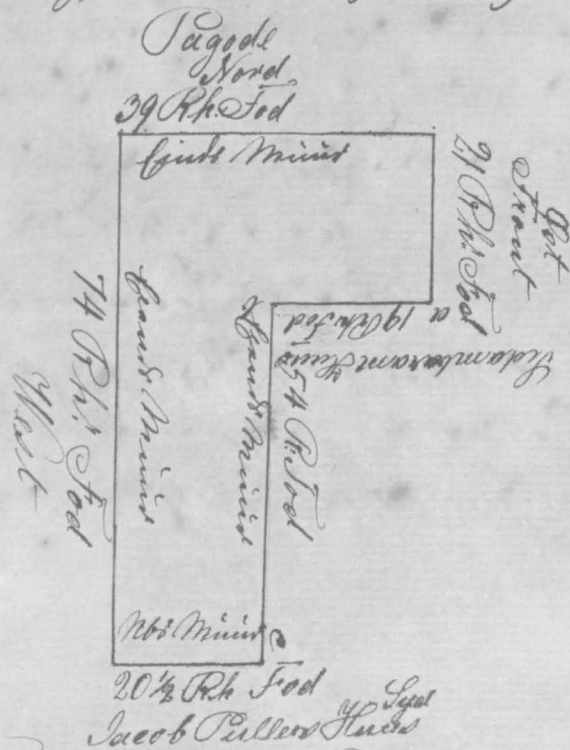

I Nord Tredive og Ni Rh. Fod.

" Syd Tyve og En halv de de

" Ost Front Tyve og En de de

" fra a til b Natten de de

" " b " c Halvtredsiende Tyve og Fire de de

" West Halvtredsiende Tyve og Fire de de

franskman fasttagen Maade paa alle Sider

i indhagen i de fjerde Minut

Og da brunalte Lidam bara Pulli og Ramara

Pulli for mig faar basist ved konlige And og Arvoms

konige til ommaalede Huis med Gjerde for af Kongen

Rattigfat at afstige ind, fra til Gjerde faar Lidam bara Pulli

I Vest Front Halvtredsmundstyre og tre og tre quart ^{Phuland}
 " Ost Halvtredsmundstyre og Seks og en quart ^{de de}
 " Nord Et Hundrede og Fyngeltstyre og Ni ^{de de}
 " Syd Et Hundrede og Fyngeltstyre og Ni ^{de de}
 Gensidigman far agur Minus paa alle Sider indla,
 grundfyldige Minus paa a til b 86 Rh. Fod. —
 Og da bemaaltes Tuumudy Afsarg og Skulappa Afsarg
 for mig fann bemaalt Svaris lonslige And og Adkomst til
 ommaaltte Grund, foraf Kongens Rattigfod at aflast,
 gisat, paa tilfjortas fannat Tuumudy Afsarg og Skulappa
 paa Afsarg, fannna som nu sam og Arningat med Ratta
 tilfornat fannsom, som de dinnu gjora dem paa up-
 lig som de budst naar vil og kan inden Gaardalen
 af Nogen.

Atta til Budskaftet indet min faant og det
 Kongelige Gouernaments Kongl
 Trængsel den 10 Januar 1845 W. C. Petersen


Skøde

for Lappara-
 gen og Wala-
 suppiramam-
 nien paa et
 Hæns og Grund
 beliggende i
 Daxar Gade
 paa Walepa-
 leam

N^o 1209

Wilhelm Christian Petersen
 Ridsmøgtig med det Kongelige
 Gouernament i Trængsel

Gjør vitterligt: At for mig nu fransdømmen Lappa-
 nagen og Walasuppiramamien og fann bagjort og maalt
 og sig tilfjortat at sam tilfornat grund med tillegget
 grund beliggende i Daxar Gade paa Walepaleam, lfi at
 dinnu fannsom blann aflastmaalt og bafundat af
 folgnat Sigist og Udskrivning

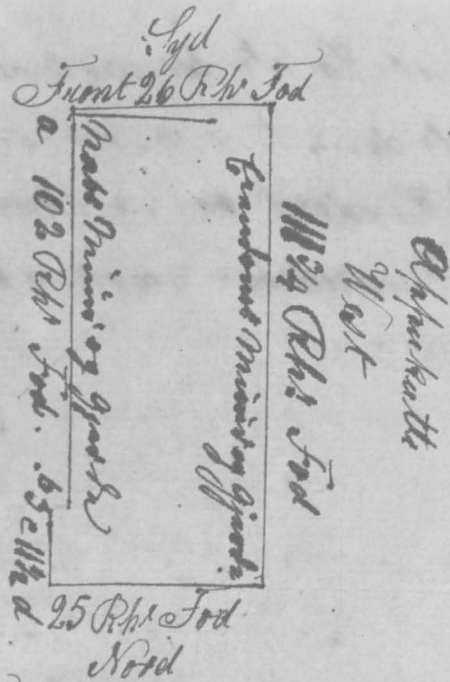

I Syd Front Styre og Seks Phulandske Fod
 " Nord Styre og Fem . . . de . . . de
 " Vest Et Hundrede og Elleve og tre quart de de
 " Ost fra a til b Et Hundrede og To . . de de
 " " " b " c Tre . . . de de
 " " " c " d Elleve og en halv . de de

Gensidigman far agur Minus og gjortas paa alle Sider
 indlagan den isfellige Minus og fannat.
 Og da bemaaltes Lapparamamien Walasuppiramamien for
 mig fann bemaalt Svaris lonslige And og Adkomst til
 ommaaltte grund med Grund, foraf Kongens Rattig-
 fad at aflastgissat, paa tilfjortas fannat Lapparamien og
 Walasuppiramamien fannna som nu sam og Arningat
 med Ratta tilfornat fannsom, som de dinnu gjora dem paa
 uplig som de budst naar vil og kan inden Gaardalen af Nogen.

Atta til Budskaftet indet min faant og
 det Kongelige Gouernaments Kongl
 Trængsel den 31^e December 1844 W. C. Petersen

Skøde

for Narasam-
 Setty paa en
 Baugusfal
 beliggende
 paa Holmen

N^o 1210

Wilhelm Christian Petersen
 Ridsmøgtig med det Kongelige
 Gouernament i Trængsel

Gjør vitterligt: At for mig nu fransdømmen Narasam-
 sam Setty og fannat bagjort og maalt og sig tilfjortat at
 Baugusfal beliggende paa Holmen; lfi at dinnu fannsom


I West Front Halvtredstyve og tre og tre quart Rhuland
 " Ost Halvtredstyve og Tre og en quart . . . de . de
 " Nord Eet Hundrede og Tyve og Ni . . . de . de
 " Syd Eet Hundrede og Tyve og Ni . . . de . de
 Gaudomman far aqua Minu fra alla Sidar indla,
 grundfylliga Minu fra a til b 86 Rh. Fod. —

Og da bemaaltes Tuumudy Apsary og Kulapfa Apsary
 for mig fann bemaalt dets lodlige Rut og Adkomst til
 ommaaltes Grund, som af Kongens Rattigfod at aflast
 givst, fra til Gjordens færd Tuumudy Apsary og Kulapfa
 fra Apsary, færd som nu sam og Arvinger med datta
 tilfornind Gaudom, som de i sinne gjore dem fra up-
 lig som de budst naar vil og han inden Gaadala
 af Nogen.

Datta til Bæroftelse indet min færd og det
 Kongelige Gouernamants Bøgl
 Traugubor den 10 Januar 1845 W. C. Petersen

Skide
 for Sappara-
 gen og Wala-
 supparama-
 nien paa et
 Hæns og grund
 beliggende i
 Daxar Gade
 paa Walepa-
 leam

N^o 1209
 Wilhelm Christian Petersen
 Lidsmodig med det Kongelige
 Gouernamant i Traugubor
 Gjør vitterligt: At for mig nu fremkomman Sappara-
 ragen og Walasupparamanien og fann bagjort og maalt
 og sig til Gjordet at den tilfornind giint med tilleggende
 grund beliggende i Daxar Gade paa Walepaleam, hvi
 den fremkom blann aflastmaal og bafundat af
 folgende Sigist og Udprooving

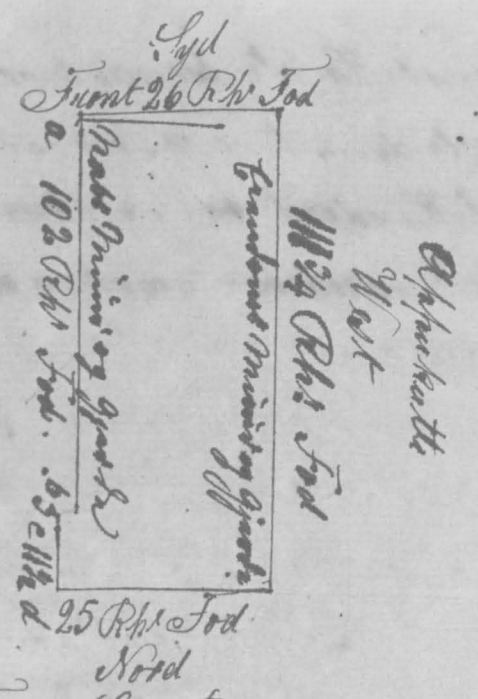

 " Nord Tyve og Fem . . . de . . . de
 " West Eet Hundrede og Elleve og tre quart de de
 " Ost fra a til b Eet Hundrede og To . . . de de
 " " " b " c Tre . . . de de
 " " " c " d Elleve og en halv . . . de de
 Gaudomman far aqua Minu og Gjordat færd alla Sidar
 indlagan den i flige Minu og Gjord.

Og da bemaaltes Supparamanien Walasupparamanien for
 mig fann bemaalt dets lodlige Rut og Adkomst til
 ommaaltes Grund, som af Kongens Rattigfod at aflast
 givst, fra til Gjordens færd Sapparagen og
 Walasupparamanien færd som nu sam og Arvinger
 med datta tilfornind Gaudom, som de i sinne gjore dem fra
 uplig som de budst naar vil og han inden Gaadala af Nogen.

Datta til Bæroftelse indet min færd og
 det Kongelige Gouernamants Bøgl
 Traugubor den 31^e December 1844 W. C. Petersen

Skide
 for Sapparaman-
 Setty paa en
 Raugufal
 beliggende
 paa Holmen.


N^o 1210
 Wilhelm Christian Petersen
 Lidsmodig med det Kongelige
 Gouernamant i Traugubor
 Gjør vitterligt: At for mig nu fremkomman Sappara-
 man Setty og færd bagjort og maalt og sig til Gjordet nu
 Raugufal beliggende paa Holmen; hvi at den fremkom

I Øst fra til det Est Hundrede Halvtredsiendstyge og Fire Rhinlandske Fod


" Syd fra til det Otto Hundrede Halvtredsiendstyge og To Rh. Fod
" West fra til det Est Hundrede Firsindstyge og Fire Rh. Fod
Eiendommen sat navn Minus og Givens paa alle Dider
Og da bemeldte Magamadu Dippu Haku Saib for mig
fornat bærte sin Lonlige Ad og Ad Boust til onannalthe
Jainga med paa norande Bygning foraf Dongsus Ad
hiffet at afstoginat fæa tal fioder sam fornat fæa
men som nu sam og Arningas med Adthe tilfornat
Eiendom, som sam alle de saugior sig fæa nyttig som de
bæst med nil og sam iden faakala af Mogu.
Indta til Landskalka indet min fæant og
det Kongelige Goumarnuants Engl.
Tranquebar den 9^{de} Juni 1845.
H. C. Petersen

Skøde
for Magamadu
Dippu Haku
Saib paa en
Hauge Grund
beliggende
i Aganar
Korilohadeu
paa Porreax

Gjør vitterligt: At for mig fornu domment Ma
gamadu Dippu Haku Saib og fornat bærte af
maald og sig tilfiodet nu Jainga fornu beliggende
i Aganar Korils Gaden paa Porreax; tfe at saune
Eiendom blænn afstoginat og befunden af fæa
gunde Sigist og Udfroeding

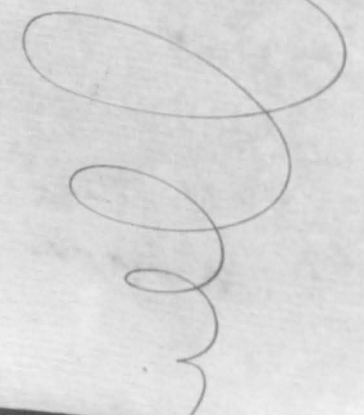

Tautchamada Letty
Nord
114 Rh. Fod

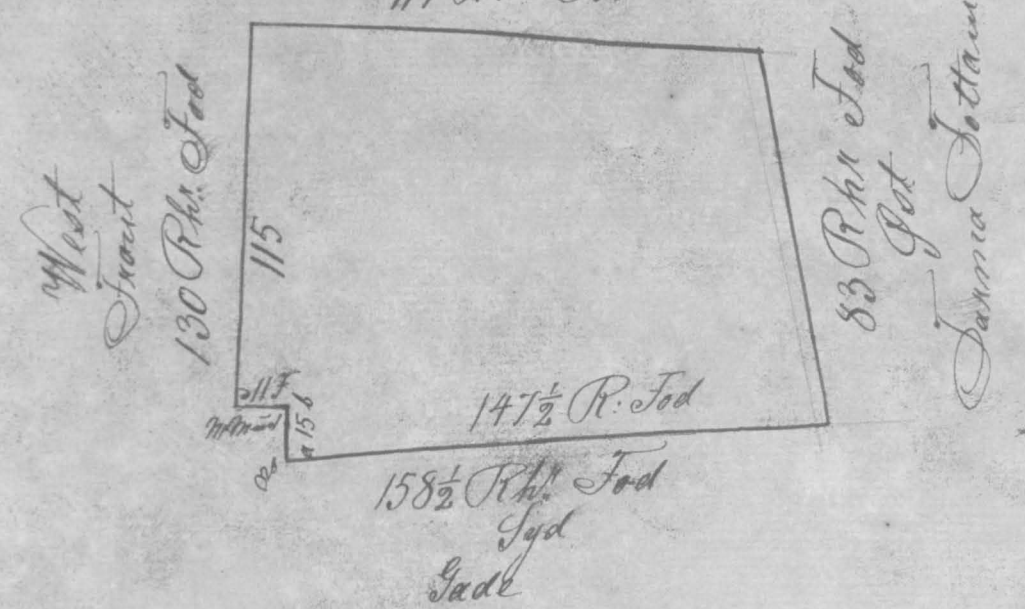

I Nord Est Hundrede og Fjorten Rhinlandske Fod
" Sydbet Hundrede Halvtredsiendstyge og Otto og en halv Rh. Fod
I West Front Est Hundrede og Tredivse Rh. Fod
" Øst Firsindstyge og Tre Rh. Fod
Eiendommen sat navn Minus og Givens paa alle Dider
indtagaa de nærlige og fjellige Minus paa a til e
Og da bemeldte Magamadu Dippu Haku Saib for mig forn
bærte sin Lonlige Ad og Ad Boust til onannalthe Jainga
Givnat foraf Dongsus Ad hiffet at afstoginat fæa dila
fioder sam fornat fæa men som nu sam og Arningas
med Adthe tilfornat Eiendom, som sam alle de saugior
sig fæa nyttig som de bæst med nil og sam iden
faakala af Mogu.
Indta til Landskalka indet min fæant og det
Kongelige Goumarnuants Engl.
Tranquebar den 9^{de} Juni 1845
H. C. Petersen

Skøde
for Pattenma
bibi Ammal
paa et Hus og
Grund beliggen
de i Korilohadeu
paa Porreax
Tranquebar

Gjør vitterligt: At for mig fornu domment Pattenma

Ommaal og fannar begjæret og maalt og sig til Bistat
at fanns maalt tilliggende Grunnst tilliggende i Hor
"gaden i Pogen Tranquebar; I sin fannar Grunnst
blannar afturmaal og befundat af folegende Sigis
og Kfledning. -

Nord
Front 42½ Rh's Fed
141½ Rh's Fed
141½ Rh's Fed
Wast
42½ Rh's Fed
Lyd
Nygarden


Tranquebar den 19. Juni 1845

Skide
paa et Hus og
Grund beliggende i
Kara Gaden paa
Wolepaleam

No. 1217

Wilhelm Christian Petersen

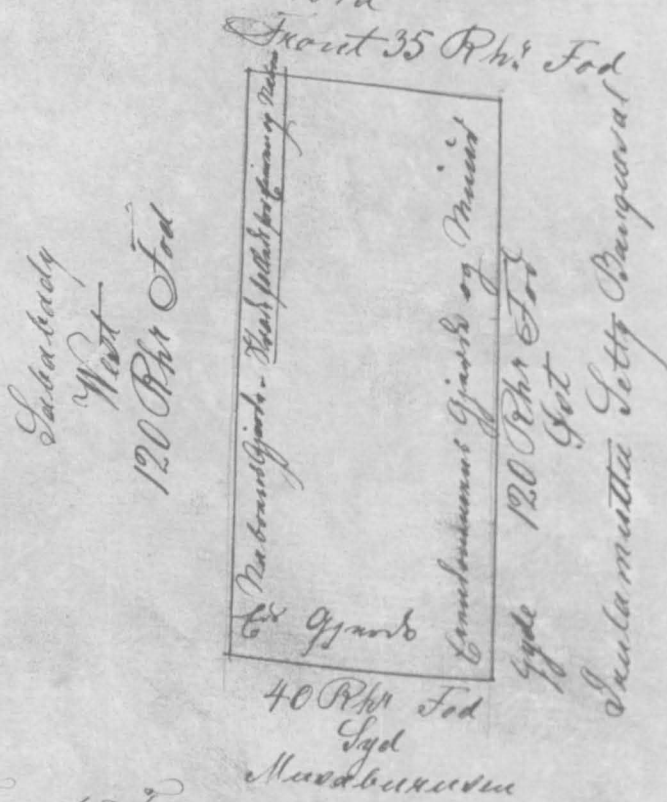

I Nord Front Trediv og Fem Rh. Fod
" Syd Fyrtog
" Ost Et Hundrede og Tyve
" Vest Et Hundrede og Tyve

Tranquebar den 4 July 1845.

Skide
for Ramasam
Lett paa et
Hus og Grund
beliggende i
Kara Gaden
paa Wolepaleam

No. 1218

Wilhelm Christian Petersen


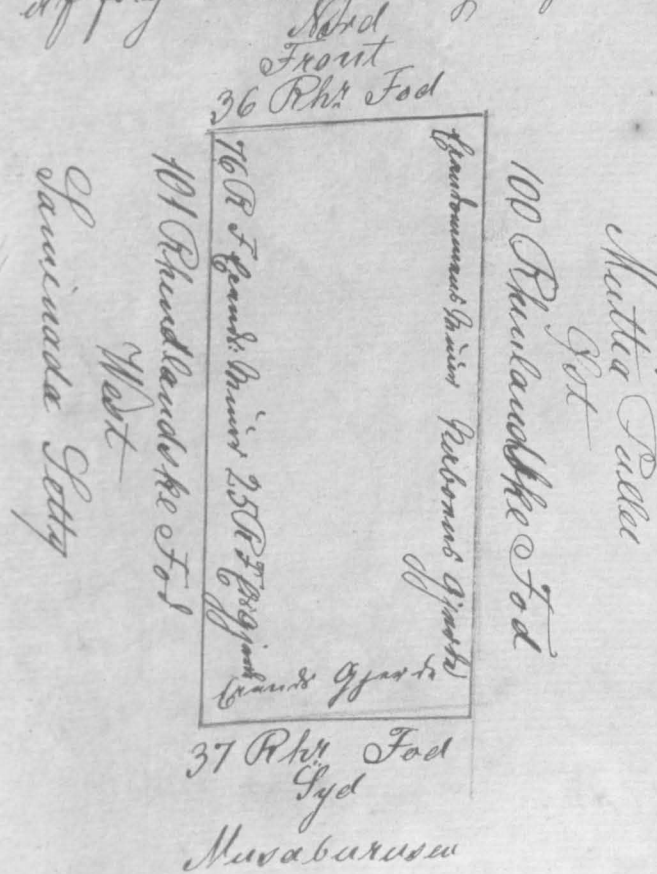


I Nord Front Tredive og Seks Rhinlandske Fod
 Syd Tredive og Syv Rhinlandske Fod
 Øst Et Hundrede de de
 Vest Et Hundrede og Een de de

 Tranquebar den 4^{de} July 1845.

Skøde
 for Ramen
 Lette paad
 Læst og Græs
 beliggende
 i Rækkens
 den byen i
 Wellepaleam

N^o 1219
 Wilhelm Christian Petersen

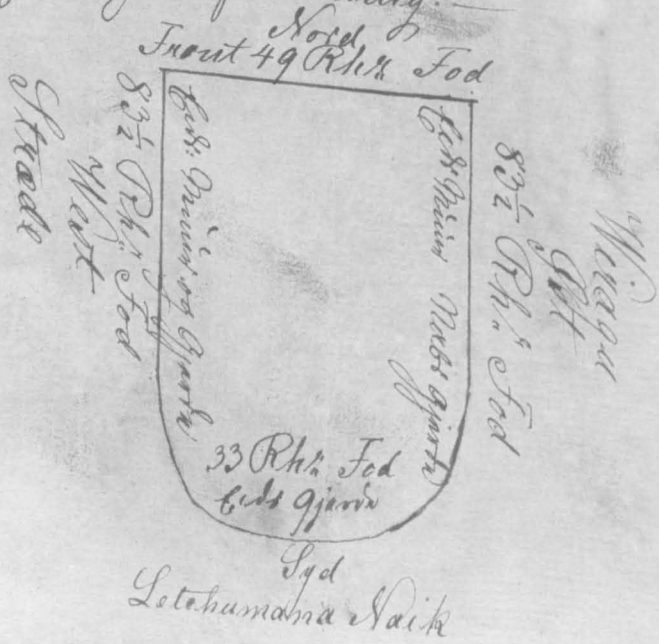



I Nord Front Fyrtog og Ni Rhinlandske Fod
 Syd Tredive og Tre de de


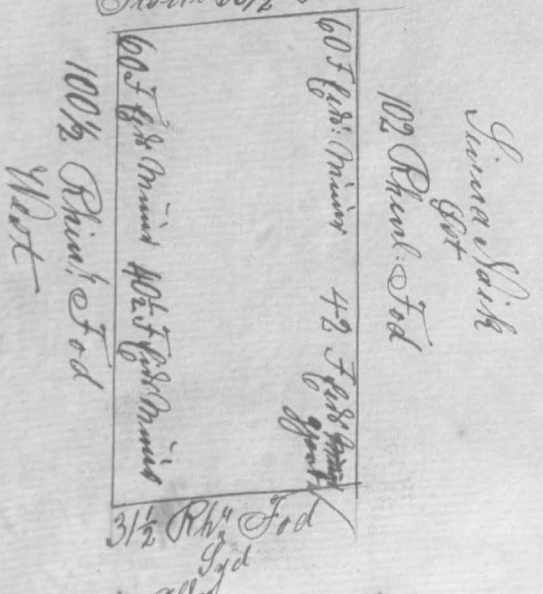

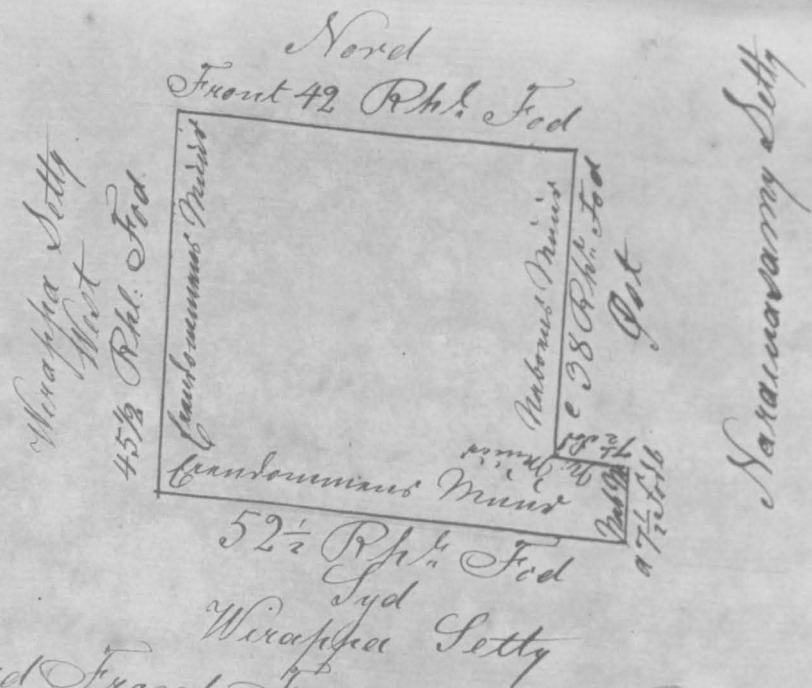

I Nord Front Fyrgetyre og To Rhinlandske Fed
 " Syd Halvtredsindetyve og To og en halv de
 " West Fyrgetyre og Fem og en halv de
 " Ost fra a til b Syv og en halv de
 " " fra b " c Syv og en halv de
 " " " c " d Tredive og Otte de
 Jisat for agna Minde for alle Dider indlagne i's flige Minde
 Og da bemeldte Wisurvalinga Setty for mig forrest
 bærte fire bonlige And og Adboer til onnummelte Juis
 og Grind forrest Kongens Rattigfæd at aflægges ud
 for til Juis som forrest samme som nu same
 og Arvinger med Anden tilførende Gænder, som
 som alle de der gior sig for miglig som de bærte med
 vil og have inden for alle af Nogen.
 Anden til Lebrøstelsa indat min forrest og
 det Kongelige Gouernements Engl
 Traugelbar den 25 September 1845

W C Petersen

Nº 1223

Wilhelm Christian Petersen


Indvognet indat det Kongelige

Gouernements i Traugelbar

Gjør vitterligt at for at foran dommet Kistappa
 Naik og forrest bærte og general og sig til Juis at Juis
 med tilliggende Grind beliggende for Ramatje

Skide
 for Kistappa
 på Naik
 på et Huu
 og grund
 liggende
 på Ramat
 ty Naik
 Paleam

Naiker Paleam; I si at Lura fiandem blannet afstet
 maalt og bærte af følgende Digt og Udforering

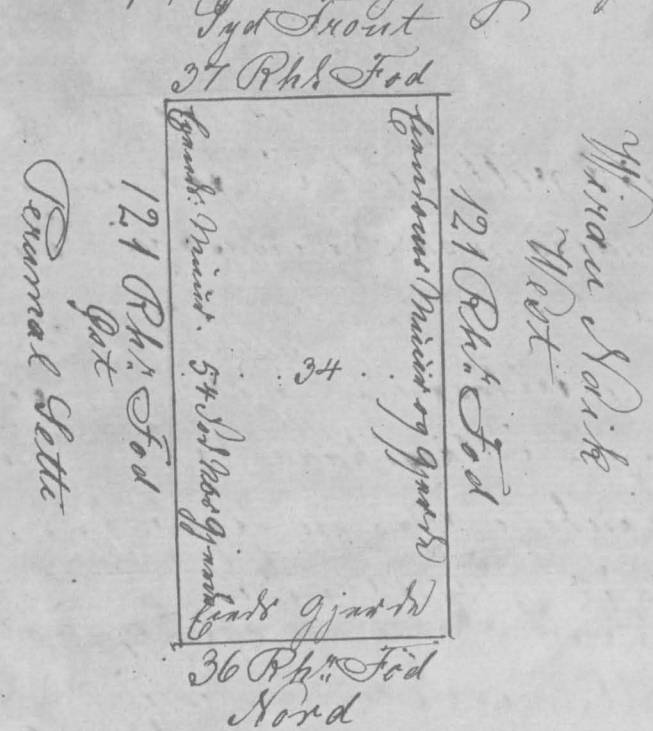

I Syd Front Tredive og Syv Rhinlandske Fed
 " Nord Tredive og Sex de
 " West Est Hundrede Tyve og Een de
 " Ost Est Hundrede Tyve og Een de
 Lura dommen for agna Minde og Gjør det for alle
 alle Dider indlagne ind at flige Grind
 Og da bemeldte Kistappa Naik for mig forrest
 bærte fire bonlige And og Adboer til onnummelte
 Juis og Grind forrest Kongens Rattigfæd at aflægges ud
 " gior for til Juis som forrest samme som nu same
 som og Arvinger med Anden tilførende Gænder,
 som som alle de der gior sig for miglig som de
 bærte med vil og have inden for alle af Nogen.
 Anden til Lebrøstelsa indat min forrest og
 det Kongelige Gouernements Engl
 Traugelbar den 25 September 1845


W C Petersen


Skide
for Narai
maxim
Setty paa et
Hæus og
Grund be-
liggende i
Admiral
Ligist og Udfærdig

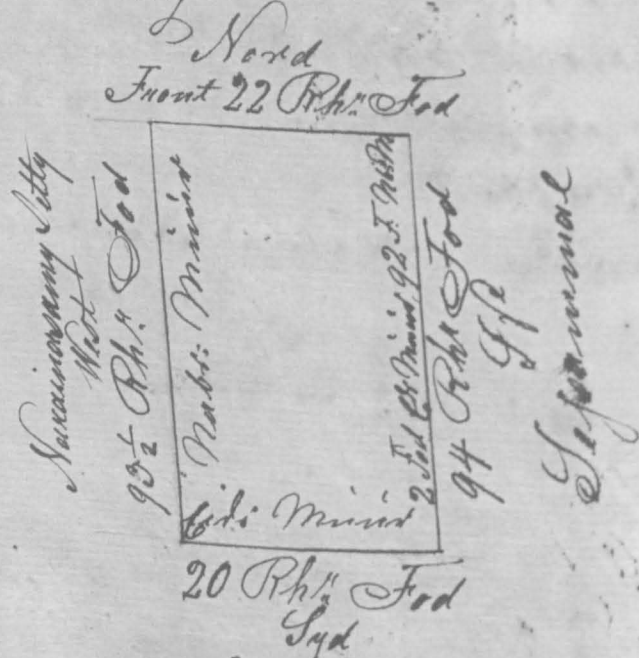

I Nord Front Tyve og To Rhinlandske Fod
" Syd Tyve " "
" West Halvemsindstyre og Tyve og en halv de de
" Ost Halvemsindstyre og Tyve de de

Minde sinet Hæst tilfjodet Nabon. Ligeledes at fæa
tilfjodet 92 fæa Minis i Gf. In indige Minis tilfjodet
fæandem.

Og de baltke Narainasamy Setty for mig fæant baltke
sin loelige Rut og Adkomst til samvæltke fæa og Grændt
fæa Kongens Riddigfat at aflasgiond fæa tilfjodet sam
fænat sammar som nu sam og Adringat mit Rulle tilfjodet
fæandem, som fæa allat de fæa giond sig fæa nydlig
som de balt maat vil og fæa uden fæadala af Nogan.

Indla til Læstestalse indet min fæant og Ind Kongalige
Giondnamant Dagle.
Tranquebar den 6 October 1845.
W C Petersen

Skide
for Giond
mal paa
et Hæus
og Grund
beliggende
i Supparagen
i Byen
Nabi: Minis
Setty Akke
ragara Akke
Gaden blænt
aflas maalt og
balt fæa af fæa
Ligist og Udfærdig

Giond vitterligt: At for mig at framkommet Giond
og fæant bagidit og maalt og sig tilfjodet at fæa med
beliggende Giond baltke i Supparagen Setty
Akke ragara Akke ragara Gaden i Byen fæa at fæa
fæandem blænt aflas maalt og balt fæa af fæa
Ligist og Udfærdig



I Nord Front Et Hundrede Halvtredsindstyve og
" Otte Rhinlandske Fod

1 Syd Eet Hundrede Halsbredsindstør og Nogen Hals Rhind Fod
 " Ost Front Trediver og Fem og en Hals. d. d.
 " West Trediver og Syv og en quarter. d. d.

De fædte og næstfædte Gjæstene tilføjet Nabene
og de ondsige Minde ~~og Gjæstene~~ ført til huset. —

Og da Samvælden Gengættel for mig faar bære
sin lønlige Røst og Arbejde til ovennævnte Læge og
Gæst for at Kongens Røst og Arbejde vil
for sig selv og for sin familie som de selv
og Arvinger med Rette tilførende Lægen, som jeg
aldrig da kan gøre sig for mig selv som de selv
vil og kan uden Gættel af Nogen. —

udfæst. } vil og kan uden Gaardala af Nogen.
 6^{te} Octobers } Brevet til Landskaptet i disse min færd og ved
 1845. } Kongelige Gönner-nagende Pagle
 Skanqvist den 25^{de} ~~25~~ 1845.
 W. C. Petersen

W B Petersen

Skide
for Sallave
ru Setty paa
et Hus og
grund be-
liggende
i Missionsskole-
gaden
paa Wile
palearn

No 1228
 Wilhelm Christian Petersen
Nord
Dance*

I Syd Front Tredive og Tre Rhinlandske Ford
 " Nord Sygetyve og Fem dⁿ dⁿ
 " Vest End Hundrede Tredisindstyve og Sex dⁿ . . dⁿ
 " Ost End Hundrede Tredisindstyve og Sex dⁿ . . dⁿ

Det næstlige Gjænde og det østlige Gjænde 34 Rk. Fed
 de fleste Næbende og de østlige Næbende og Gjænder for det flængende


Og da barmhertige Kallavere Lette for mig somer barmhjertig
 lundige And og Albenst til ommevalde Læst og Græst for
 Kongens Rættigst at afkastet ind for det Læst som for
 med samme som nu som og Arningst med Rættel Læst
 de Læst som som alle de som giord sig som nøgling som
 de Læst med mig og som uden Læst af Kongen. —

I alle til Læsestiftelsen under min Færd og det
 kongelige Gensidigheds Vælg. —
 Tranquebar den 6 October 1845
 W. B. Petersen

W B Petersen

Skide
 for Tauga
 tjeammal
 na et Haas
 og Græsset
 liggende i
 Rømanstje
 Næker Te
 Leam

Skide
 for Tunga
 tjeammal
 her et Hus
 og Grund be-

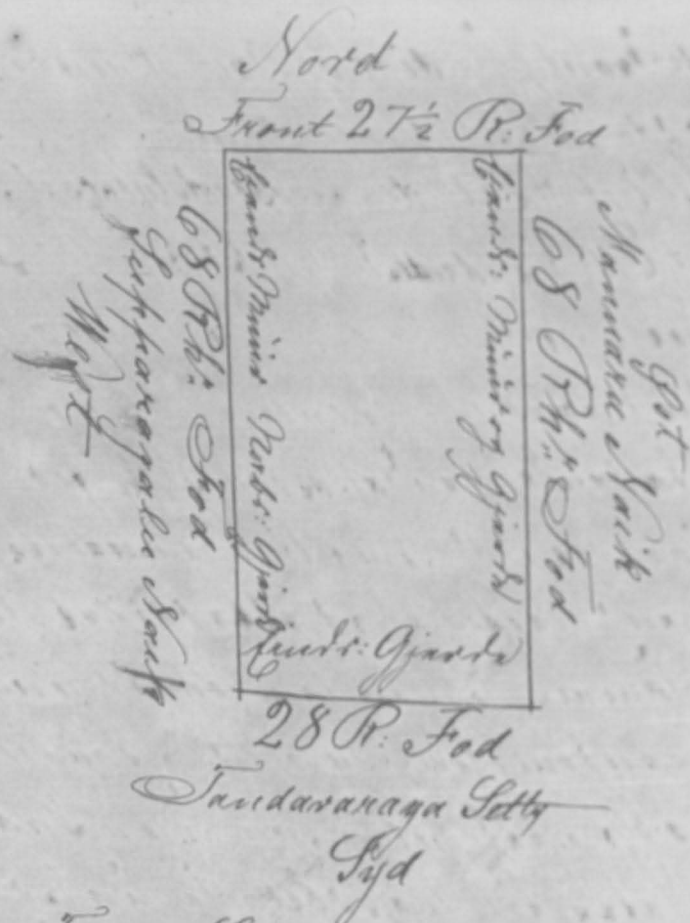

I Nord Front Tyve og Tyve og en halv Rhinlandske Fod
 " Syd Tyve og Otte " " "
 " Øst Tredsiendstyve og Otte " " "
 " Vest Tredsiendstyve og Otte " " "
 frændomme for nogen Minde og Gjærdet i indhe-
 gen det næstlæge Gjærd.

Og da bemærkede Tangatjammal for mig forresten
 mig sin lundige Rødt og Alder og til onnematstet
 Lunde og Gårde forresten Tangatjammal Rødt og
 afstedgivet, for det Lunde fandt forresten
 som nu fandt og Alder og Rødt tilføjet
 frændom, som sin alle de han gjorde sig for mig
 lig som de bedste mand vil og han inden forstod af
 Nogen.


Satte til Læsestafte inden min forresten
 det Kongelige Govenamant Dagl.
 Tranquebar den 6^{te} October 1845

W. B. Petersen

Skide
 for Tand
 Mattia
 Setty for

Nr. 1230
 Wilhelm Christian Petersen
 Sultmægler med det Kongelige
 Govenamant i Tranquebar

en Pontique gøre vitterligt: At for mig er frændomme Tand
 beliggende Mattia Setty og forresten bemærket og sig tilføjet
 i Rødt og Pontique med beliggende Gårde beliggende i
 Gaden paa Rødt Gårde paa Rødt, der er Lunde frændom blomme
 Rødt afstedgivet og bemærket afstedgivet Siget og det forresten
 Nord

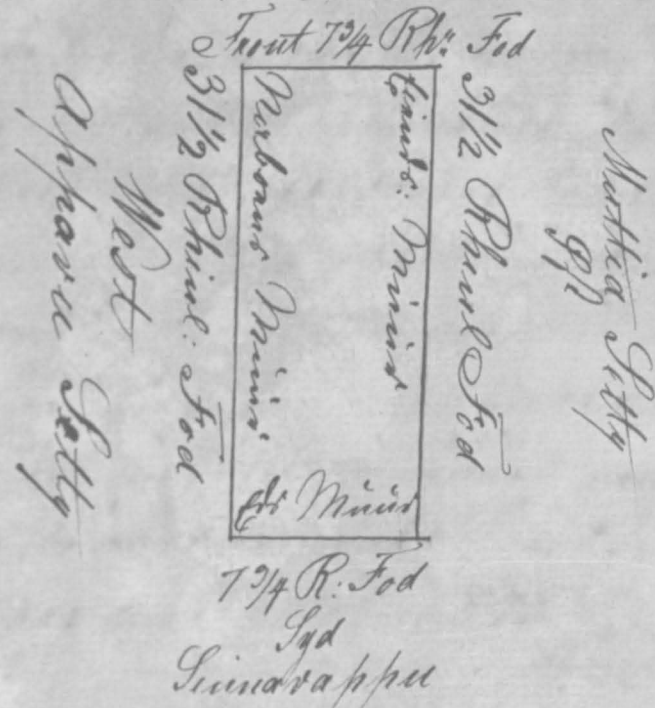

I Nord Front Tyve og tre quart Rhinlandske Fod
 " Syd Tyve og tre quart " " "
 " Vest Tredsiendstyve og En og en halv " " "
 " Øst Tredsiendstyve og En og en halv " " "
 frændomme for nogen Minde og alle de forresten
 indhegen den næstlæge Minde



Satte til Læsestafte inden min forresten
 det Kongelige Govenamant Dagl.
 Tranquebar den 6^{te} October 1845

W. B. Petersen

Skide
for Herr
W. C. Petersen
paa et Hus
og Grund

N: 1231
Carl August Möller
constitueret Gouvernements Secretar
og Medlem af Gouvernementset
gjør vitteligt: At for mig er forbeholdt fast
i Byen mulig W. C. Petersen og hans bagved ejendomme og sig til
i Byen Tranquebar, si at hans ejendomme blaar af
og befinde sig følgende Signer og Afmærkning

Syd
Frent i Storgade
54 Rhinl Fod

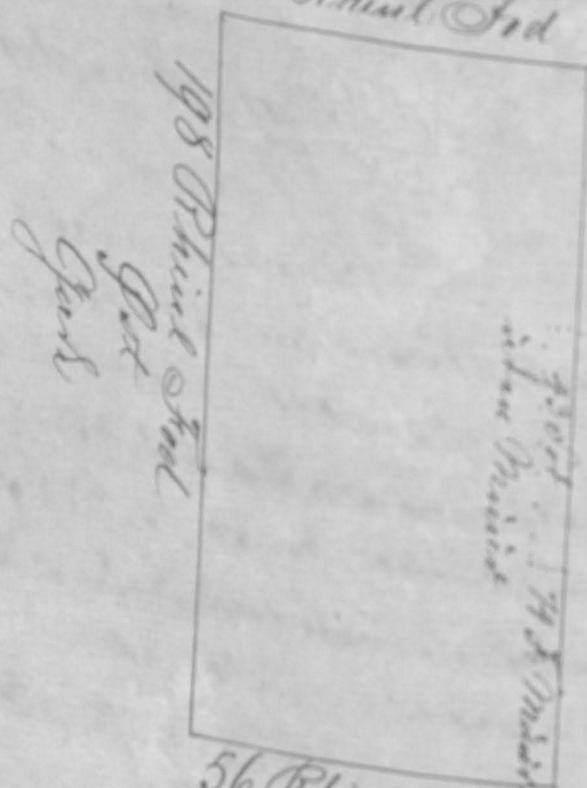

56 Rhinl Fod
Nörd Storgade

I Syd Front Halvtredsindstyve og Fire Rhinlandske
Nörd Halvtredsindstyve og Fire
West Eet Hundrede Halvfemsindstyve og Syv
Ist Eet Hundrede Halvfemsindstyve og Otto
Gandenman far ager Mura til alle Dier, indstagen
mod den næstlige Dier 43 Fod, som findes affald
foranplaaend Capning.
Ogsa bemaltes fast Eetmogtig W. C. Petersen
for mig far beviist sin lantige Rad og Afkomst

til smaalste Jern og Græs, foraf Kongens Rattig
sat at afstignet, som det findes som forsat Jern
som en sam og Arvinget med Rattighedsbrand Jern
som som alle de som give sig som udklig som de bade
med vil og som uden Jernale af Rogen

Salla til Lendroftalfe indet min Jern og ved
Kongelige Gouvernements Dag
bistillet Damsborg i Gouvernements Secretariatet den 27.

October 1845

C. A. Möller

Skide
Oberstinde
Reklung paa
et Hus og
Grund beleg
gende i Storgade i Rogen
Tranquebar

N: 1232

Wilhelm Christian Petersen
Eetmogtig med ved Kongelige
Gouvernement i Tranquebar


Gjør vitteligt: At for mig er forbeholdt Oberstinde
Reklung og hans bagved ejendomme og sig til Storgade
Jern med tilliggende Grund beleggende i Storgade
i Rogen Tranquebar; si at hans ejendomme blaar
afstignet og befinde sig følgende Signer og Afmærkning

Syd Front Storgade

209 1/4 Rhinl Fod

32 1/2
10 1/2
Granda

112 1/2 Rhinl. Fod
West

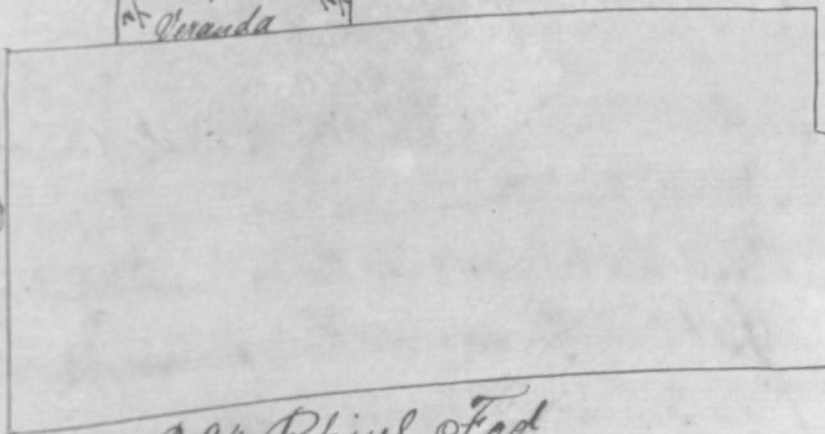

204 Rhinl Fod
Nörd

Trind Jorgens Gade

I Syd Front Eet Hundrede Halvfemsindstyve og Nogen quart
Rhinlandske Fod
Nörd Eet Hundrede Halvfemsindstyve og Fire Rhinl. Fod


[illegible]

Skiode
 for Enkefru
 Beck paa
 et Hus
 og Grund
 i Naggadea

No 1233
Wilhelm Christian Petersen
Suldmæssigt med det kongelige
Gjældermand i Tranquebar
for sin

i Byen Gjør vitterlegt: At for mig er framkommet for
 Tranquibær i Pech og for mig er framkommet for
 at hviis med tilligvord Grind balinggand i
 gadden i Byen Tranquibær hviis er framkommet
 som blann afstand og bafinden af
 de Sigur og Uffordring

Front Syd L
38 Rh. Fed

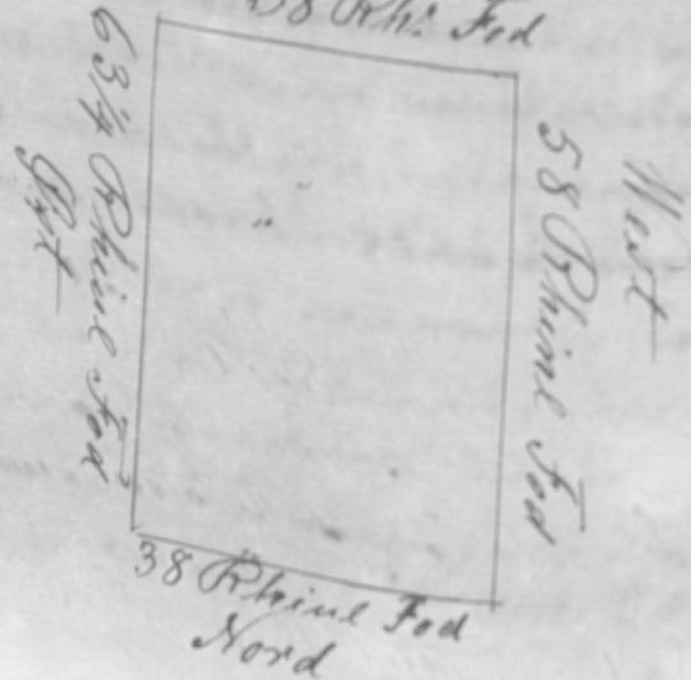

I Syd Front Tredive og Otte Rhumlandske Fod
 " Nord Tredive og Otte d. . d.
 " Vest Halvtredsiendstyke og Otte d. . d.
 " Ost Tredsiendstyke og Tre og en quarter d. . d.
 Minderen tilføjet Nabovæsen

Og da baualike faderen Pech fort mig færr baualike sin
 konglige Ord og Atkomst til maualike fader og Gæst
 færr af Kongens Rattigfærd at aftagende; færr tilfærd.
 Det færd færr færr som en færd og Arvinger
 med Ratta tilfærd færd som sin allat
 da han giør sig færd wærdig som de badt med
 nil og han wærd færd af Nogen
 Latta til Bærdstærd i under mine færd
 og det kongelige Gouernement Tærd.
 Tranquebar den 27^{de} October 1845
 W C Petersen

Skio'de
 Got Enkefru
 Beck paa
 et Huus og
 Grund beligg
 gende i Hov
 gensgade i
 Byen Traa
 gsbær.

N^o 1234.



Wilhelm Christian Petersen
Fuldmyndig ved det Kongelige
Gravmænde i Tranquebar

^a Giør vitterligt. At for mig er frændsomhed for
fræn Beek og for en bagt og smælt og sig del til
at hun var tilliggende Gård tilliggende i
Borgens Gård i Byen Traugdal, hvi at hun
sindom blaar af smælt og bafind af
følgende Sigst og Afledning.

Minne om de gamle Minne til Naborne
 Christian til den gamle Jorde som den af Christen
 min afbragte Tottumtens Minne
 Og da gamle Sigamani Puller Bond Asputam
 mal og hans Venner Jacob Devasagagam og Smitte
 Devasagagam for mig gave bærte den lunde
 Bak og Adhamp til sammentale Minne med Gode
 Traugobae den 31^{te} October 1845
 W C Petersen

Skide
 Numbare
 staten Kan-
 madiaaden
 paa Porem

No 1236
 Wilhelm Christian Petersen
 Indtægter ved det Kongelige
 Gode i Traugobae
 Giør vitterligt. At for mig at fransommal Sider
 bare Patten og gave bærte og maalt og sig delgiørde
 at Minne med alle Gode bærte i Hanne
 dia Gode paa Porear, si at den den
 min aflastigat og bærte af folgend Sigar
 og Udforsning

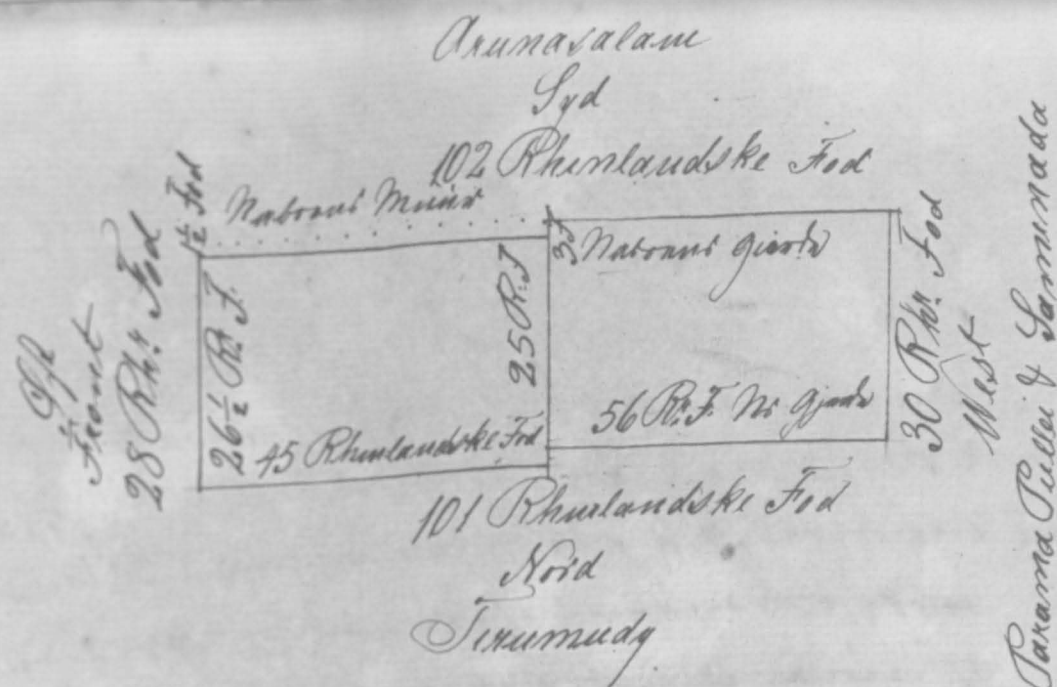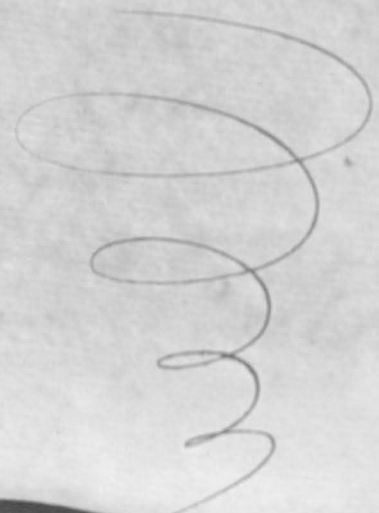

I det Front Tyve og Otte Rhinlandske Fod
 West Tredive
 Nord Et Hundrede og Een
 Syd Et Hundrede og To
 W C Petersen

Skide
 Pri Sakubi
 biammal
 paa et Minne
 og Gode be-
 liggende i
 den gamle
 Progers Gade
 paa Tattenga
 elg

No 1237
 Wilhelm Christian Petersen
 Indtægter ved det Kongelige
 Gode i Traugobae
 Giør vitterligt. At for mig at fransommal
 bare Patten og gave bærte og maalt og sig

tilføjet at Jerns med tilhørende Grund beliggende
 i den gamle Broens Gade paa Sættengude
 ligger den gamle fæstning blivende afløst og befæstet
 af følgende Digt og Udforskning
 Nord Gade



209 1/2 Rheinlandske Fod
 Syd

Deppe

- I Ost Front En Hundrede Fygetyr og En Rhinl. Fod
 West fra a til f Tredsiendstyve og en quart de de
 " fra f til k Tredive de de
 " fra k til l Tredsiendstyve og Fem de de
 I Syd To Hundrede og Ni og en halv de de
 Nord fra a til b Tredsiendstyve og Seks og en halv de de
 " fra b til e Halvfjerdsstyve og En de de
 " fra c til d Tredsiendstyve og En de de
 " fra d til e Nitten en halv de de
 " fra e til f Tre de de
 " fra f til g Tredive og Fik og en quart de de
 " fra g til h Fygetyr og Fik de de
 Gærdene og Muren imod Nord fra a til d fæst
 Gærdene imod Væst fra i til k tilforn Næsten
 en ordig Mure og Gærdet tilforn fæstene

Og de gamle Schuttbiammal for mig som bevis
 den gamle Stad og Alene til den gamle Jerns og Jerns for
 Tranquebar den 1 November 1845

Nº 1238

Wilhelm Christian Petersen


Siddende med den Kongelige


Skilde
 for Schuttbiammal
 paa et Hæde
 og Jerns
 beliggende
 paa Chue
 Gamanga
 Lane

Gør retteligt. Ad for mig og for den gamle Schuttbiammal
 mal og fæst beviset Jerns og Jerns tilforn den gamle
 tilforn Jerns med Jerns beliggende paa Chue,
 mangalden, ligger den gamle fæstning blivende afløst
 og befæstet af følgende Digt og Udforskning

80 1/2 Rheinlandske Fod

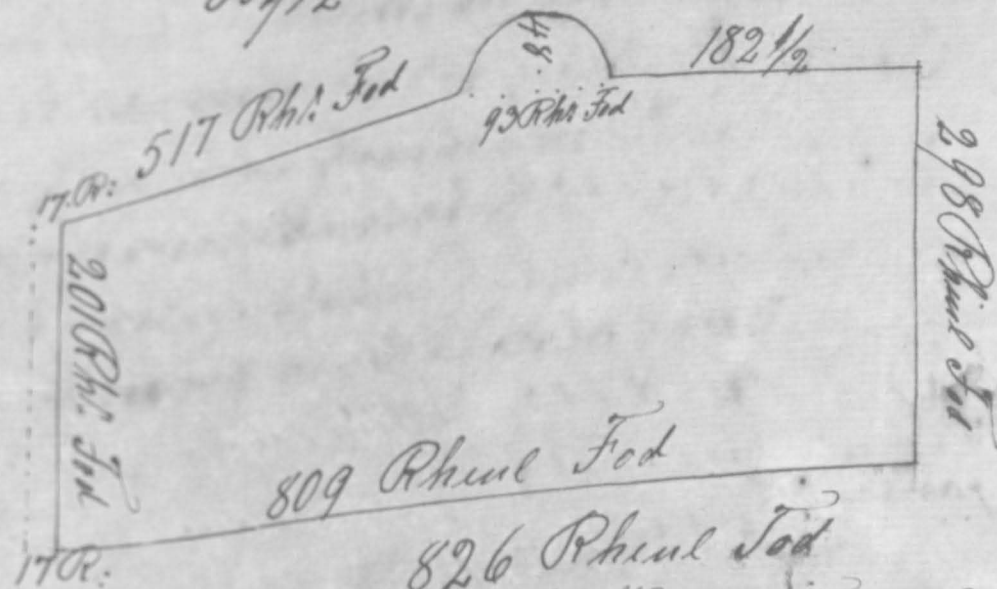

- Jerns Jerns til Landene Otte Hundrede Tyve og En Rhinl. Fod
 West til Jerns Otte Hundrede Ni og en halv de de
 Nord To Hundrede Halvfjerdsstyve og Otte de de
 Syd To Hundrede og En de de

Længere for aqua Minera og Gjæster til alle Tider. -
 En offentlig Allee, lige for Generalbiskopskøben og indtil
 Rindene, samt en anden Allee i West Endet til Tillyde
 Rindens jord til Længere, legaliseres alle de ⁴ Acres som
 nu plantede er med en Længemur, inden for samme
 for mindst Wandledning fra en Ende imod West. End
 inden for Længere jord legaliseres til Genbrugsmand, som
 Befidder, imod en nærliggende Betaling af Tre (3) Mark.
 Papirer for det til at forbyde Længere med Wand
 for bemærkede Ende. -

Og da bemæltte Jakobibiammal fort mig færd
bærte sin lofede Rat og Abkomst til sammenthale
med fængd forst af Kongens Rættigfat og eftergivet
deltidde færd samme som en færd og Abning med
dette delstændt fiendom som sin allas da den gik
sig færd rigtig som de bærte vil og den vidne
Pantale af Nogan

Alla til Landskaptet under min färd af
 det Kongelige Gennemsyns Råd.
 Tranquebar den 1ste November 1845
 W. C. Petersen

Skivde
for Suppa
kajallu
daly og saa
Bakke
paraja
letty saa
at huns
og Grund
beliggende
i Andam
li Gaard
gaa Porre
max. —

N^o 1239

Wilhelm Christian Petersen
Luttmossig ned til Kongelige
"marionant i Tranquebar"

Gjøre vittetligt: At for mig er frem Emonet
Supparaja Medalie og faa kaldet Supparaja
Setti og faas bagefter udmælet og sig tilbrødt
at tjene med tilliggen Gøms beliggende i

A

- Avattaranarri, Laminaderi, Salabadi & Supparajen's Zinnis og Grund
beliggende i den fjerde Gade paa Crickittanchery. 1095.
- Angelai's Zinnis og Grund beliggende paa Kurnarakattalai i Katuchery District. 1099.
- Apparu og Tandavaraja Padaiatchi's Zinnis og Grund beliggende paa 1100.
- Adikalami Supparajen's Zinnis og Grund beliggende i Sellunadapuramgade paa
Crickittanchery. 1101.
- Adivaraga Sullis Zinnis og Grund beliggende i Virana Pettu Gade paa Pooner. 1102.
- Apparu og Tandavaraja Padaiachi's Grund beliggende paa Kurnara-
kattalai paa Katuchery District. 1105.
- Amurda og Kitteriammal's Zinnis og Grund paa Arisikarappalam. 1107.
- Amurdams Zinnis og Grund i Lema Mandagam Gaden paa Pooner. 1120.
- Alegammals Zinnis og Grund paa Perumalkovil Gade i Bijen
Tranquebar. 1144.
- Ambalavanani's Zinnis og Grund paa Pettu Gade paa Fillely. 1147.
- Apper's Zinnis og Grund paa Narkerpalam. 1151.
- Ananda Ayer's Zinnis og Grund i Sintattineipullears Pagodes Gade
i Bijen Tranquebar. 1156.
- Amammals Piltai Amudanoy Marickkams Zinnis og Grund
i Admiral Gade i Bijen Tranquebar. 1168.
- Allikandus Zinnis og Grund i Pallivasal Gade i Bijen Tranquebar. 1173.
- Allimankandus Zinnis og Grund i Nagudagaden i Bijen Tranquebar. 1174.
- * Apper Virappa Piltai Zinnis og Grund i Bazargaden i Bijen Tranquebar. 1176.
- Arumasa Pettu's Zinnis og Grund i Admiral Gaden i Bijen Tranquebar. 1178.
- Ariammates Zinnis og Grund i Allen Gaden paa Velipalam. 1183.
- Avattarana Pettu's Zinnis og Grund i Niania Pettu Gaden paa Kattuchery. 1187.
- Avakusutti og Bavasail's og Mammasentmakas Gade Pooner. 1195.
- Apparu Piltai Zinnis og Grund i Bazargaden paa Velipalam. 1240.

hør. G. L. Britains Huis og Grund i Niggatun i Byen Tranquebar

N^o 1078.

hør. J. P. Bichs Huis og Grund i Admiral Gaden i Byen Tranquebar

N^o 1079.

Panden Lais Huis og Grund i Bettavia Markens Gaden i Byen Tranquebar

N^o 1080.

Arukusutti & Barasals Huis og Grund i Marmusen Markens Gaden i Byen Tranquebar

N^o 1081.

Dewasirasadam Palleis Jönud og den gæstgænde Jönud og Jyt -
 les i Jyismillels yea Thengangelande. 1112.

Edward Ellis Jernby og Jernby: Begarqaden i u. Høstfeld. 1793.

Indlæst Linné og Grundbeliggende paa Næstvedgaard. . . . N^o 1084.

- Johnbibiammal's Jerns og Grind beliggende i Mottatten gade paa Sattangoddy. N^o 1091.
 Johnbibiammal's Haugegrund en Del af ^{den} saakaldte Eglens Hauge beliggende
 paa Sattangoddy. N^o 1092.
 Johnbibiammal's Jerns og Grind beliggende i Naggaden paa Sattangoddy. . . . 1097.
 Johnbibiammal's Jerns og Grind beliggende i Mottatten paa Sattangoddy. . . . 1098.
 Johnbibiammal's Jerns og Grind i Prinds Sigerus Gade & Lyen Tranqueb. 1140.
 Johnbibiammal's Jerns og Grind paa Sattangoddy. . . . 1149.
 Johnbibiammal's Jerns og Grind i Mottatten gade paa Sattangoddy. . . . 1163.
 Johnbibiammal's Jerns og Grind i Prinds Sigerus Gade & Lyen Tranqueb. 1175.

- Hanagasabei Pulleis Jinnis og Ginnid i Aisnaskovils gadu paa . . . 1113.
 Pomear. 1114
 Hurnbalinga Pulleis Jinnis og Ginnid i Compagnie Hange gadu paa . . . 1126.
 Harnimadrika Ageris Ginnid i Pommalkovils gadu i Bygndraug . . . 1131.
 Holendevelu Pulleis Ginnis og Ginnid i Nelli Bager gadu paa Pomear. . . 1132.
 Holendevelu Pulleis 1133.
 Holendevelu Pulleis 1134.
 Holendevelu Pulleis 1135.
 Harniatchis Jinnis og Ginnid i Pommalkovils gadu paa Pomear. . . 1138.
 Holendevelu Pulleis Ginnid paa Sevannu 1154.
 Hista litta Jinnis og Ginnid i Sandugadu paa Sandirapadu . . . 1164.
 Hallsimullekka Baderi paa Ginnid i Pallivase gadu paa Pomear. . . 1164.

[Faint, illegible handwriting in cursive script, likely bleed-through from the reverse side of the page.]

[Faint, illegible handwriting in cursive script, likely bleed-through from the reverse side of the page.]

- Muttapullai, Kamagacalai, Nagalingam og Arumugam Jinn og Grund
beliggende paa Candianapaleam paa Battichey Eljorick. - N^o 1080.
- Mari og Appavai Jinn og Grund beliggende paa Itchingadu gadu paa
Thungamarigalam. - N^o 1089.
- Meenatchiar Siffirundu Thoni, kaldet Miramadam. - N^o 1093.
- Mangotchi Pullai Jinn og Grund beliggende i Visuvanada.
Svømmes paa gadu paa Porcar. - 1106.
- Muttai Pullai Jinn og Grund paa Arisikarapaleam. - 1109.
- Maria Pullai Jinn og Grund paa Nackerpaleam. - 1110.
- Mariappend Jinn og Grund paa Eukittanichey. - 1115.
- Mariappend Jinn og Grund paa Vaduga gadu paa Eukittanichey. - 1119.
- Mariappend Jinn og Grund paa Vaduga gadu paa Porcar. - 1122.
- Madarasai Jinn og Grund i Maranamarekai gadu paa Porcar. - 1124.
- Kong. Missions Jinn og Grund i Vomb gadu paa Porcar. - 1124.
- Muttasami og Vaitthalangam Jinn og Grund i Edamborapalleis gadu
paa Thungamarigalam. - 1136.
- Mirumal & Hethu Levi's Jinn og Grund paa Battavia Mauckai. - 1152.
- Jinn og Grund i Adinai gadu i Pignitrag. - 1169.
- Thiivaragar & Malaperumal Jinn og Grund i Pallivard gadu paa Porcar. - 1177.
- Miradai og Moramadams Jinn og Grund i Pallivard gadu paa Porcar. - 1177.
- Mariakkam Kolendammal og Brokkianis Jinn og Grund i Pazangai paa Velipaleam. - 1179.
- Musaburusunkan laib Banginjal i Pullaiaravilo gadu paa Velipaleam. - 1186.
- Muttai Pullai Jinn og Grund i nordlige gadu paa Kottapaleam. - 1194.

- Savadeis Hiins og Grind beliggende paa Kottespalearn. N^o 1085
 Pennambala Pottens Hiins og Grind beliggende i Compagniets Hauge Gaden paa Borear. N^o 1088.
 Pantokarnada Pelly og Anunasala Pellys Hiins og Grind beliggende
 i Compagniets Hauge Gaden paa Borear. N^o 1094
 Savadeis Hiins og Grind i Tulleiskovils Gade paa Pottengud. III 6
 Paruvadarns Hiins og Grind paa Puduspalearn. III 7
 Jv Silding og W. C. Petersen Grind paa Paradepladsen i
 Rigen Tranquebar. III 3

- Ramapulleis Jinnig og Grund beliggende paa Tillally Løngidankær N. 1083. —*
Ramasulth og Virapen's Jinnig og Grund beliggende i Esasalaseths Gadugraasboen. N. 1087.
Rarrens Jinnig og Grund beliggende paa Stetengade Gade paa Ohungamanghu 1090.
Ramasami Sillis Jinnig og Grund paa Stetengade Ohungamanghu 1111.
Rengasami Palleis Jinnig og Grund i Missionen Kølsgade paa Heli. 1139.
Rengasami Palleis Jinnig og Grund i Missionen Kølsgade paa Velipaleen. 1155.
Rengasami Sillis Jinnig og Grund paa Admiral Gade i Byen. 1159.
Rengasami Sillis Jinnig og Grund i nordlige Kølsgade paa Byen. 1161.
Constatet Frederik Kewalds Grund i Alter Gaden paa Enkelttauer. 1171.
Rama Naiks Jinnig og Grund i Teudapalei Akkoraagars Gade paa Enkelttauer. 1172.
Rama Ayer's Jinnig og Grund i Muttusamy Naiks Jinnig og Palleiarkivile Gade. 1182.
Ramalinga Naiks og Muttusamy Naiks Jinnig og Palleiarkivile Gade. 1187.
Prasakbala Naiks Jinnig og Bangisfel paa Kattuchery. — — — 1187.

Simappa Pullis Jinnu og Jinnu beliggende i Simaravilla Gade paa Poncar N. 1081
 Vidarbarasalla og Arunasala Pullis Jinnu og Jinnu Wasalasettys Gade N. 1086
 paa Poncar

Suppapatte Jinnu og Jinnu beliggende i Melarstene eller Sarmakomittene 1196
 paa Catechery

Suppa Naitis Jinnu og Jinnu i Stengedugaduz og Ohugamungel 1123
 Suppiramania Pullis Jinnu i Angalommari Pogodes Gade i Paganthar
 mabar 1129

Simusamy Naitis Jinnu og Jinnu i Stenandipullocias Gade i
 Lijin Tranquebar 1142

Wengidawala Setty og Suppiramania Setty i Dintiqua og Jinnu i
 Perumal Kovils Gade i Lijin Tranquebar 1144

Simuramala Jinnu og Jinnu paa Store Sallingus Gade i Paganthar 1146
 Svattumal Jinnu og Jinnu i Mambala Salls Gade paa Poncar 1157

Simiraks Jinnu og Jinnu i Batavi Masekars Gade paa Poncar 1166
 Simirasagus i Malaperumala Jinnu og Jinnu beliggende i Lijin 1169

Supparaya Pullis Jinnu og Jinnu i Admiral Gade i 1178
 Pannu Supparaya Pullis Jinnu og Jinnu i Nello Ponggedu paa Poncar 1185

N. W. Supparayala Pullis Jinnu og Jinnu i Paganthar og Paganthar og Ohugamungel
 N. W. Supparayala Pullis Jinnu og Jinnu i Paganthar og Ohugamungel 1188

Sivandalinga Pullis Jinnu og Jinnu i Paganthar og Ohugamungel
 kitterchery 1196

Lamy Setty i Admiral Gade i Paganthar 1201
 Perambara Pattam Kaurudra Gade paa Poncar 1206

Supperayan Nagar Gade paa Wasalaciam 1201

Laseen Tandavaraja Paduialathi Jorind haliggondu gaa Kurnarakattalai
gaa Kattuchery District. 1103.

Tandavaraja Paduialathi Jorind haliggondu 1104.

Timmudiy Pettis Jorind g Jorind i Sistrapuram Gadungaa
Erukittur chery 1127.

Tetchana Murthy Jorind g Jorind gaa Sistrapuram i Pigeon 1146.


Timmudiy Pettis Jorind g Jorind gaa Kanagasabai Pettis gaa Porear 1190.

W

Wapadeistokio Jinn og Grind holggenda *Sullian Kovils* gadu. þaa *Kida Halcian* fulcan
 þaa *Catticheng* - N^o 1082-
Wattlinga Settis Jinn og Grind i *Nellu Bazar* gadu þaa *Poncar*. 1121
Mutturani og *Wattlingam* Jinn og Grind i *Sedambora* Pulli gadu þaa
Chungam aryalam - 1136.
Wengidasala Setti og *Suppiramania* Settis *Leitigun* og Grind i
Pennalkovils Gadu i *Lyn Tranquebar*. - 1141.
Waiabunimudaly i Jinn og Grind þaa *Tirumalai Naiki* gadu þaa *Poncar* 1150.
Wattinada ayer i Jinn og Grind þaa *Sesala* Settis gadu þaa *Poncar* 1158.
Wattinada *Paderatchi* Jinn og Grind þaa *Alkengadu* gadu þaa *Poncar* 1160.
Waiaburi *Pettus* Jinn og Grind i *Pallavasi* gadu i *Agnis* 1189.
Waiaburi *Pettus* Jinn og Grind i *Pindallinger* gadu i *Pogaw* 1191.
Waiaburi *Bazar* gadu þaa *Wolipalerion* 1202-

V

From Page No. 1 to 544. -
M.

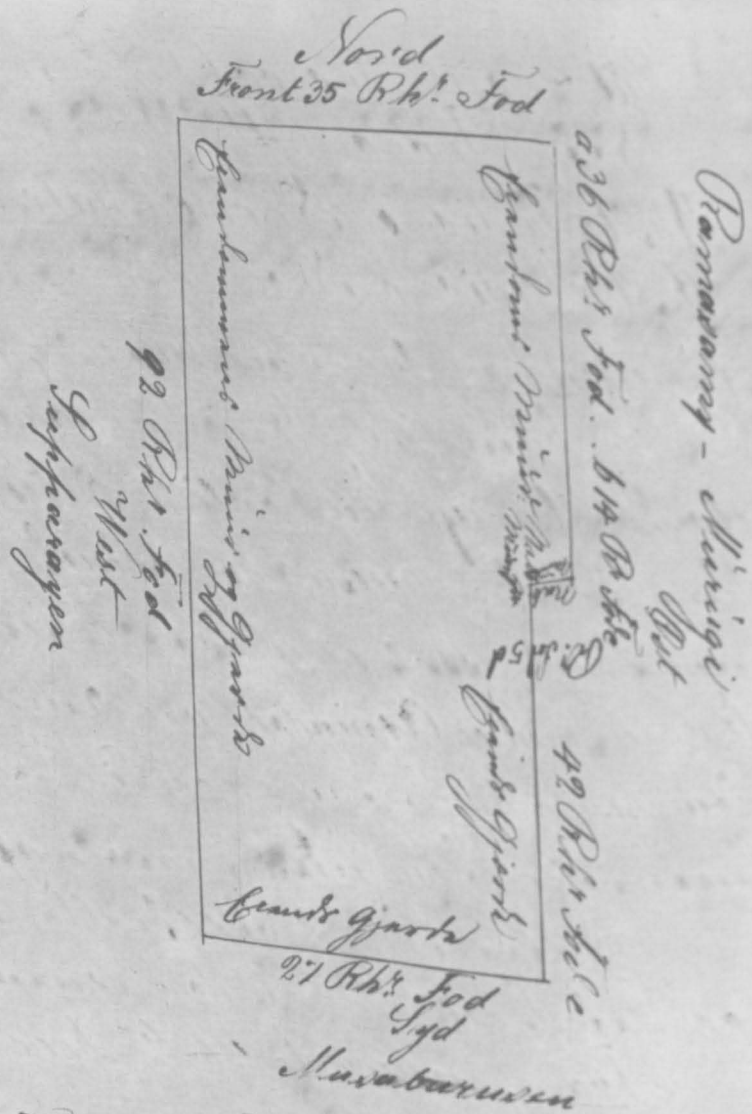


I Nord Front Tredive og Fem Rhindlandske Fod
 " Syd Syve og Syv do do
 " Ost fra a til b Tredive og Fise do do
 " " " b til c Fronten do do
 " " " c til d Fem do do
 " " " d til e Syv og Syv do do
 " West Halvfemsindstyve og To do do
 Traugustur den 17^{de} December 1844
 W. C. Petersen

Wilhelm Christian Petersen
 Læremester ved det Kongelige
 Gårdsmand i Traugustur

Skjode
 Supperagen
 Røge Gade
 fra Wælske
 leium -

Gjør vitterligt: At for mig som Gårdsmand Supperagen
 og som bærst og maalt og jeg selv Hved og Græs
 med tilliggende Græs beliggende i Røge Gade paa
 Wælske, som er den Gårdsmands blasse afstige
 maalt og bærst af følgende Lige og Alkomst.
 Nord

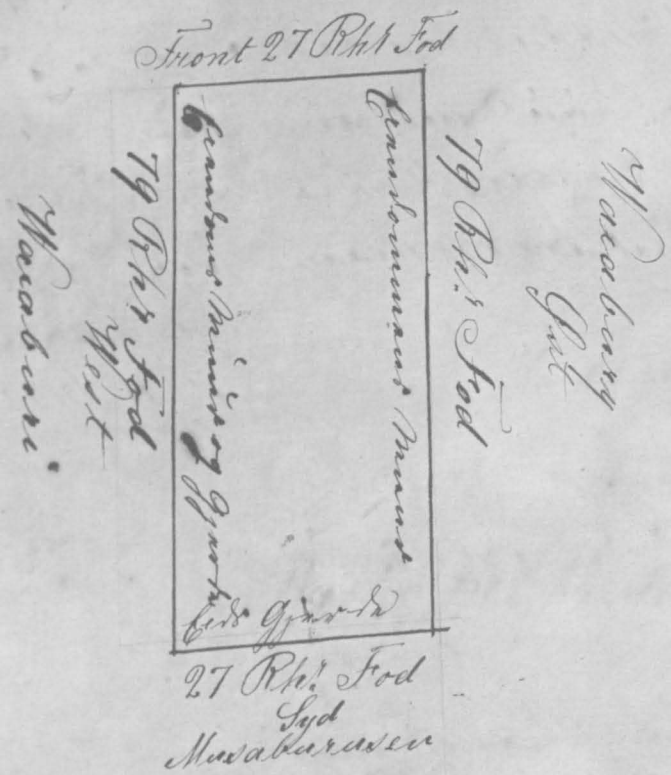

I Nord Front Syve og Syv Rhindlandske Fod
 " Syd Syve og Syv do do
 " Ost Halvfemsindstyve og Si do do
 " West Halvfemsindstyve og Si do do

Og da brudstka Sedambara Pulli for mig farer da
niste sin looflige Ant og Adkomst til onnmaalda Juiis
og Grunt forud Kongens Adliges at aftag gisat,
for tilfjords som farer samma som an som og
Arningat med Adlta tilforand Gaudom som far
allat de kan gjort sig for nyttig som de badst med
mil og kan udra Gaakala af Mogam.

Vakta til Labroftalfe under min farer og det
Kongelige Goummentants Engl.
Tranquebar den 17^{de} December 1844 W. C. Petersen

Skide
for Naraina
Setty farer et
Lius og Grunt
beliggende


i Admiral
Gaden i Byen
Tranquebar

N^o 1204

Wilhelm Christian Petersen
Luttnaglig ved det Kongelige
Goummentant i Tranquebar

Gior vitterligt. At for mig at framkommet
Naraina Setty og farer begjort og maalt og sig
tilfjords at Juiis med tilligand Grunt belig
gand i Admiral Gaden i Byen Tranquebar; Af
at saum farer den blann aftarmalt og bspant
af folgand Sigis og Ufproding.

Admiral Haugen
Nord
54 Rh. Fod

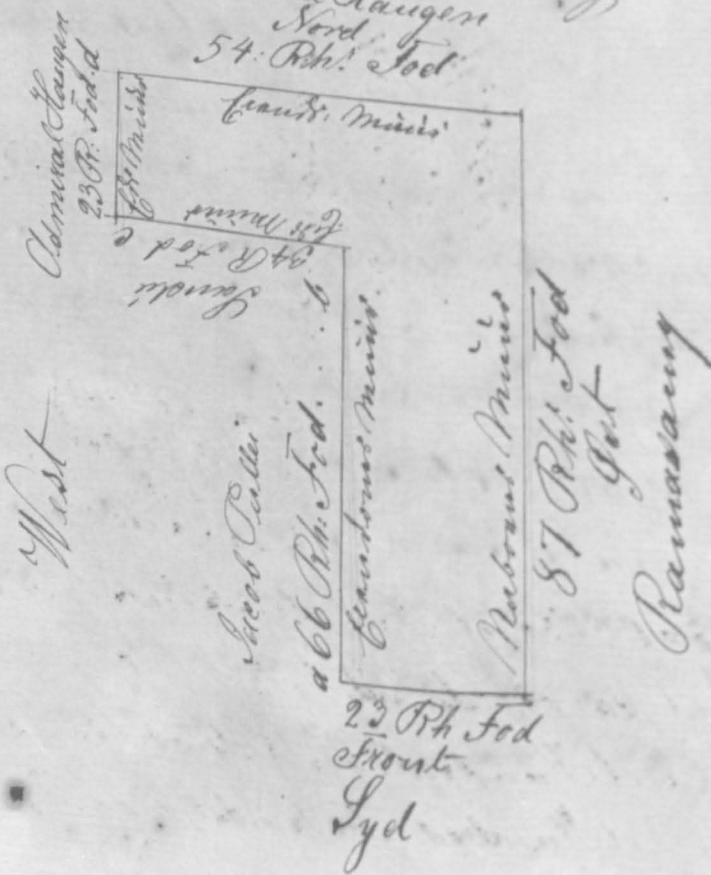

I Nord Halvredsindstyre og Fire Rhelandstke Fed
" Syd Styre og Tre . . . d^o d^o
" West fra d til b Tredsindstyre og Tre d^o d^o
" " " b til Tredive og Fire . . . d^o d^o
" " " c til d Styre og Tre . . . d^o d^o
" Ost Firsindstyre og Tyv . . . d^o d^o

Gaudomman far agna Minis for alla Reder ind.
Lagan den 17^{de} December 1844

Og da brudstka Naraina Setty for mig farer da
sin looflige Ant og Adkomst til onnmaalda Juiis
og Grunt forud Kongens Adliges at aftag gi
Ant, for tilfjords som farer samma som an
sam og Arningat med Adlta tilforand Gaudom
som far allat de kan gjort sig for nyttig som
de badst med mil og kan udra Gaakala af Mogam.

Vakta til Labroftalfe under min farer og
det Kongelige Goummentants Engl.
Tranquebar den 23^{de} December 1844
W. C. Petersen


Skide
for Jahnbibiam
amual farer
en Grund be
liggende for
Sengedankarei

N^o 1205

Wilhelm Christian Petersen
Luttnaglig ved det Kongelige
Goummentant i Tranquebar.

Gior vitterligt. At for mig at framkommet
Jahnbibiam og farer begjort og maalt og
sig tilfjords at Juiis med tilligand farer Sengi
dankarei; Af at saum farer den blann aftar
maalt og bspant af folgand Sigis og
Ufproding.

Naravem Pulliar. Kevit. gade.
Nord Front
282 Rh. Fod.

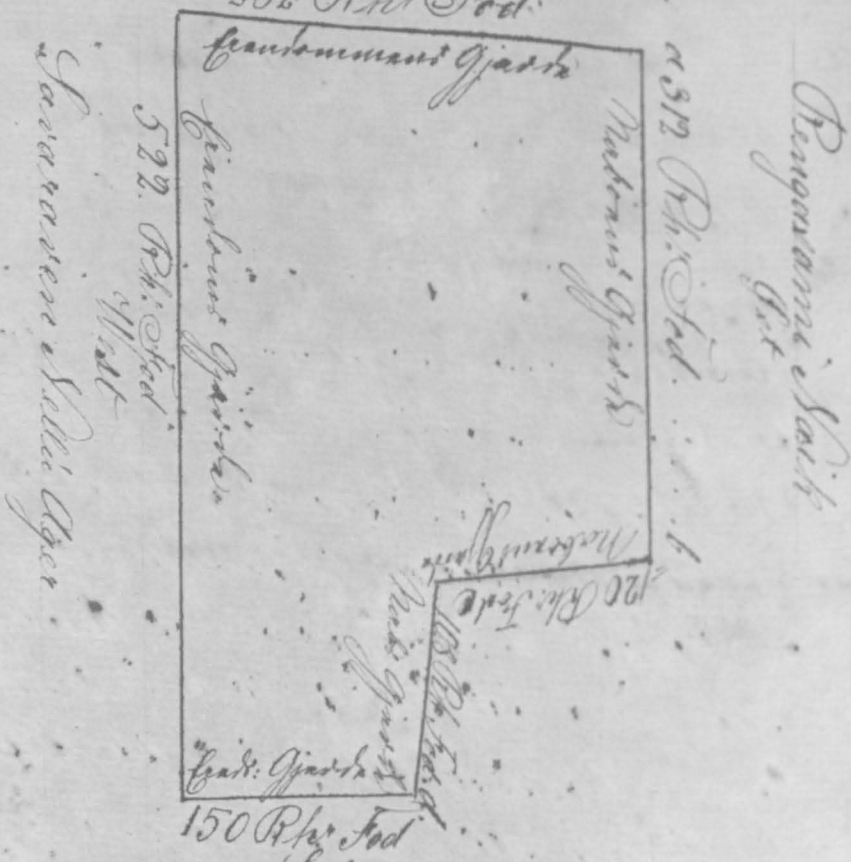

Bengamme i Vaik

I Nord Front To Hundrede Firs og to Rh. Fod.
" Syd Est Hundrede og Halvtredsiendetyve de de
" Ost fra a til b Tre Hundrede og To de de
" " b " c Est Hundrede og To de de
" " c " d Est Hundrede og Otte de de
" West Fem Hundrede Syve og To de de
Gautamman fasttagen Gjerdes paa alle Sider i indhagen
i fjerde Gjerde
Og da brunalte Sahnibiammal for mig faaet bærst paa
konlige And og Arv og til ommaalede Gjerde for at frage
allat de saagjøre sig faaet nyttig som de bærst med
og saar vinu faaet af Nogen
Valla til Gudsøftale i indt min faaet og det
Kongelige Gudsøftale Sagl.
Tranguebar den 28^{de} December 1844

W. E. Petersen

Skede

for Lidam,
bara Pulli
og Ramana
Lang Pulli

paa et Huis
og Grund be-
liggende i
Angalamme
Pagodes Gade
her i Byen


Tranguebar

N^o 1206

Wilhelm Christian Petersen

Fuldmægtig med det Kongelige Gei-
mandmand i Tranguebar.

Gjor vitterligt. At for mig at frændemannen Lidam,
bara Pulli og Ramana Pulli og saar bærst og
maalt og sig til Gjerde at den tilførende Huis med
tilleggende Grund beliggende i Angalamme Pagode
Gade faste Byen Tranguebar de at saar faaet
Tranguebar blaar afstemaalt og bærst af følgende Figur og Afgrænsning.

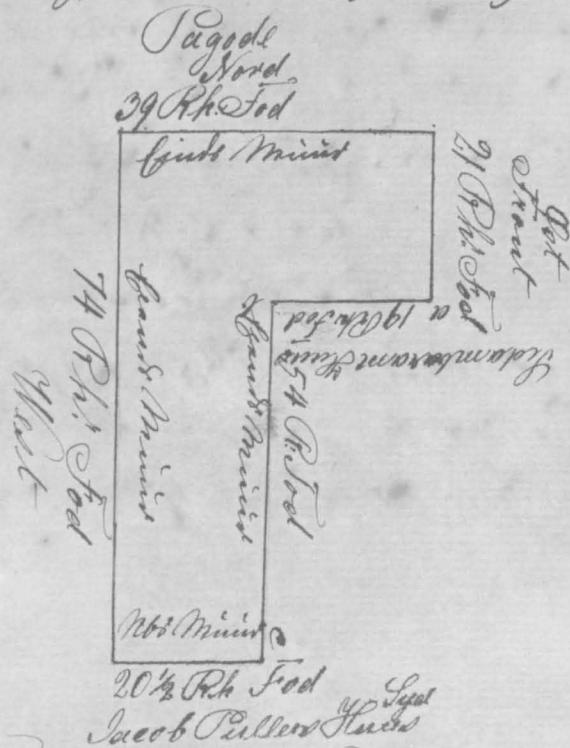

I Nord Tredive og Ni Rh. Fod.

" Syd Syve og En halv de de

" Ost Front Syve og En de de

" fra a til b Nitten de de

" " b " c Halvtredsiendetyve og Fire de de

" West Halvfiersindstyve og Fire de de

Gautamman fasttagen Maade paa alle Sider
i indhagen saa fjerde Minut

Og da brunalte Lidam bara Pulli og Ramana

Pulli for mig faaet bærst ved konlige And og Arv

konig til ommaalede Huis med Gjerde for at frage

Rattigfat at aftaginat, faa til Gjerde faaet Lidam bara Pulli

I Vest Front Halvtredsmundstyre og tre og tre quart ^{Phuland}
 " Ost Halvtredsmundstyre og Seks og en quart ^{de de}
 " Nord Et Hundrede og Tyngelstyre og Ni ^{de de}
 " Syd Et Hundrede og Tyngelstyre og Ni ^{de de}
 Grundomman far agur Minna paa alle Sider indla,
 grundfyldige Minna paa a til b 86 Rh. Fod. —
 Og da bemaaltes Trummede Apsarg og Skulappa Apsarg
 for mig fann bemaalt dets lodlige And og Adkomst til
 ommaaltte Grund, forat Kongens Rattigfod at aflast,
 gisat, paa tilfjortas fannat Trummede Apsarg og Skulappa
 paa Apsarg, fannat som nu sam og Arningat med Ratta
 tilfjortas Grundom, som de Minna gjöra dem paa up-
 lig som de burt med vil og kan inden Gaardalen
 af Nogen.

Atta til Bæddraften under min faant og det
 Kongelige Gouernements Rigel
 Trængsel den 10 Januar 1845 W. C. Petersen


Skøde

for Lappara-
 gen og Wala-
 suppiramam-
 nien paa et
 Hætte og Grund
 beliggende i
 Daxar Gade
 paa Walepa-
 leam

N^o 1209

Wilhelm Christian Petersen
 Riddemoglig med det Kongelige
 Gouernement i Trængsel

Gjør vitterligt: At for mig nu Grundomman Lappa-
 nagen og Walasuppiramamien og fann bagjort og maalt
 og sig tilfjortat at sam tilfjortat grund med tillegget
 grund beliggende i Daxar Gade paa Walepaleam, lfi at
 dem Grundom blann aflastmaalt og bafjortat af
 folgunde Sigist og Udskrivning

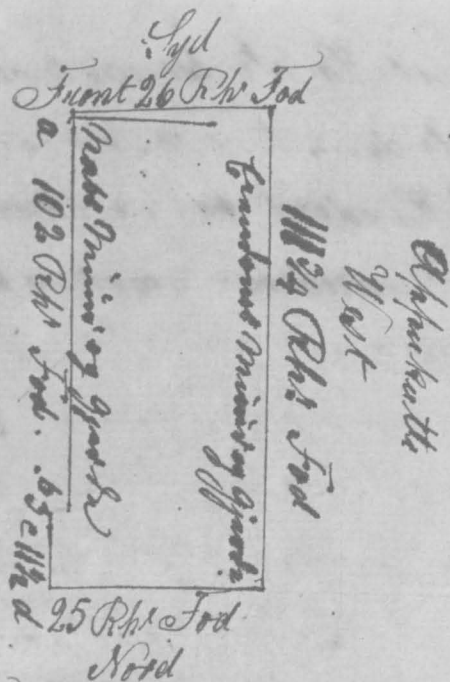

I Syd Front Styre og Seks Phulandske Fod
 " Nord Styre og Fem . . . de . . . de
 " Vest Et Hundrede og Elleve og tre quart de de
 " Ost paa a til b Et Hundrede og To . . . de de
 " " " b " c Tre . . . de de
 " " " c " d Elleve og en halv . . . de de

Grundomman far agur Minna og gjortas paa alle Sider
 indlagan den isfliche Minna og paa id.
 Og da bemaaltes Lapparamamien Walasuppiramamien for
 mig fann bemaalt dets lodlige And og Adkomst til
 ommaaltte grund med Grund, forat Kongens Rattig-
 fod at aflastgissat, paa tilfjortas fannat Lapparamien og
 Walasuppiramamien fannat som nu sam og Arningat
 med Ratta tilfjortat Grundom, som de Minna gjöra dem paa
 uplig som de burt med vil og kan inden Gaardalen af Nogen.

Atta til Bæddraften under min faant og
 det Kongelige Gouernements Rigel
 Trængsel den 31^e December 1844 W. C. Petersen

Skøde

for Narasam-
 Setty paa en
 Baugusfal
 beliggende
 paa Holmen

N^o 1210

Wilhelm Christian Petersen
 Riddemoglig med det Kongelige
 Gouernement i Trængsel

Gjør vitterligt: At for mig nu Grundomman Narasam-
 sam Setty og fann bagjort og maalt og sig tilfjortat at
 Baugusfal beliggende paa Holmen; lfi at dem Grundom


I West Front Halvtredstyve og tre og tre quart Rhuland
 " Ost Halvtredstyve og Tre og en quart . . . de . de
 " Nord Eet Hundrede og Tyve og Ni . . . de . de
 " Syd Eet Hundrede og Tyve og Ni . . . de . de
 Gaudomman far aqua Minu fra alla Sidar indla,
 grundfylliga Minu fra a til b 86 Rh. Fod. —

Og da bannalsta Tiumudy Awar og Kulapfa Awar
 for mig fann bannist dars lodlige Rut og Adkomst til
 ommaalsta Grund, frosaf kongens Rattig for at aflast
 gind, fra til Gidra frosaf Tiumudy Awar og Kulapfa
 pa Awar, fannu som nu sam og Arvinger med Ratta
 tilfornud fiantom, som de sinu gjoer dem fra up-
 lig som de budst naar vil og han inden Gaadala
 af Nogen.

Latta til Bndroftulfa indet min faant og det
 kongelige Goummanuants Kongl
 Traugubor den 10 Januar 1845 W. C. Petersen

Skide
 for Sappara-
 gen og Wala-
 supparama-
 nien paa et
 Huse og grund
 beliggende i
 Daxar Gade
 paa Walepa-
 leam

N^o 1209
 Wilhelm Christian Petersen
 Lidsmøgtig med det kongelige
 Goummanuants i Traugubor
 Gjør vitterligt: At for mig nu fannomman Sappara-
 ragen og Walasupparamanien og fann bagjord og maalt
 og sig til Gidra at dem tilfornud gind med tilleggende
 grund beliggende i Daxar Gade paa Walepaleam, hvi
 dem fiantom blann aflastmaal og bafundat af
 folgande Sigis og Udfoeding

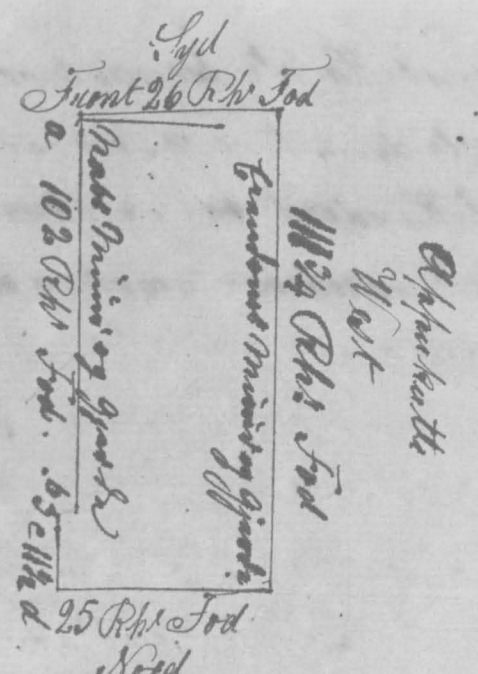

 " Nord Tyve og Fem . . . de . . . de
 " West Eet Hundrede og Elleve og tre quart de de
 " Ost fra a til b Eet Hundrede og To . . . de de
 " " " b " c Tre . . . de de
 " " " c " d Elleve og en halv . de de
 Gaudomman far aqua Minu og gjoer dem fra alla Sidar
 indlagan dan i fliga Minu og gjoer dem.

Og da bannalsta Supparamanien Walasupparamanien for
 mig fann bannist dars lodlige Rut og Adkomst til
 ommaalsta huiit med Grund, frosaf kongens Rattig
 for at aflastgind, fra til Gidra frosaf Sapparagen og
 Walasupparamanien fannu som nu sam og Arvinger
 med Ratta tilfornud fiantom, som de sinu gjoer dem fra
 uplig som de budst naar vil og han inden Gaadala af Nogen.

Latta til Bndroftulfa indet min faant og
 det kongelige Goummanuants Kongl
 Traugubor den 31^e December 1844 W. C. Petersen

Skide
 for Sapparaman-
 Setty paa en
 Raugufal
 beliggende
 paa Holmen.


N^o 1210
 Wilhelm Christian Petersen
 Lidsmøgtig med det kongelige
 Goummanuants i Traugubor
 Gjør vitterligt: At for mig nu fannomman Sappara-
 man Setty og fann bagjord og maalt og sig til Gidra at
 Raugufal beliggende paa Holmen; hvi at dem fiantom

I Øst fra til det Est Hundrede Halvtredsiendstyge og Fire Rhinlandske Fod


" Syd fra til det Otto Hundrede Halvtredsiendstyge og To Rh. Fod
" West fra til det Est Hundrede Firsindstyge og Fire Rh. Fod
Eiendommen sat navn Mærk og Gærdes paa alle Sider
Og da bemeldte Magamadu Dippu Haku Saib for mig
færdt bærte sin Lonlige Ad og Ad Boust til onannalthe
Jænge med pæmoraude Bygning færdt af Bougans Ad
Adthe til Lærdstalske indst min færdt og
det Kongelige Goumarnamands Engl. -
Traugobard den 9^{de} Juni 1845.
H. C. Petersen

Skøde
for Magamadu
Dippu Haku
Saib paa en
Hauge Grund
beliggende
i Aganar
Korilsgade
paa Torreax


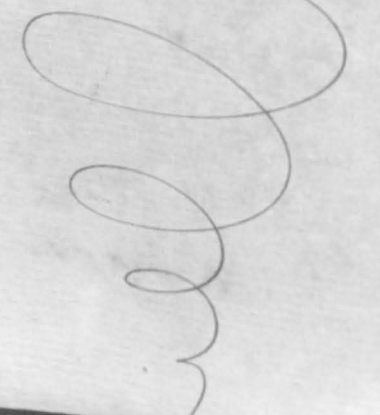

Tautchanada Letty
Nord
114 Rh. Fod

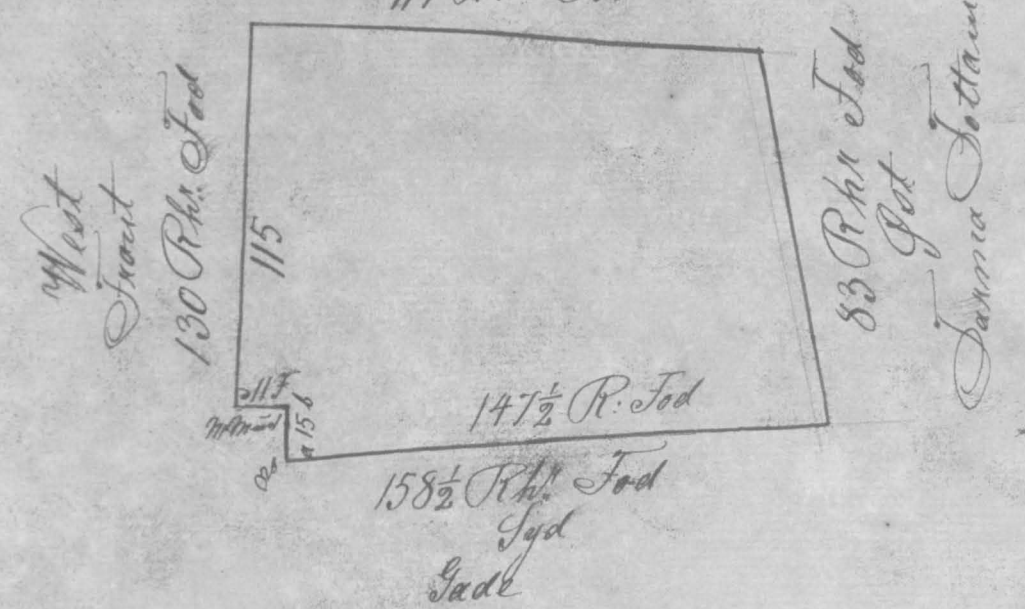

I Nord Est Hundrede og Fjorten Rhinlandske Fod
" Sydbet Hundrede Halvtredsiendstyge og Otto og en halv Rh. Fod
" Øst Firsindstyge og Tre Rh. Fod
Eiendommen sat navn Mærk og Gærdes paa alle Sider
indtagaa de nærlige og fjærlige Mærk færdt færdt
Og da bemeldte Magamadu Dippu Haku Saib for mig færdt
bærte sin Lonlige Ad og Ad Boust til onannalthe Jænge
Adthe til Lærdstalske indst min færdt og det
Kongelige Goumarnamands Engl. -
Traugobard den 9^{de} Juni 1845.
H. C. Petersen

Skøde
for Patterma
bibi Ammal
paa et Hus og
Grund beliggende
i Korilsgaden
paa Torreax
Traugobard

Nr 1215
Wilhelm Christian Petersen
Suldmogtig med det Kongelige
Goumarnamand i Traugobard
Gjør vitterligt: At for mig forsamdommunt Patterma bibi

Nord
Bara Paib
186 Rhind. Tod.

Grundens Minder og Gjerd

Naturs Minder og Gjerd

186 Rhind. Tod

David Atchi Peria Marakhta

Syd

I West Front Tredstindstyve og Fem Rhindstod Tod

Det Tredstindstyve

Syd. Eit Hundrede Firsindstyve og Sex

Nord. Eit Hundrede Firsindstyve og Sex

Grundens Minder og Gjerd for agne Minder og Gjerd for alle
Vider indtagne med Syd.

Og da bemeldte Arakusutte og Bara Paib for
mig som bemeldt sin lantlige Sat og Adkomst til onsket
Grund og Gjerd foraf Tongans Rattigfod er afstegnet
for til Gjerd som foraf samme sin en dem og Arninge
med Rette tilforunde Grund, som de binner gjerd sig
for sigtlig som de best med nill og binner inden foraf
af Nogen.

Det til Læderstaf i under min Jaard og
det Tongalige Gjerdsmannens Dagle.
Tranquebar den 28. Mai 1844.

W. C. Petersen

N: 1196

Wilhelm Christian Petersen.

Suldmoglig med det Tongalige
Gjerdsmannens i Tranquebar.


Skide

for Sivandalin

ga Pillei paa

Set Hund og

Grund i Pesta

Madapurams

Gade paa den

Skittanchery

Madapurams

Gade paa den

Syd
Front
53 R. F.

1. St.

41 R. F.

4. St.

1. St.

Grund

1. St.

Grundsmannens Læder
138 Rhind. Tod.

West

130 R. F.
St. St. St.

1. St.

Grund

1. St.

West Gjerd.

66 R. F.

Murugattal.

Nord.

I Syd Front. Holstredstindstyve og Tre Rhind. Tod.

Nord. Tredstindstyve og Sex

Det. Eit Hundrede og Tredive

West. Eit Hundrede Tredve og Fem

Grundsmannens for agne Minder og Gjerd til
alle Vider indtagne da nordlige og sydlige Gjerdar.

Og da bemeldte Sivandalinge Pillei for mig
for bemeldt sin lantlige Sat og Adkomst til onsket
Grund og Gjerd, foraf Tongans Rattigfod
er afstegnet, for til Gjerd som foraf samme
sin en dem og Arninge med Rette tilforunde
Grund, som de binner gjerd sig for sigtlig
som de best med nill og binner inden foraf
af Nogen.

Det til Læderstaf i under min Jaard og
det Tongalige Gjerdsmannens Dagle.

Tranquebar den 8 Mai 1844.

W. C. Petersen